


SIGLA: QC11	
Alimentazione:	
lcc Max [kA]:	3,17
TENS. NOM. DI IMPIEGO [V]:	400
TENS. NOM. DI ISOLAM. [V]:	
FREQUENZA [Hz]:	50
Corrente ammissib. 1 s [kA]:	
GRADO DI PROTEZIONE:	55
LOCALE:	
Sigla utenza	
Descrizione	
Potenza installata [kW]	
Corrente di impiego (Ib) [A]	
Tensione [V]	
Cosfi	
Distribuzione	
PROTEZIONE	Marca di riferimento
	Tipo di riferimento
	Curva
	N. Poli
	In Max/Min/Reg. [A]
	Im Max/Min/Reg. [A]
	P.d.l. [kA]
CONTATTORE	I differenziale (Id) [A]
	Esecuzione
STRUMENTI	
LINEA	Sigla cavo
	Sezione [mmq]
	Posa (CEI 64-8)
	Lunghezza/L. Max [m]
	C.d.t. fondo linea [%]
	Portata (Iz) [A]

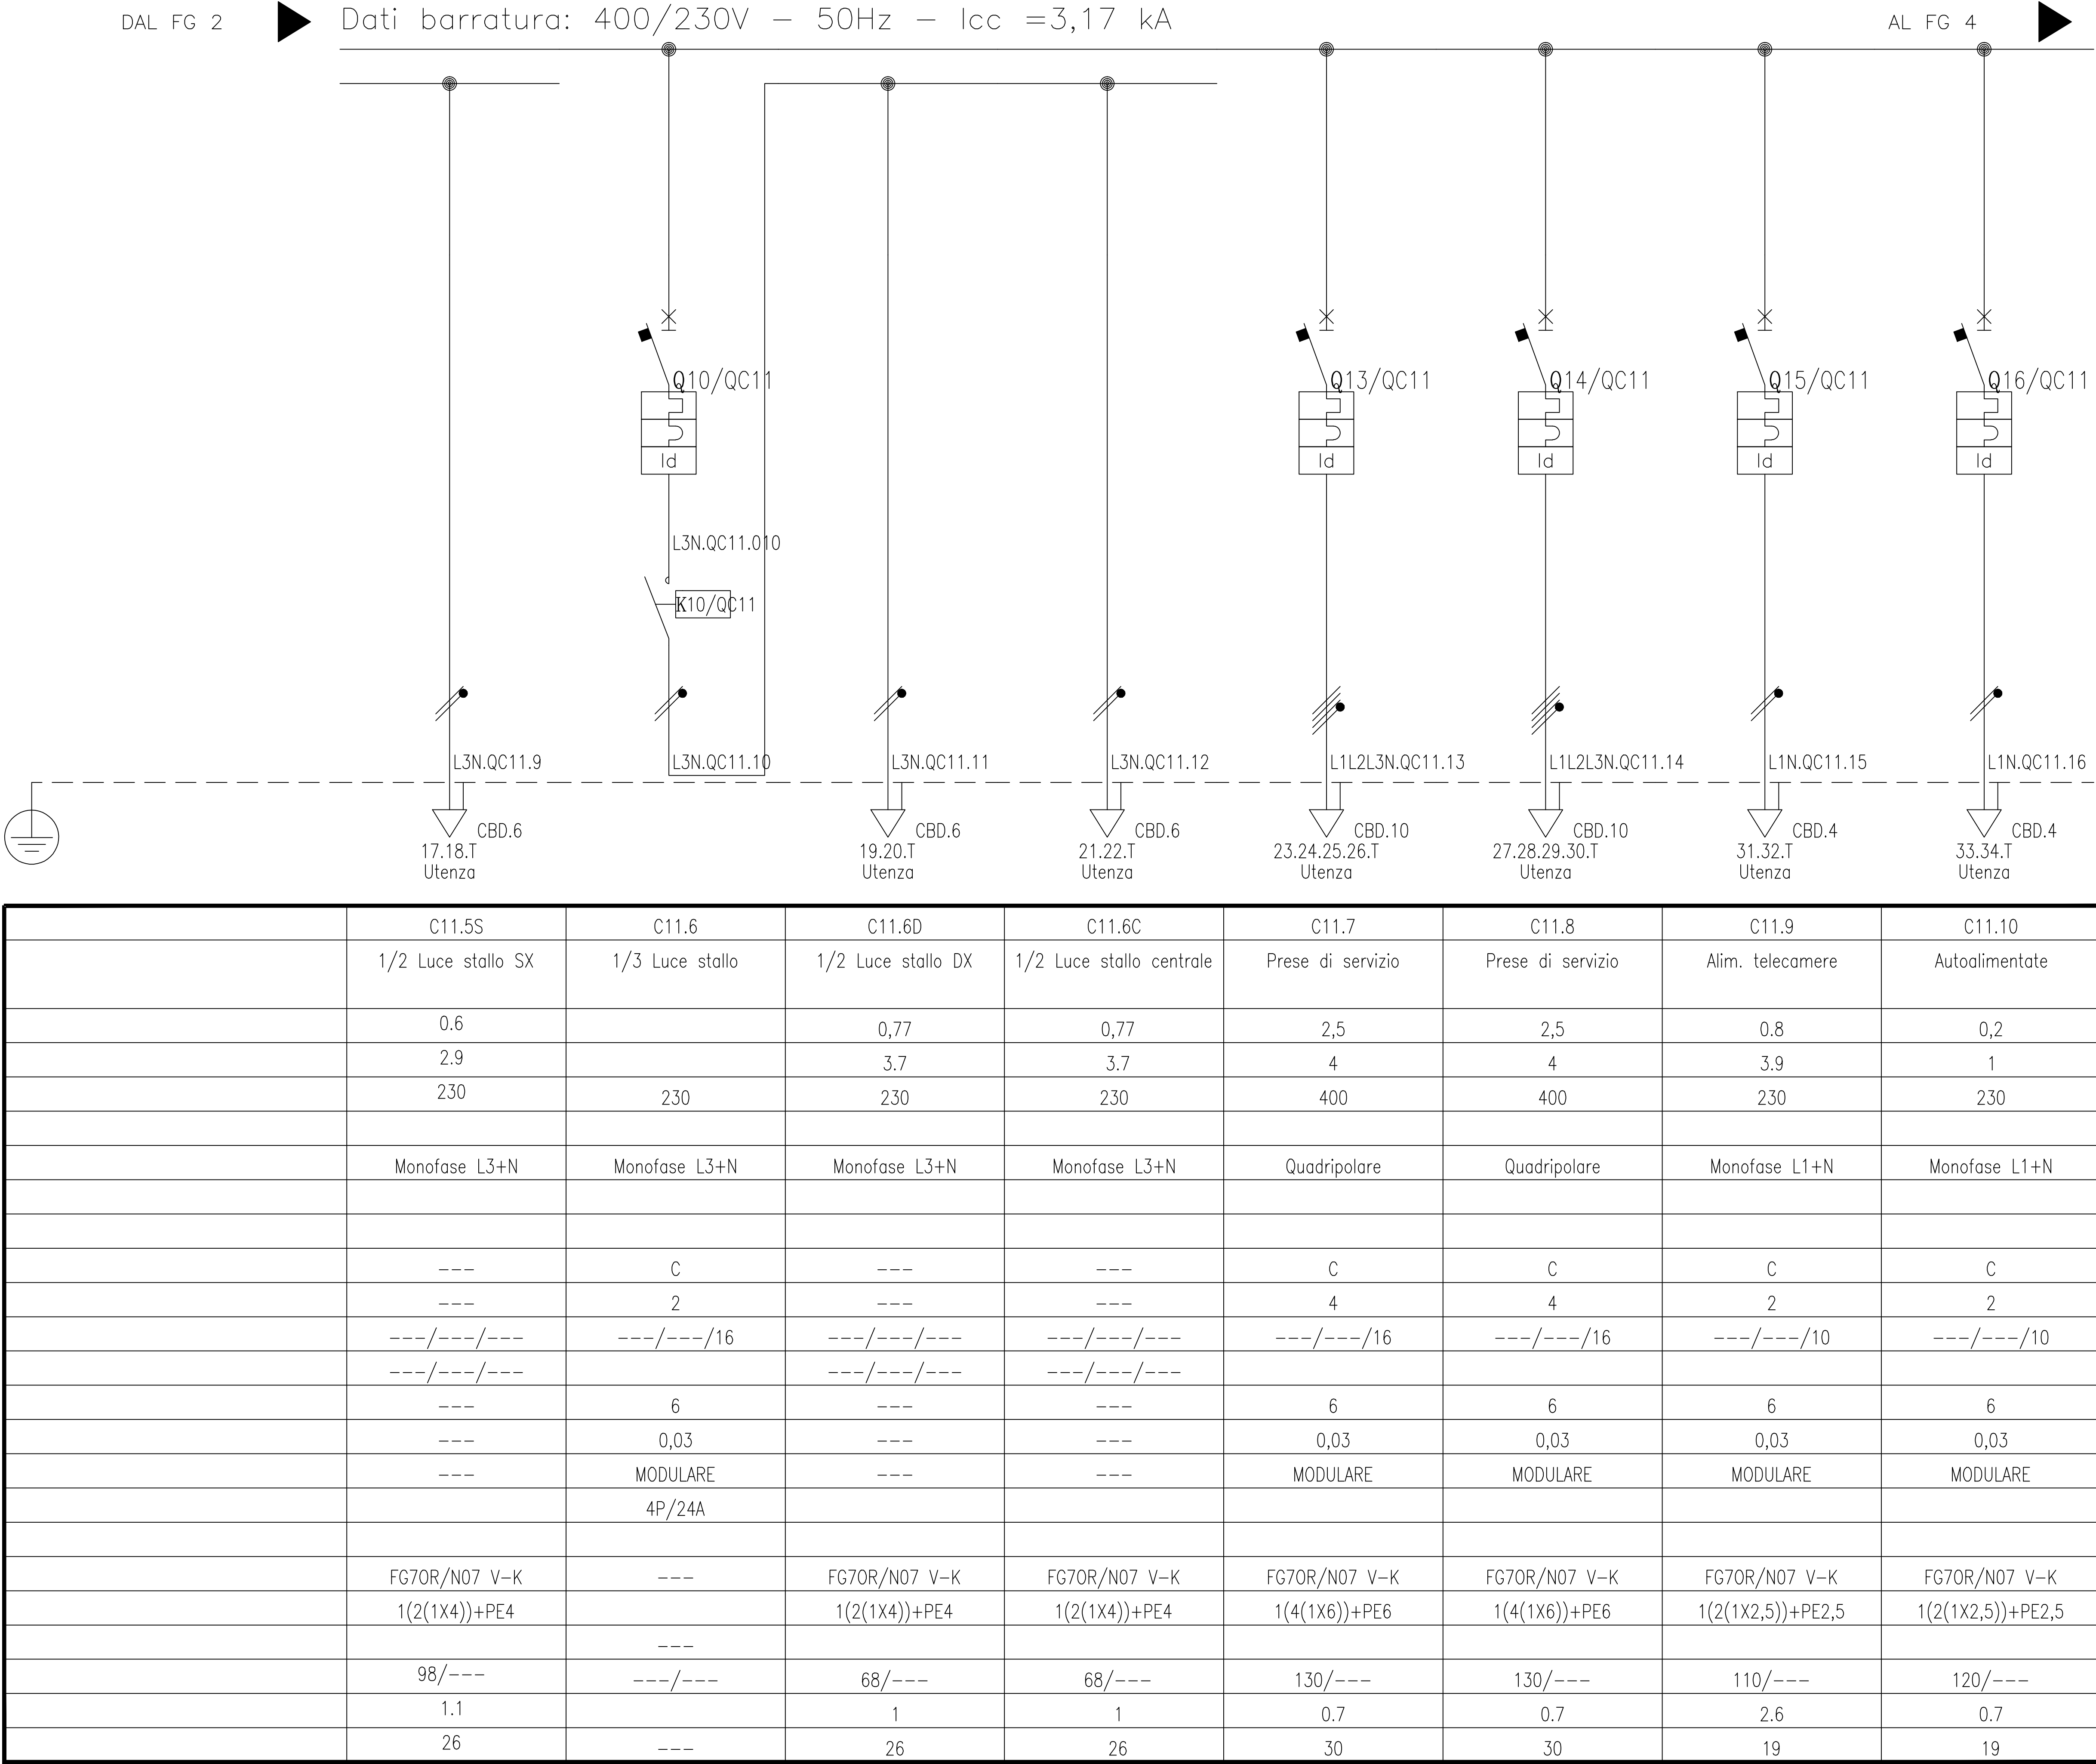

					COMMITTENTE Firenze Parcheggi spa	OGGETTO Quadro QC11 – 2° interrato Parcheggio Piazza Ghiberti (FI)	FILE	
2	MARZO 2005	AS-BUILT					DISEGNO E3	
1	26.06.2003	EMISSIONE					FOGLIO 3 SEGUE 4	
REV	DATA	DESCRIZIONE	DISEGNATO	CONTROLLATO				