


Da Quadro:QTelescambio
Partenza: GE1.1
Cavo [mm2]: 3(1X150)+1x150+PE95
Lunghezza [m]: 10
Frequenza [Hz]: 50
Tensione [V]: 400
Polarita': Quadripolare
Tipo morsetto:
Numerazione morsetto:

Multimetro
Digitale

SIGLA:	QB1
Alimentazione:	Trifase
Icc Max [kA]:	7.85
TENS. NOM. DI IMPIEGO [V]:	400
TENS. NOM. DI ISOLAM. [V]:	
FREQUENZA [Hz]:	50
Corrente ammissib. 1 s [kA]:	
GRADO DI PROTEZIONE:	31
LOCALE:	

Sigla utenza	
Descrizione	
Potenza installata	[kW]
Corrente di impiego (Ib)	[A]
Tensione	[V]
Cosfi	
Distribuzione	
PROTEZIONE	Marca di riferimento
	Tipo di riferimento
	Curva
	N. Poli
	In Max/Min/Reg. [A]
	Im Max/Min/Reg. [A]
	P.d.l. [kA]
CONTATTATORE	I differenziale (Id) [A]
	Esecuzione
STRUMENTI	
LINEA	Sigla cavo
	Sezione [mmq]
	Posa (CEI 64-8)
	Lunghezza/L. Max [m]
	C.d.t. fondo linea [%]
Portata (Iz) [A]	

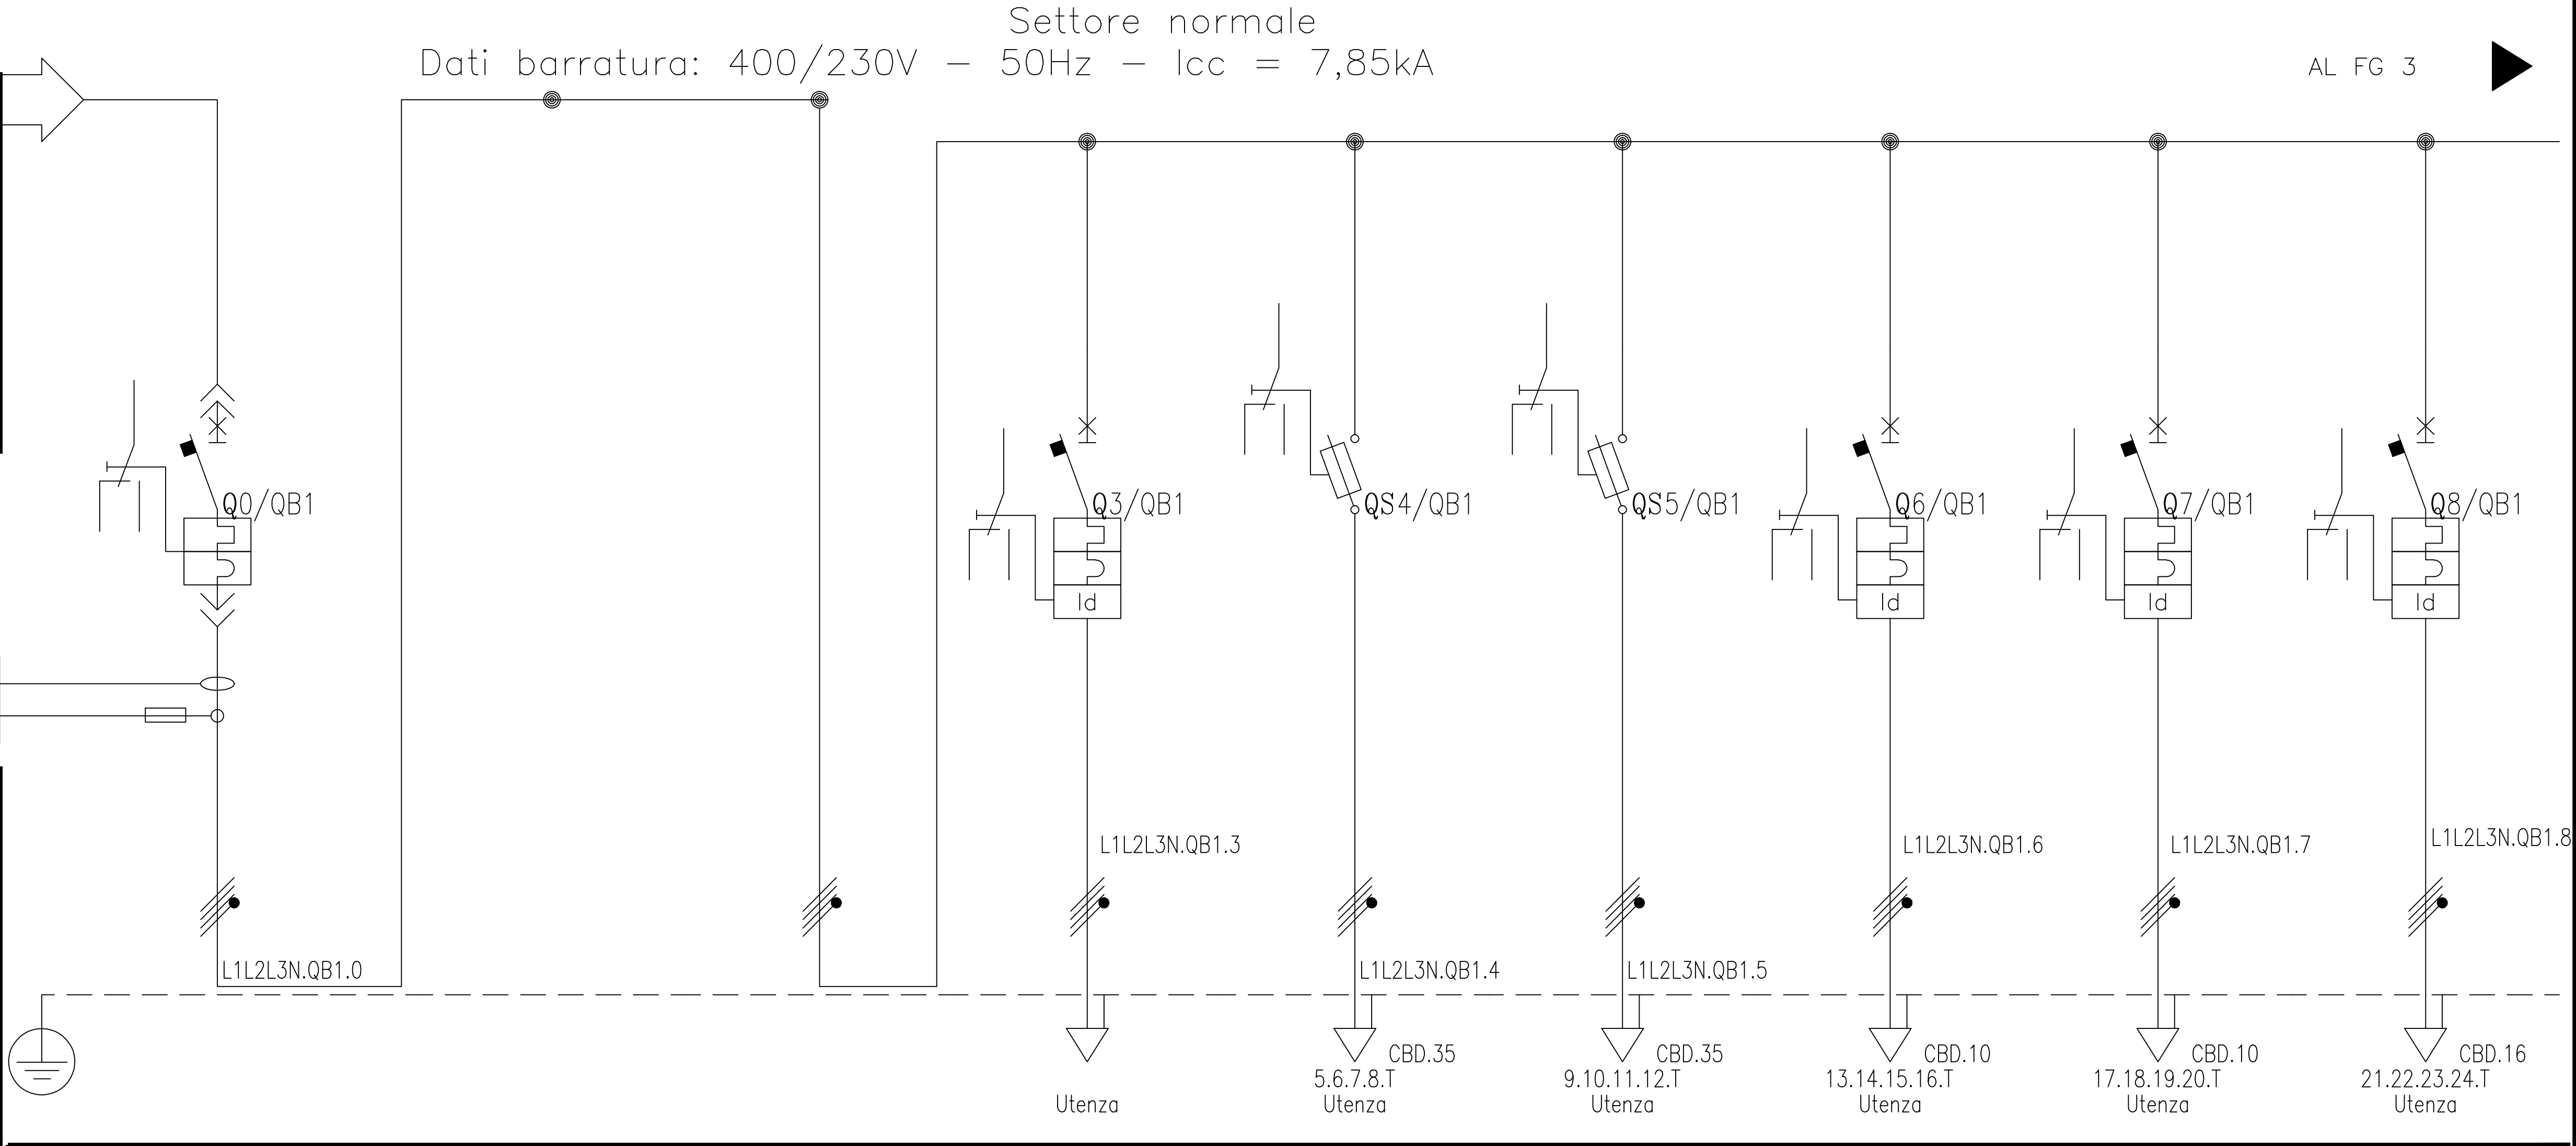

A	D	C	B(0)	B1.1(9)	B1.2(10)	B1.3(12)	B1.4(13)	B1.5(14)
Interruttore generale			Rifasamento Automatico	Quadro Sprinkler	Quadro idranti antinc.	Motopompa Sprinkler	Motopompa Idranti	Quadro centrale idrica QC7
150			0	18.5	18.5	1.1	1.1	3
240.6				29.7	29.7	1.8	1.8	4.8
400			400	400	400	400	400	400
Quadripolare			Tripolare	Quadripolare	Quadripolare	Quadripolare	Quadripolare	Quadripolare
PROTEZIONE	Marca di riferimento							
	Tipo di riferimento							
	Curva	N.C.		N.C.	aM	aM	C	C
	N. Poli	4		3	4	4	4	4
	In Max/Min/Reg. [A]	400/160/160		250/200/200	80/---/---	80/---/---	25/---/---	25/---/---
	Im Max/Min/Reg. [A]							
	P.d.l. [kA]	45		40	100	100	10	10
CONTATTATORE	I differenziale (Id) [A]	---		REGOLABILE	---	---	0,3	0,3
	Esecuzione	SCATOLATO		SCATOLATO			MODULARE	MODULARE
STRUMENTI								
LINEA	Sigla cavo	FG7R		FG7R/N07 V-K PE	RF31/22	RF31/22	FG70R	FG70R
	Sezione [mmq]	3x1x150+1x95+1x95PE		3X70+PE	3(1X25))+1x16	4(1X25)	1(5G6)	1(5G6)
	Posa (CEI 64-8)							
	Lunghezza/L. Max [m]	10/---		10/---	150/---	150/---	150/---	150/---
	C.d.t. fondo linea [%]	0.2		0,2	1.4	1.4	0.3	0.3
Portata (Iz) [A]		395		238	120	120	50	50
							67	67

2	MARZO 2005	AS-BUILT		
1	26.06.2003	EMISSIONE		
REV	DATA	DESCRIZIONE	DISEGNATO	CONTROLLATO

COMMITTENTE
Firenze Parcheggi spa

OGGETTO	Quadro QB1 generale di distribuzione Parcheggio Piazza Ghiberti (FI)	FILE
NOTA		DISEGNO E3
		FOGLIO 2 SEGUE 3