


QUADRO

CONTATORI

QC

”CADUTI NEI LAGER”

PARCHEGGIO

0					
0					
0					
1	AS BUILT	Bilgiardi	Stricchi	Bonelli	10/01/06
0	Per Approvazione	Bilgiardi	Stricchi	Bonelli	16/08/05
Rev	Descrizione	Preparato	Controllato	Approvato	Data
 S.p.a. INDUSTRIA ELETTRONICA Barberino Val d'Elsa (FI) Italia		Disegno – Drawing E01171–QC		File – File E01171–QC	
Cliente – Client FIRENZE MOBILITA'		Commissa – Job E01171		Formato – Size A4	
Impianto – Plant AUTORIMESSA DELLA FORTEZZA				Scala – Scale /	
Oggetto – Object QUADRO CONTATORI				Foglio Sheet 1 di Pagine	




FIRENZE MOBILITA' QUADRO CONTATORI SCHEMA TIPICO T1

AUTORIMESSA DELLA FORTEZZA

DISEGNO N.
DRAWING no

EO1171-QC

REV. N. 1	
REV. N. 1	
FOLGLO 5	DI 7
SHEET	DF

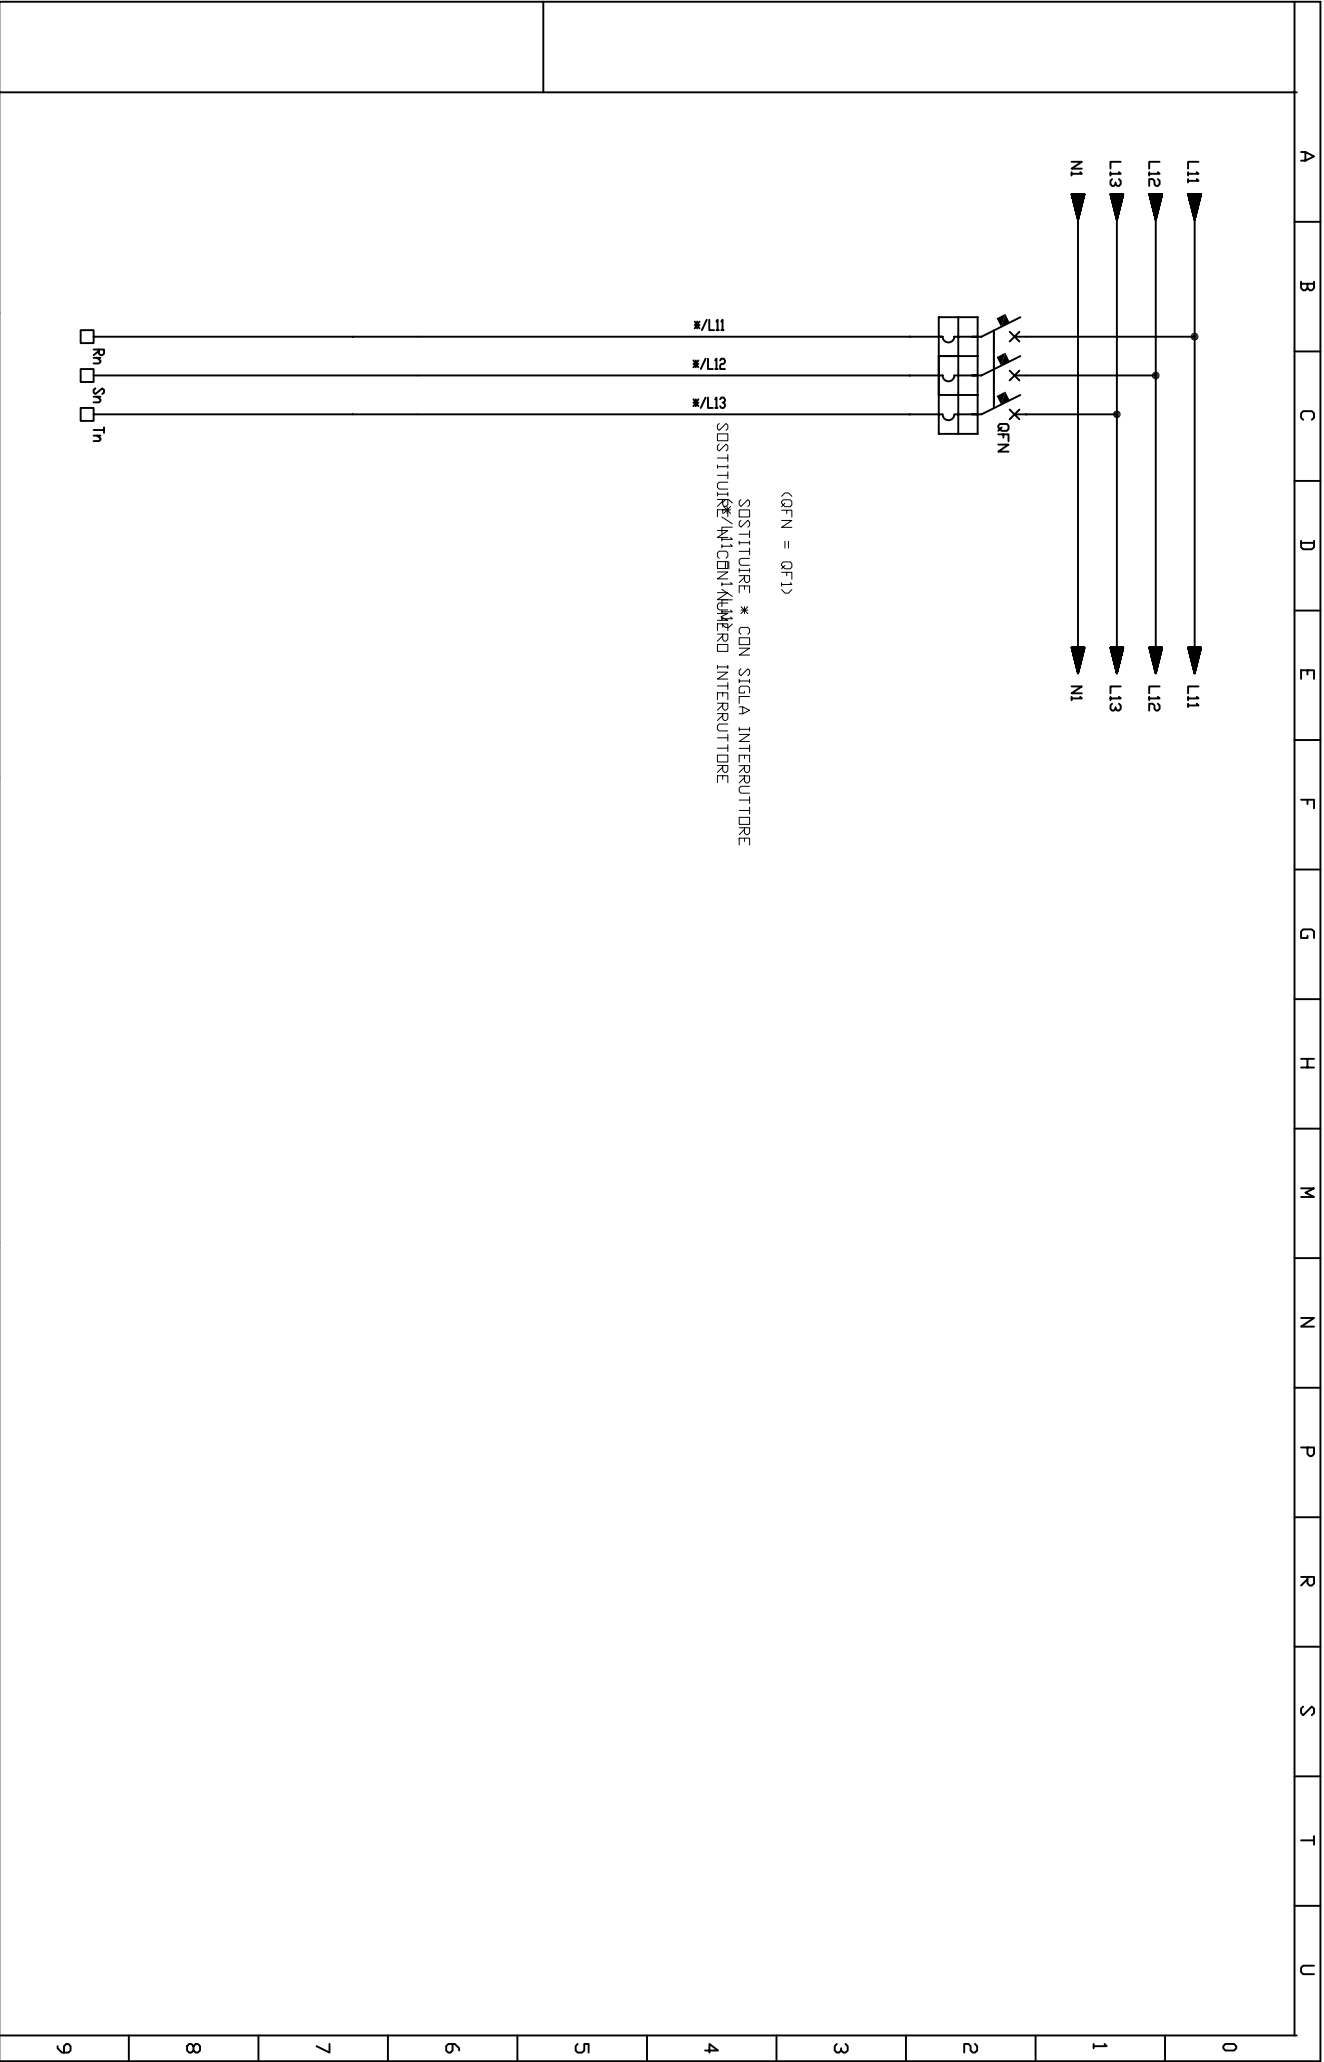



S.p.a.

INDUSTRIA Elettrotecnica

FIRENZE MOBILITA'

AUTORIMESSA DELLA FORTEZZA

DISGNO N.
DRAWING no.

E01171-QC

REV. N. 1

F00110
SHEET 6

DI
DF 7

L11
L12
L13
N1

L11
L12
L13
N1

IF1

IF1R
IF1S
IF1T
IF1N

DVR

16MMQ

<div><div><div><div><div><div></div><div>ricet</div><div>S.p.a.</div><div>INDUSTRIA ELETTROTECNICA</div></div></div><div><div>FIRENZE MOBILITA'</div><div>AUTORIMESSA DELLA FORTEZZA</div></div></div></div><div><div>QUADRO CONTATTORI</div><div>SCHEMA TIPICO T3</div></div></div>		<div>DISEGNO N. DRAWING no.</div> <div>E01171-QC</div>		<div>REV. N. 1</div> <div>FOLIO 7 DI 7</div>	
--	--	--	--	--	--