


COMPLESSO IDRANTE UNI 45

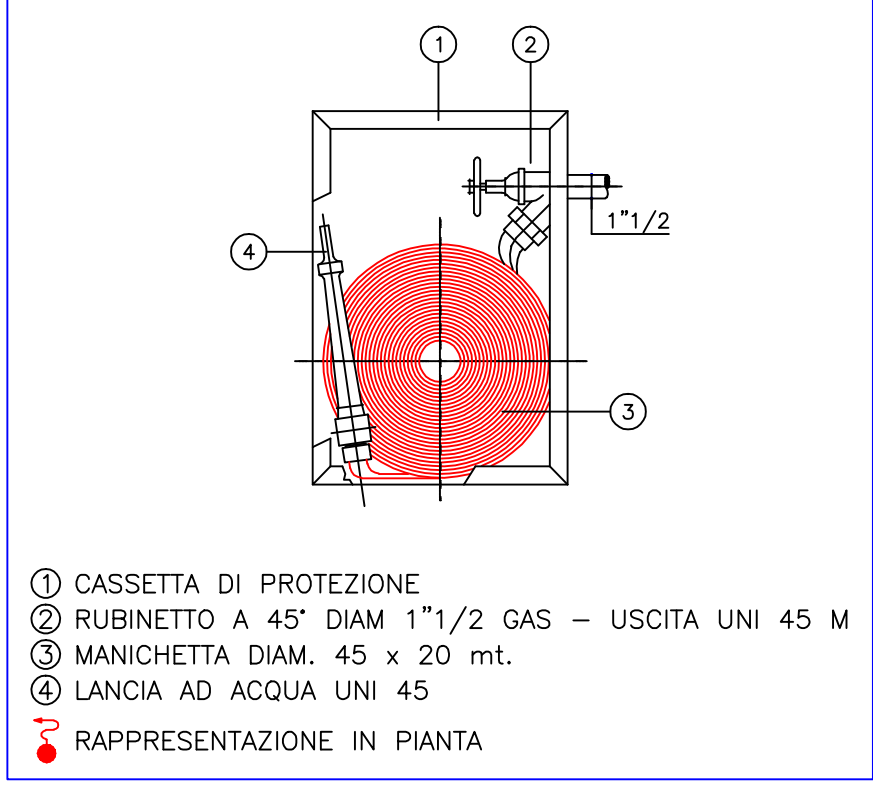

Rev.	As-Built	Modifica (Stacco) (Borelli)	10/07/05
1	Descrizione	Progetto (Stacco) (Approvato)	Data
PLANIMETRIA PIANO PRIMO INTERRATO IMPIANTO IDRANTI			
Clienti-Client	Impianto-Plant	AUTORMESSA DELLA FORTEZZA	Nome-Fila
FIRENZE MOBILITA'	Autormessa della Fortezza	Piazza dei Caduti nei Lager - Firenze	Mod. Fortezza_Mobili-1
Completato-2005	Disegno-Disegno		Scala
B01171	TAVOLA N°02		1:100
Disegnato e approvato da: DOTT. ING. FRANCO RICCI. Questo disegno è proprietà di ICET. Reproduzione senza permesso è vietata. This drawing is the property of ICET. Reproduction is forbidden without permission.			

AUTORMESSA DELLA FORTEZZA			
PIAZZALE CADUTI NEI LAGER - FIRENZE			
REV.	DATA	DESCRIZIONE	DISEGNATO
COMMITTENTE:		PROGETTISTA	
FIRENZE MOBILITA'		DOTT. ING. FRANCO RICCI N. 3011	
LAVORO:			
IMPIANTO IDRANTI			
OGGETTO TAVOLA:		SCALA: 1:100 TAVOLA N° 02	
PLANIMETRIA		NOME FILE: Fortezza_Idranti-1	
PIANO PRIMO INTERRATO		DISEGNATORE:	
		DATA: Settembre 2004	
Dott. Ing. Franco RICCI			
Via Arturo Toscanini n° 22 - 50127 FIRENZE - Tel. 055/33.04.84-5 - Fax 055/33.04.86 E-mail: info@francoricci.com			
Questo disegno non può essere riprodotto, copiato o comunicato a terzi senza il nostro consenso. (Legge 1974 sul Diritto d'Autore)			