

QUADRO

LUCE E FM

SCALA N°1

PARCHEGGIO

”CADUTI DEI LAGER”

0					
0					
0					
1	AS-BUILT	Biligiardi	Stricchi	Bonelli	10/01/06
0	Per Approvazione	Biligiardi	Stricchi	Bonelli	16/10/05
Rev	Descrizione	Preparato	Controllato	Approvato	Data



S.p.a.

INDUSTRIA ELETTROTECNICA
Barberino Val d'Elsa (FI) Italia

Disegno – Drawing	File – File
E01171–QS1	E01171–QS1
Commessa – Job	
E01171	

Cliente – Client
FIRENZE MOBILITA'

Formato – Size
A4

Impianto – Plant
AUTORIMESSA DELLA FORTEZZA

Scala – Scale
/


Oggetto – Object
QUADRO LUCE FM SCALA N°1

Foglio
Sheet 1
di
of 8




[illegible]

A B C D E F G H M N P R S T U

0
1
2
3
4
5
6
7
8
9

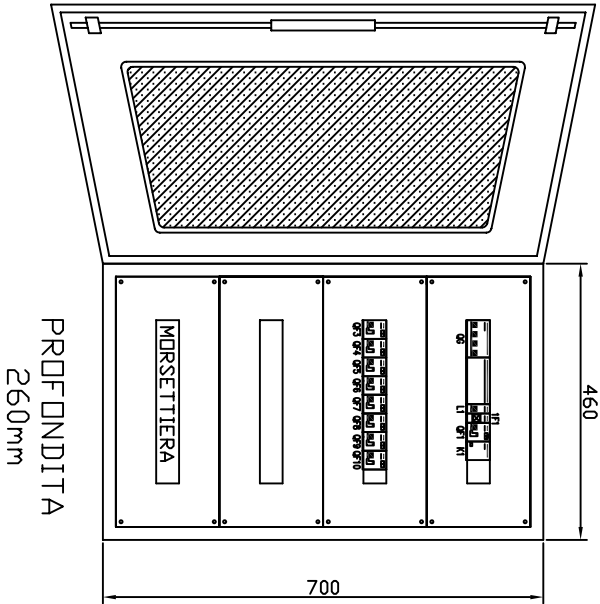

icet S.p.a. INDUSTRIA ELETTROTECNICA		FIRENZE MOBILITA'	AUTORIMESSA DELLA FORTEZZA	DISEGNO N. DRAWING no.	REV. N. 1
QUADRO LUCE FM SCALA N°1				E01171-QS1	Foglio 3 di 8
FRONTE QUADRO					SHEET 3 of 8

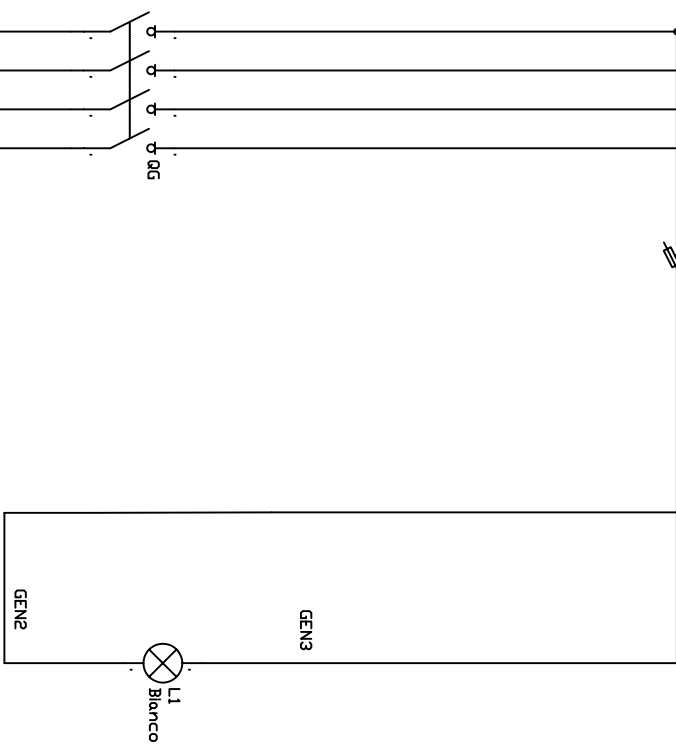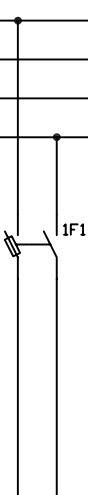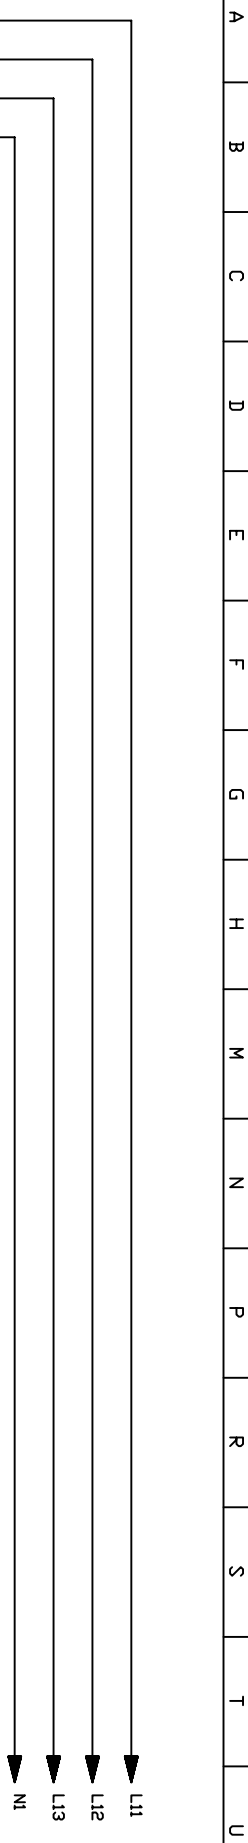

 S.p.a. INDUSTRIA ELETTROTECNICA		FIRENZE MOBILITA'		AUTORIMESSA DELLA FORTEZZA		DISEGNO N. DRAWING no.		REV. N. 1	
QUADRO LUCE FM SCALA N°1		TIPICO T1		E01171-QS1		FOGLIO 6		DI 8	
						SHEET			

