

QUADRO


LUCE E FM

WC UOMINI

PARCHEGGIO

”CADUTI DEL LAGER”


0					
0					
0					
1	AS BUILT	Biligiardi	Stricchi	Bonelli	10/01/06
0	Per Approvazione	Biligiardi	Stricchi	Bonelli	16/10/05

Rev	Descrizione	Preparato	Controllato	Approvato	Data
<div><div>S.p.a.</div><div>INDUSTRIA ELETTROTECNICA Barberino Val d'Elsa (FI) Italia</div></div>		Disegno – Drawing E01171 – QWC1		File – File E01171 – QWC1	
		Commessa – Job E01171			

Cliente – Client FIRENZE MOBILITA'		Formato – Size A4
Impianto – Plant AUTORIMESSA DELLA FORTEZZA		Scala – Scale /
Oggetto – Object QUADRO LUCE FM WC UOMINI		Foglio Sheet di 9

PAG.	DESCRIZIONE	REVISIONI										PAG.	DESCRIZIONE	REVISIONI	
		0	1	2	3	4	5	6	7	8	9			10	0	1	2	3	4	5	6	7	8	9	10	
1	TITOLO	X																																																																																																																																																																																																																																																																																																																																																																																																																																																																																																																																																																																																																																																																																																																																																																																																																																																																																																																																																																																																																																																																																																																																																																																																																																																																																																																																																																										</

A B C D E F G H M N P R S T U

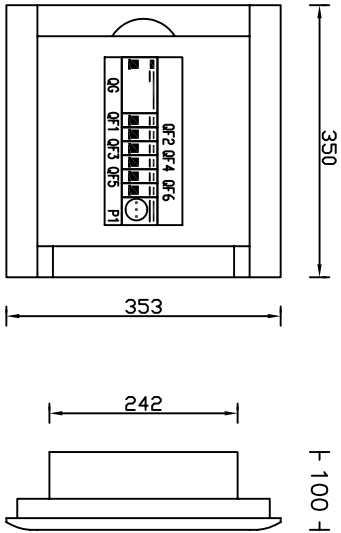


ESECUZIONE DA INCASSO
PORTA FRONTALE TIPO
MATERIALE ISOLANTE AUTOESTINGUENTE
CONFORME NORME CEI 50-11 (IEC 695.2.1)
CAPACITA' 12 MODULI
IP_55

0 1 2 3 4 5 6 7 8 9

 S.p.a. INDUSTRIA ELETTROTECNICA	FIRENZE MOBILITA'		AUTORIMESSA DELLA FORTEZZA		DISEGNO N. DRAWING no.		REV. N. 1	
	QUADRO LUCE FM WC UOMINI				E01171-QWC1		FOGLIO 3 DI 7	
	FRONTE QUADRO							

A	B	C	D	E	F	G	H	I	J	K	L	M	N	O	P	Q	R	S	T	U
---	---	---	---	---	---	---	---	---	---	---	---	---	---	---	---	---	---	---	---	---

BARRE Cu L11-L12-L13-N1 80A

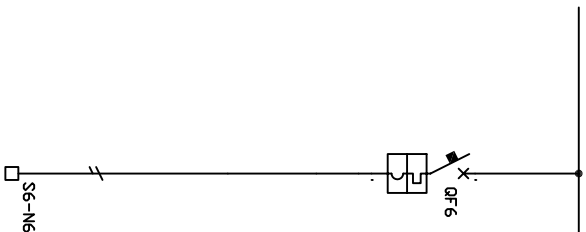
[illegible][illegible]

INDUSTRIA ELETTROTECNICA S.p.a.

DISEIGNO N.
DRAWING no.

REV. N. 1
REV. N. 1

A B C D E F G H M N P R S T U

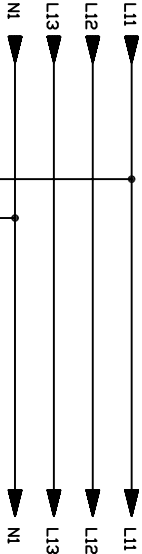

SOSTITUIRE N CON NUMERO INTERRUTORE
(QFN = QF1)

SOSTITUIRE * CON SIGLA INTERRUTORE
(* / L11 = 1 / L11)

* / L11
* / N1



0
1
2
3
4
5
6
7
8
9

 S.p.a. INDUSTRIA ELETTROTECNICA	FIRENZE MOBILITA'		AUTORIMESSA DELLA FORTEZZA		DISEGNO N. DRAWING no.		REV. N. 1	
	QUADRO LUCE FM WC UOMINI							
	TIPICO T2				E01171-QWC1		FOGLIO 7 DI 7 SHEET	