

**INRES**  
Istituto Nazionale  
Consulenza Progettazione Ingegneria

50019 Sesto Fiorentino (FI)  
Via Torricelli, 40  
Telefono + (055) 33671  
Fax + (055) 3367333  
E-mail: [inres@inres.coop.it](mailto:inres@inres.coop.it)

Città: FIRENZE Località: Via VALE GIANNOTTI  
Committente: UNICOOP FIRENZE  
Oggetto:

CENTRO COMMERCIALE


Elaborato: IMPIANTO ANTINCENDIO  
PLANIMETRIA GENERALE  
IDRANTI ESTERNO EDIFICIO

Scala: 1:500 Data: 27/02/2004  
Tavola n°: AP09

Aggiornamenti:  
1  
2  
3  
4  
5

LA DIFFUSIONE E RIPRODUZIONE, ANCHE PARZIALE DI QUESTA TAVOLA E' VIETATA A TERMINI DI LEGGE.

PROGETTO ESECUTIVO IMPIANTI

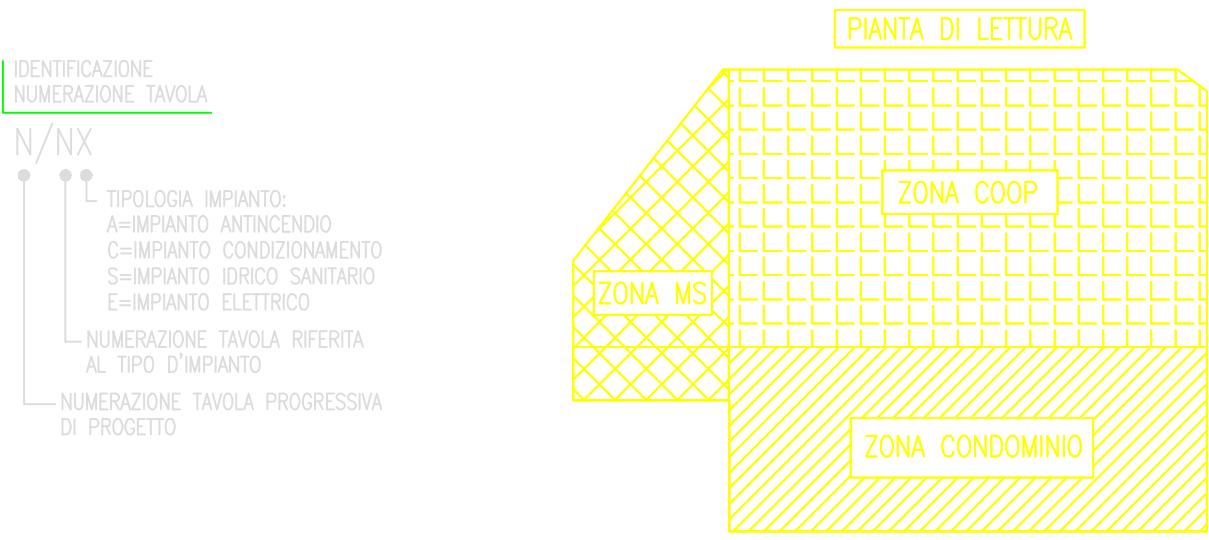


IMPIANTO ANTINCENDIO - PLANIMETRIA  
ESTERNA - CIRCUITO IDRANTI

COOP. **ITC** S.R.L.  
Idrotermica Condizionamento

Via G. Verdi n°83 - 50035 MONTIVANCHI (AR)  
Tel. 055 9102462 (a.s.) - Fax 055 9103052  
Codice Fiscale e Partita IVA 00173710918  
Site Internet: [www.coop.it](http://www.coop.it)  
E-mail: [ufficio.amministrativo@coop.it](mailto:ufficio.amministrativo@coop.it)  
[ufficio.tecnico@coop.it](mailto:ufficio.tecnico@coop.it)  
Disegni As Built - 11/10/2004

IMPIANTI ANTINCENDIO		Tubazioni Impianto antincendio
		Diametri tubazioni Impianto antincendio
		Idrante UNI 70 soprasuolo / a colonna
		Cambi di quota tubazioni

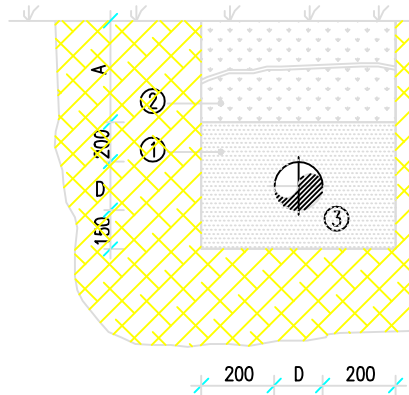

A = 800/1.000 mm SOTTO SEDE STRADALE  
A = 600 mm SOTTO ALTRE SED  
D = DIAMETRO ESTERNO TUBAZIONE (mm)  
① = REMPIMENTO IN MATERIALE FINE  
IN CASO DI SEDE STRADALE AGGIUNGERE  
MAGGIORI IN C.C. CON RETE DI RINFORSO  
③ = TUBAZIONE ADDIZIONE ACCIAIO IN POLIETILENE PET100 PH16

PARTICOLARE TIPICO TIPOLOGIA DI INSTALLAZIONE TUBAZIONI  
INTERRATE ACQUA CIRCUITO ANTINCENDIO (FUORI SCALA)

