

Via Bufalini 6, Firenze

Progetto per la realizzazione della Nuova Sede della Cassa di
Risparmio di Firenze

IMPIANTI MECCANICI

| | | | | | | |
|---|----------|-----------|---------|------------|-----------|--|
| 5 | | | | | | |
| 4 | | | | | | |
| 3 | | | | | | |
| 2 | AS BUILT | ALABRETTA | FAZZINI | 27/05/2000 | SSSCCHETT | |
| | | ALABRETTA | FAZZINI | 06/01/2008 | SSSCCHETT | |

SATRREL S.p.A.



SATREL S.p.A.
SEDE AMMINISTRATIVA
UFFICI E STABILIMENTO
Via di le Prata, 103
50041 - CALENZANO FI

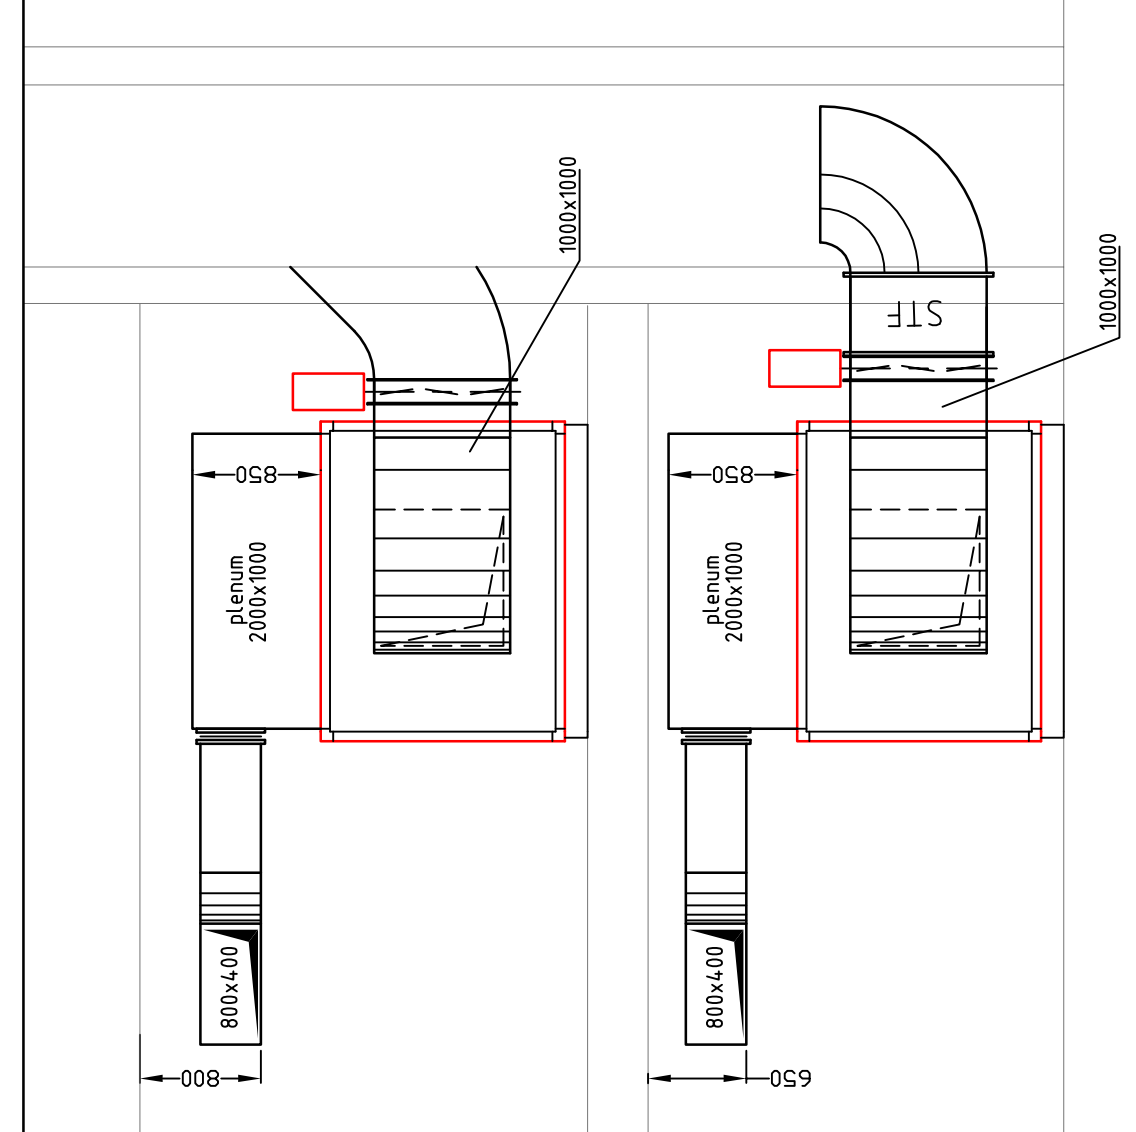
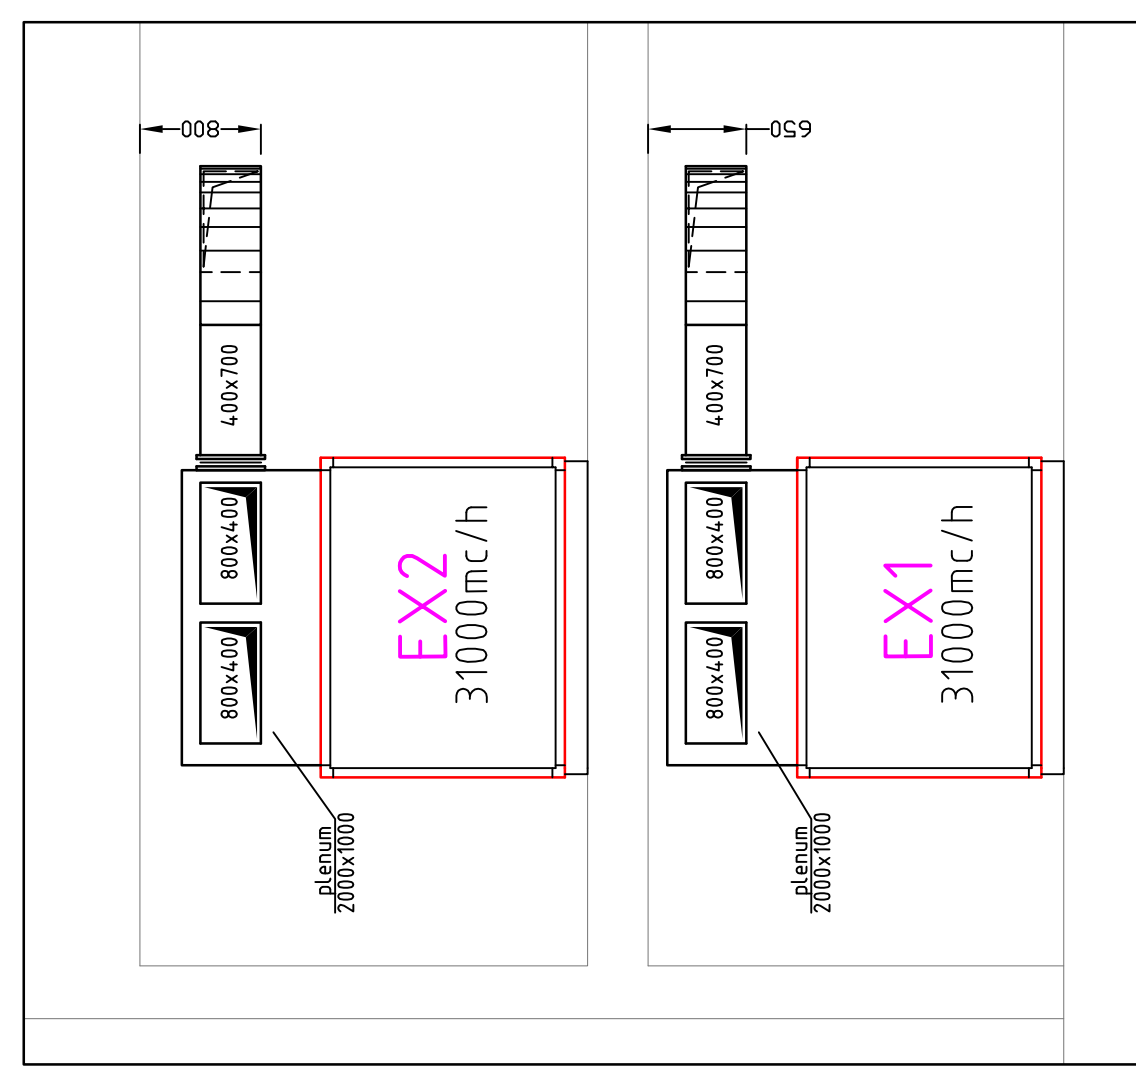
Ciliente: IMMOBILIARE NUOVA SEDES


 


IMMOBILIARE NUOVA SEDE S.R.L.

Località:

VIA BUFALINI, 6 - 50122 FIRENZE

| | | | | | | |
|---|--|--|-------|-------|--------|----|
| Commissari: | | Rev. | Scala | Form. | Foglio | di |
| Impianto: IMPIANTO ADIBITO AD USO COMMERCIALE | | IDRANTI - ELABORATO DI PROG. MCOI | | | | |



| SIMBOLO | DESCRIZIONE | NUMERO DI STACCO |
|---|---|------------------|
|  | GRANTE A MURO CON TUBAZIONE FLESSIBILE E LANCIA | UNI 7/25 |
|  | ATTACCO AUTOGROMPA VVF UNI 70 | 7°/72 |
|  | GRANTE SGRASCIOLIO VVF UNI 70 | 7°/72 |
|  | ESTINTORE PORTATILE | |

| N° TESTINE | l/h | DN | ϕ |
|------------|-------|----|--------|
| 1 | 336,0 | 25 | 2" |
| 2 | 336,0 | 25 | 2" |
| 3 | 308,0 | 24 | 2 1/2" |
| 4 | 308,0 | 24 | 2" |
| 5 | 334,0 | 50 | 2" |
| 6 | 334,0 | 50 | 2" |
| 7 | 306,0 | 65 | 2 1/2" |
| 8 | 306,0 | 65 | 2 1/2" |
| 9 | 302,0 | 65 | 2 1/2" |

LEGENDA SPRINKLER

| | |
|--------|------------------------------|
| — AI — | TUBAZIONE CIRCUITI SPRINKLER |
| ♀ | TESTINE SPRINKLER |

| | | | |
|---------|---|---|------------------|
| XXXX | 1 | 2 | 3 |
| PLOT:1X | | | FORMAT: XXXXXXXX |
