


Via Bufalini 6, Firenze

Progetto per la realizzazione della Nuova Sede della Cassa di
Risparmio di Firenze

IMPIANTI MECCANICI

5						
4						
3						
2	AS BUILT	CALABRETTA	PIAZZINI	FAZZINI	27/05/2000	58530CE11
		CALABRETTA	PIAZZINI	FAZZINI	10/01/2008	58030CE11

Rev.	Descrizione	Elaborato	Controllato	Approvato	Data	Autorizzato
	 SATREL S.p.A. SEDE AMMINISTRATIVA UFFICI E STABILIMENTO Via di le Prata, 103 50041 - CALENZANO FI					



Ciliente: IMMOBILIARE NUOVA SERIE S.p.A.

III. ILLIHOIWEKE INOWA JEDE J.K.L.





Località:
VIA BUFFALINI, 6 - 50122 FIRENZE

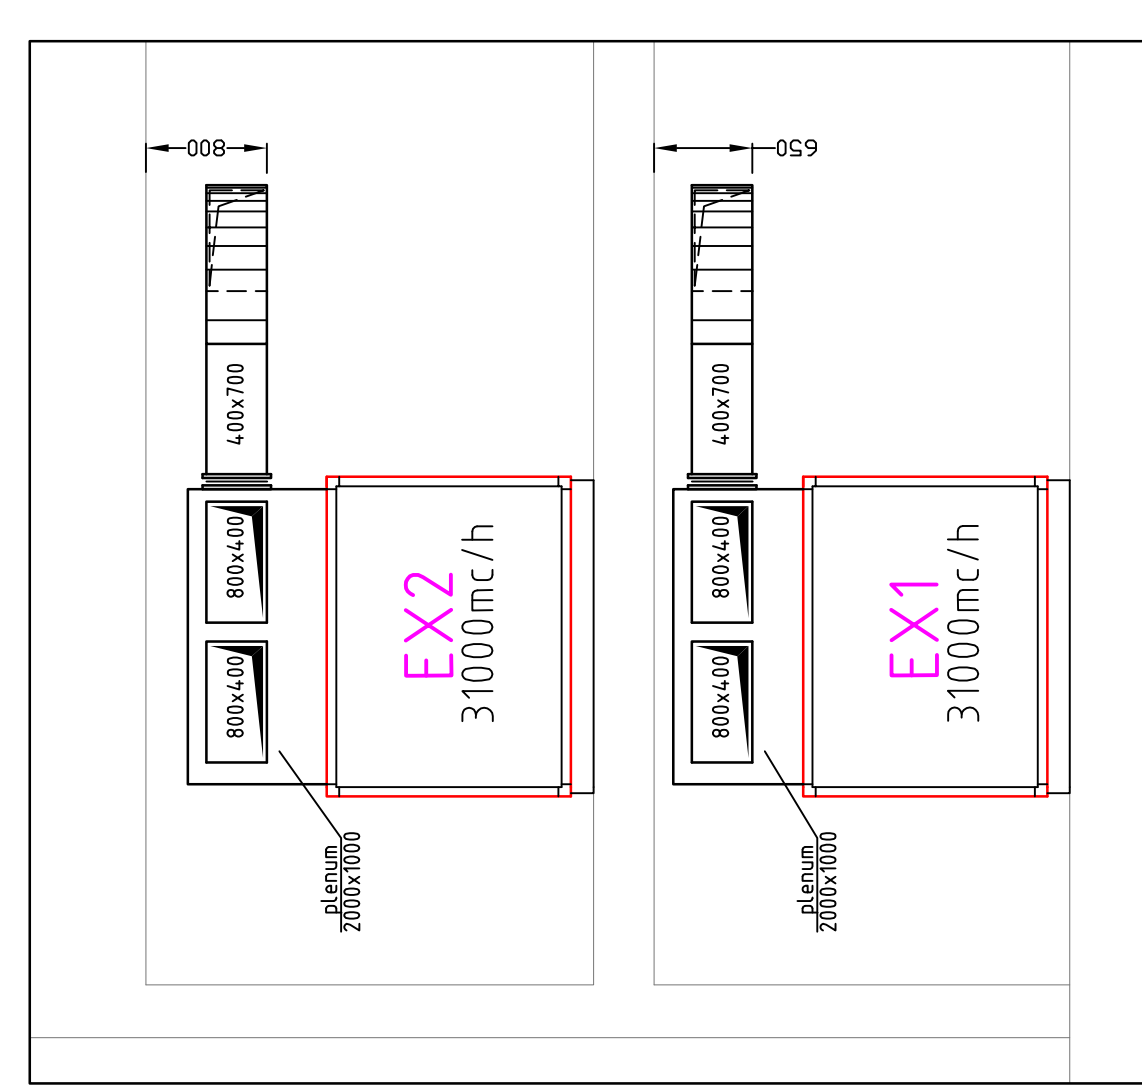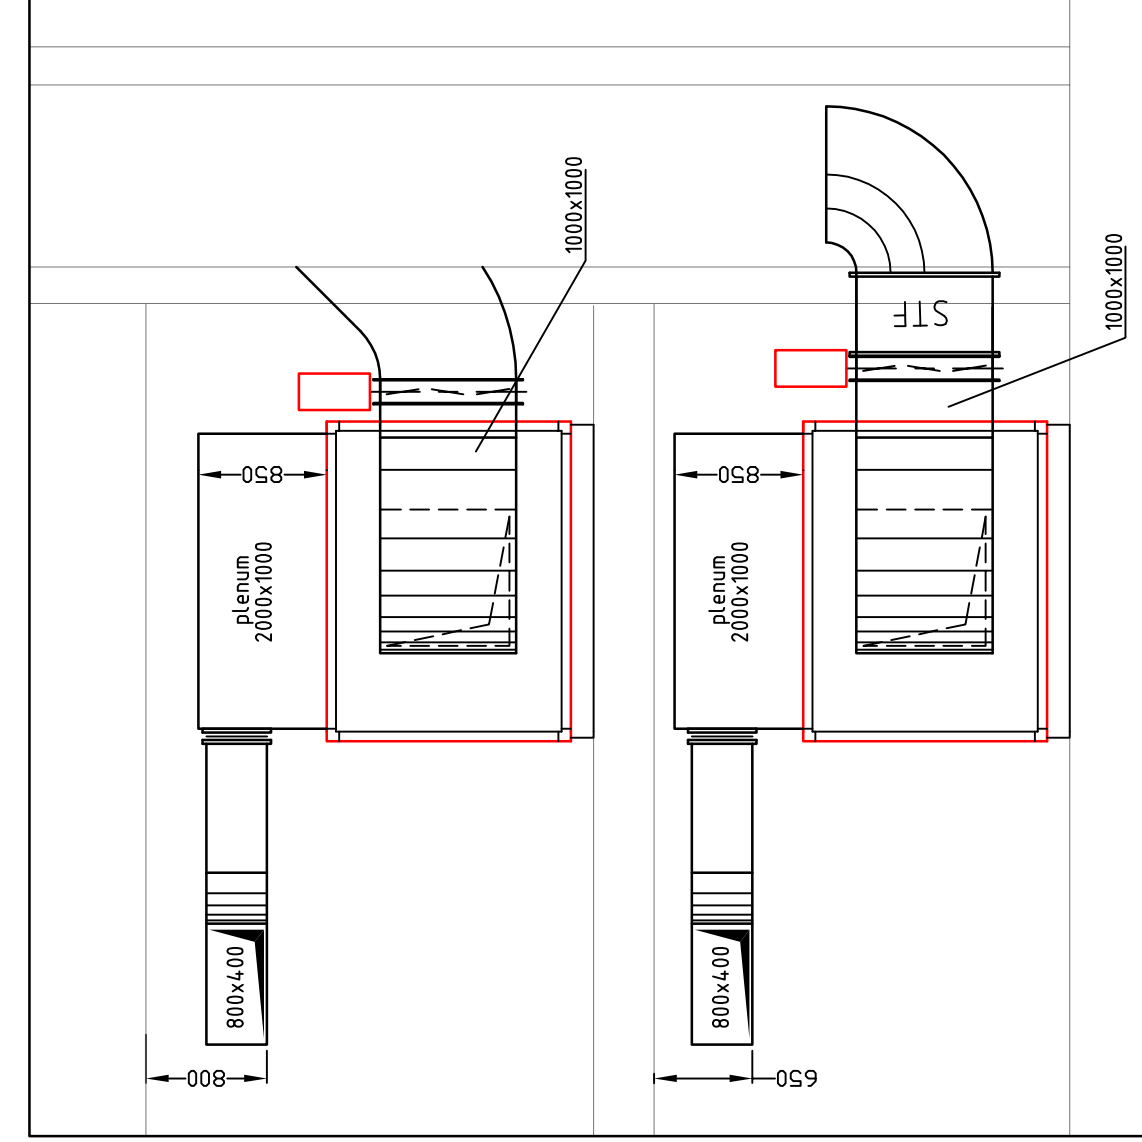





Implanto:

IMPIANTO ADIBITO AD USO COMMERCIALE		Compresso:				Rev.	Scala	Form.	Foglio	di
1	1	2	3	4	5	1	1-100	60	1	1
1	1	2	3	4	5	1	1-100	60	1	1



BOCCHETTE DI RIPRESA A SEMPLICE ORDINE DI ALETTA FISSE	 	200x100 1100 mc/h 300x150 1300-400 mc/h 400x200 1400-600 mc/h 500x250 1600-800 mc/h
BOCCHETTE DI MANDATA A DOPPIO ORDINE DI ALETTA FISSE	 	200x100 1100 mc/h 300x150 1300-400 mc/h 400x200 1400-600 mc/h 500x250 1600-800 mc/h

	DIFFUSORE LINEARE CON FERTICITA' DI MANDATA E FERTICITA' DI RITORNO (MONTARE CON FERTICITA' DI MANDATA E FERTICITA' DI RITORNO) DI ALLETTE SINGOLAMENTE ORIENTABILI 500x200 1500x600 (m3/h)
	DIFFUSORE LINEARE CON FERTICITA' DI MANDATA E FERTICITA' DI RITORNO VENTILCOMFORT TIPO CASSETTA DA INCASSO IN CONTROSOFFITTO CON ATTACCO ARIA PRIMARIA
	DIFFUSORE ELIDIALE AD ALLETTE FISSE - DIAMETRO COLLO 250
	DIFFUSORE LINEARE A L'ESSURE - 2000x100 (600 m3/h)

	VALVOLE DI ESTRAZIONE ARIA
	STF - SERRANDA TAGLIAFIUOCO
	SERRANDE DI REGOLAZIONE
	SERRANDE DI REGOLAZIONE CON SERVOCOMANDO
	GRIGLIA EVALUAZIONE FUMI 600x1000
	GRIGLIA EVALUAZIONE FUMI 500x400

LEGENDA TUBAZIONI

— TUBAZIONE IMPIANTO ANTINCENDIO A IDRANTE

LEGENDA ANTINCENDIO

SIMBOLO	DESCRIZIONE	DIAMETRO STACCO
	DRANTE A MURO CON TUBAZIONE FLESSIBILE E LANCIA	UNP25
	ATTACCO AUTOGOMPA VVF UNI 70	Z112
	DRANTE SOPRASUOLO VVF UNI 70	Z112
	ESTINTORE PORTATILE	

N° TESTINE	L/h	DN	Ø
1	3366	32	1"
2	670	32	1 1/4"
3	10080	40	1 1/2"
4	13440	50	2"
5	16800	50	2"
6	20160	65	2 1/2"
7	23520	65	2 1/2"
8	26880	65	2 1/2"
9	30240	65	2 1/2"

LEGENDA SPRINKLER

AI — TUBAZIONE CIRCUITI SPRINKLER

TESTINE SPRINKLER