





|   |   |
|---|---|
| COMITENTE   |   |
|  <b>FIRENZE PARCHEGGI S.p.A.</b><br>Servizio Tecnico<br>Via Giorgio La Pira, 21 - Firenze 50121<br>Tel. 055/26111 - Fax 055/261301 - e-mail: info@firenzeparcheggi.it |   |
| COMUNE:   | FIRENZE                                 |
| UBICAZIONE:   | PALAZZO DELLA STAZIONE                  |
| TITOLO DELL'OPERA:  | IMPIANTI MECCANICI PARCHEGGIO INTERRATO |
| PROPRIETA':   |   |
| RSI, URSAL, E CATASTALI:  |   |
| PRATICA EDILIZIA:   | TIPO N. DEL.                            |
| PROGETTAZIONE:  | IMPIANTI MECCANICI                      |
| ELABORATO REDATTO DA:   |   |
|  <b>TECNOENGINEERING S.R.L.</b><br>Servizio di Progettazione Tecnica e di Coordinamento<br>Via Bruno Fattori 37 50100 Prato   |   |
| IN COLLABORAZIONE CON:  |   |
|  <b>INTERSTUDI S.r.l.</b><br>Via S. Rocco 10 50139 Firenze  |   |
| IMPRESA DI MANUTENZIONE:  |   |
|  <b>PADULA EDUARDO</b> Impianti tecnologici<br>Via Bruno Fattori 37 50100 Prato  |   |
| PROGETTO PRELIMINARE PROGETTO DEFINITIVO PROGETTO ESECUTIVO AS BUILT  |   |
| INDICE TAVOLE A B C D E F G H I L COMESEA N°  |   |
| NUMERO TAVOLE - - - - - - - - - - -   |   |
| TAVOLA RELATIVA A: IMPIANTO DI VENTILAZIONE PIANTA PIANO INTERRATO 3 N° DISEGNO 4/D   |   |
| AGGIORNAMENTI DATA: 15/07/2006 SCALA: 1/200 FILE: -   |   |
| 01 I. COMMITENTE I. PROGETTISTA I. COLLAUDATORE   |   |
| 02  |   |
| 03  |   |
**LEGENDA**

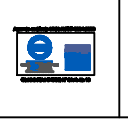 Bocchette estrazione aria


 Bocchette immissione aria


 Serranda tagliafuoco RE90 posta sulla canalizzazione di mandata aria ventilazione


 Serranda tagliafuoco RE90 posta sulla canalizzazione di estrazione aria ventilazione


|   |   |
|---|---|
| COMITENTE   |   |
|  <b>FIRENZE PARCHEGGI S.p.A.</b><br>Servizio Tecnico<br>Via Giorgio La Pira, 21 - Firenze 50121<br>Tel. 055/26111 - Fax 055/261301 - e-mail: info@firenzeparcheggi.it |   |
| COMUNE:   | FIRENZE                                 |
| UBICAZIONE:   | PALAZZO DELLA STAZIONE                  |
| TITOLO DELL'OPERA:  | IMPIANTI MECCANICI PARCHEGGIO INTERRATO |
| PROPRIETA':   |   |
| RSI, URSAL, E CATASTALI:  |   |
| PRATICA EDILIZIA:   | TIPO N. DEL.                            |
| PROGETTAZIONE:  | IMPIANTI MECCANICI                      |
| ELABORATO REDATTO DA:   |   |
|  <b>TECNOENGINEERING S.R.L.</b><br>Servizio di Progettazione Tecnica e di Coordinamento<br>Via Bruno Fattori 37 50100 Prato  |   |
| IN COLLABORAZIONE CON:  |   |
|  <b>INTERSTUDI S.r.l.</b><br>Via S. Rocco 10 50139 Firenze   |   |
| IMPRESA DI MANUTENZIONE:  |   |
|  <b>PADULA EDUARDO</b> Impianti tecnologici<br>Via Bruno Fattori 37 50100 Prato  |   |
| PROGETTO PRELIMINARE PROGETTO DEFINITIVO PROGETTO ESECUTIVO AS BUILT  |   |
| INDICE TAVOLE A B C D E F G H I L COMESEA N°  |   |
| NUMERO TAVOLE - - - - - - - - - - -   |   |
| TAVOLA RELATIVA A: IMPIANTO DI VENTILAZIONE PIANTA PIANO INTERRATO 4 N° DISEGNO 4/E   |   |
| AGGIORNAMENTI DATA: 15/07/2006 SCALA: 1/200 FILE: -   |   |
| 01 I. COMMITENTE I. PROGETTISTA I. COLLAUDATORE   |   |
| 02  |   |
| 03  |   |
**LEGENDA**

 Bocchette estrazione aria


 Bocchette immissione aria

 Serranda tagliafuoco RE90 posta sulla canalizzazione di mandata aria ventilazione

 Serranda tagliafuoco RE90 posta sulla canalizzazione di estrazione aria ventilazione

**PIANO INTERRATO 3**  
Quota: + 36,09

NOTA: LA TAVOLA RISULTA AGGIORNATA LIMITATAMENTE AD I SOLI IMPIANTI DI CUI ALL'OGGETTO, NELLO STATO DI FATTO RILEVATO NEL LUGLIO 2005.  
LA BASE ARCHITETTONICA SULLA QUALE E' RIPORTATO TALE STATO DEGLI IMPIANTI PUO' NON RISULTARE CONFORME CON LA SITUAZIONE ATTUALE.

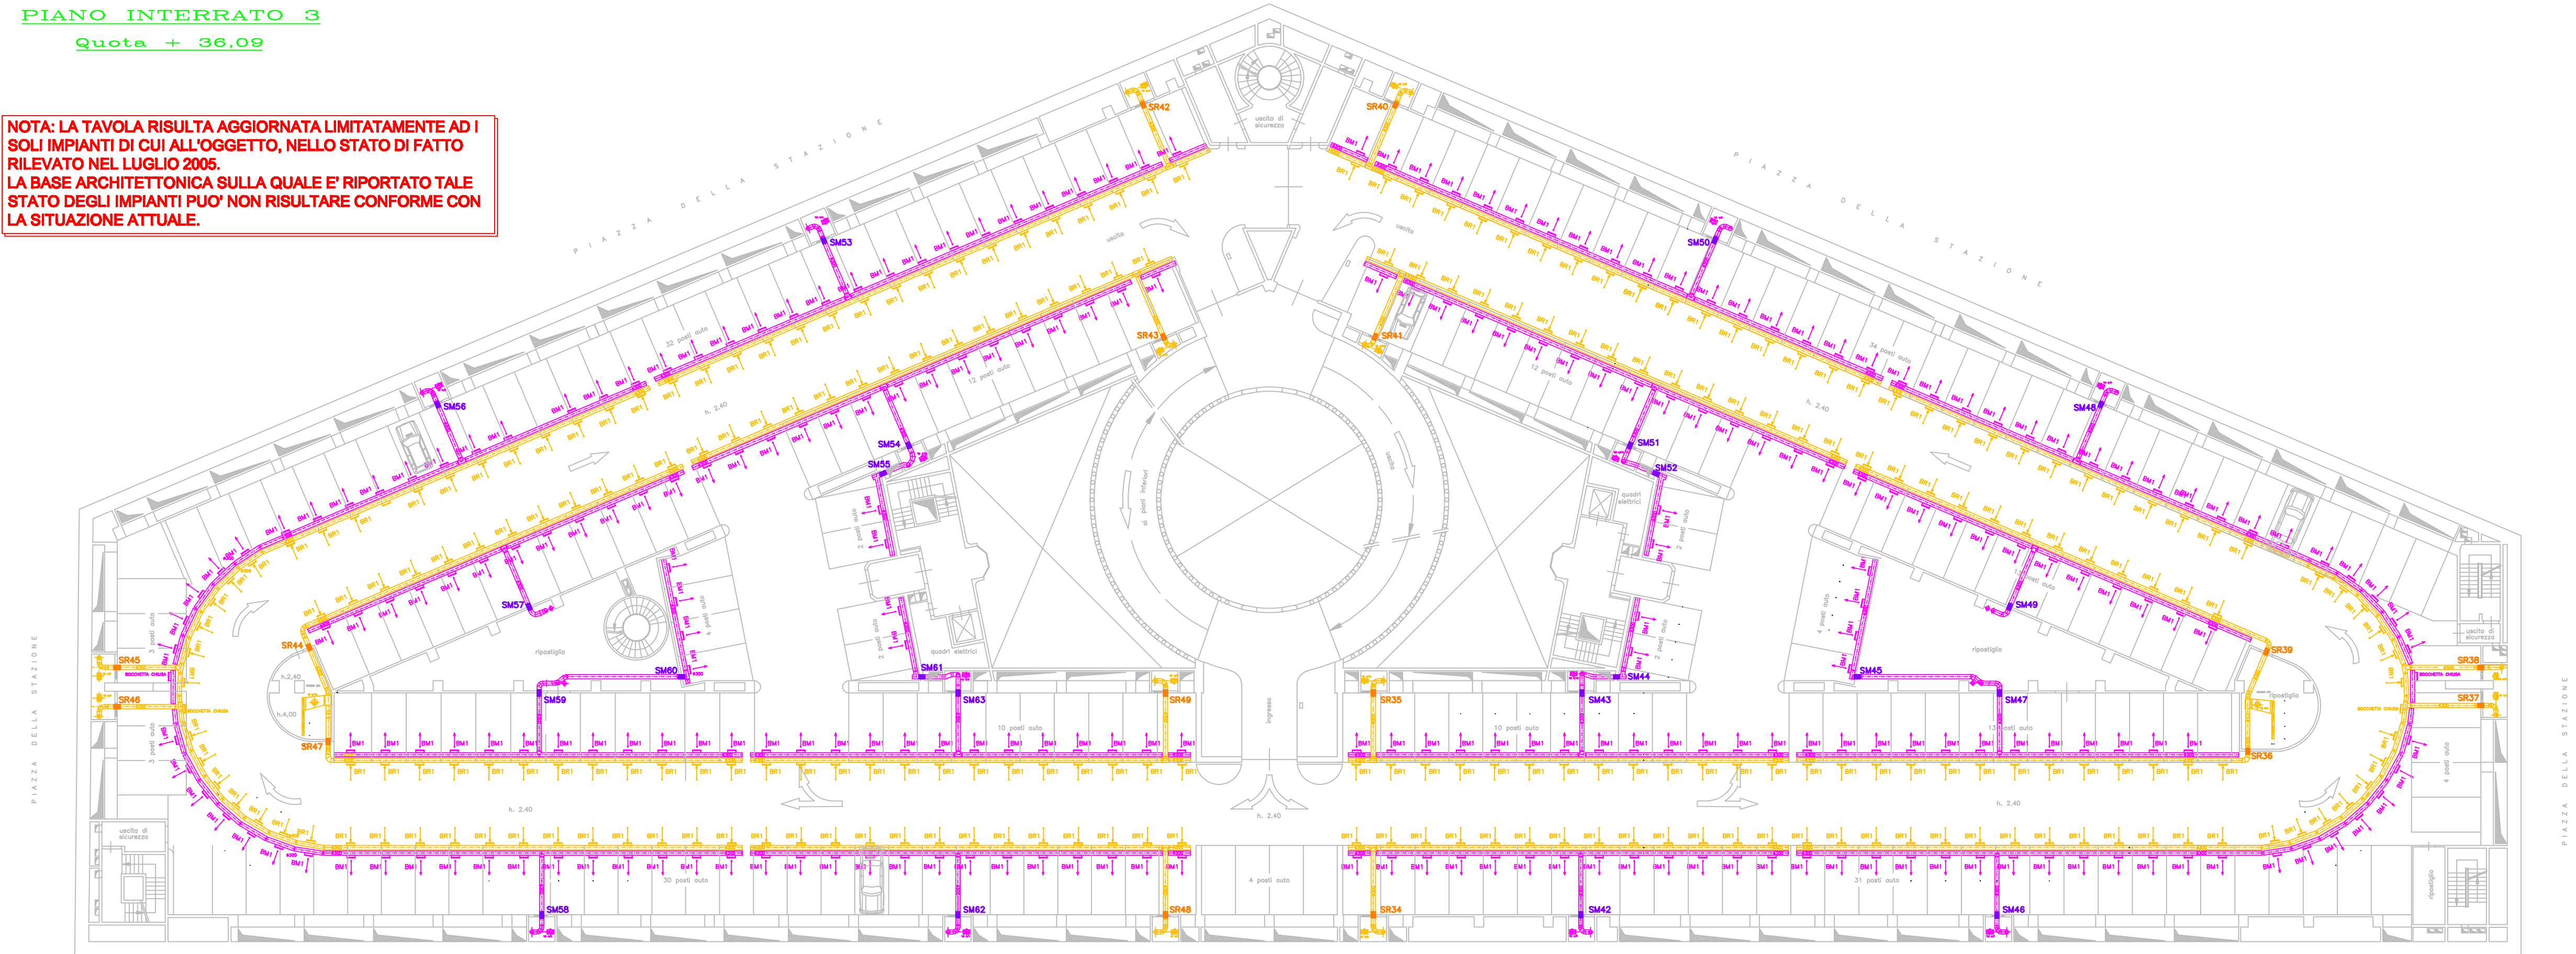

**PIANO INTERRATO 4**  
Quota: + 33,21

NOTA: LA TAVOLA RISULTA AGGIORNATA LIMITATAMENTE AD I SOLI IMPIANTI DI CUI ALL'OGGETTO, NELLO STATO DI FATTO RILEVATO NEL LUGLIO 2005.  
LA BASE ARCHITETTONICA SULLA QUALE E' RIPORTATO TALE STATO DEGLI IMPIANTI PUO' NON RISULTARE CONFORME CON LA SITUAZIONE ATTUALE.

