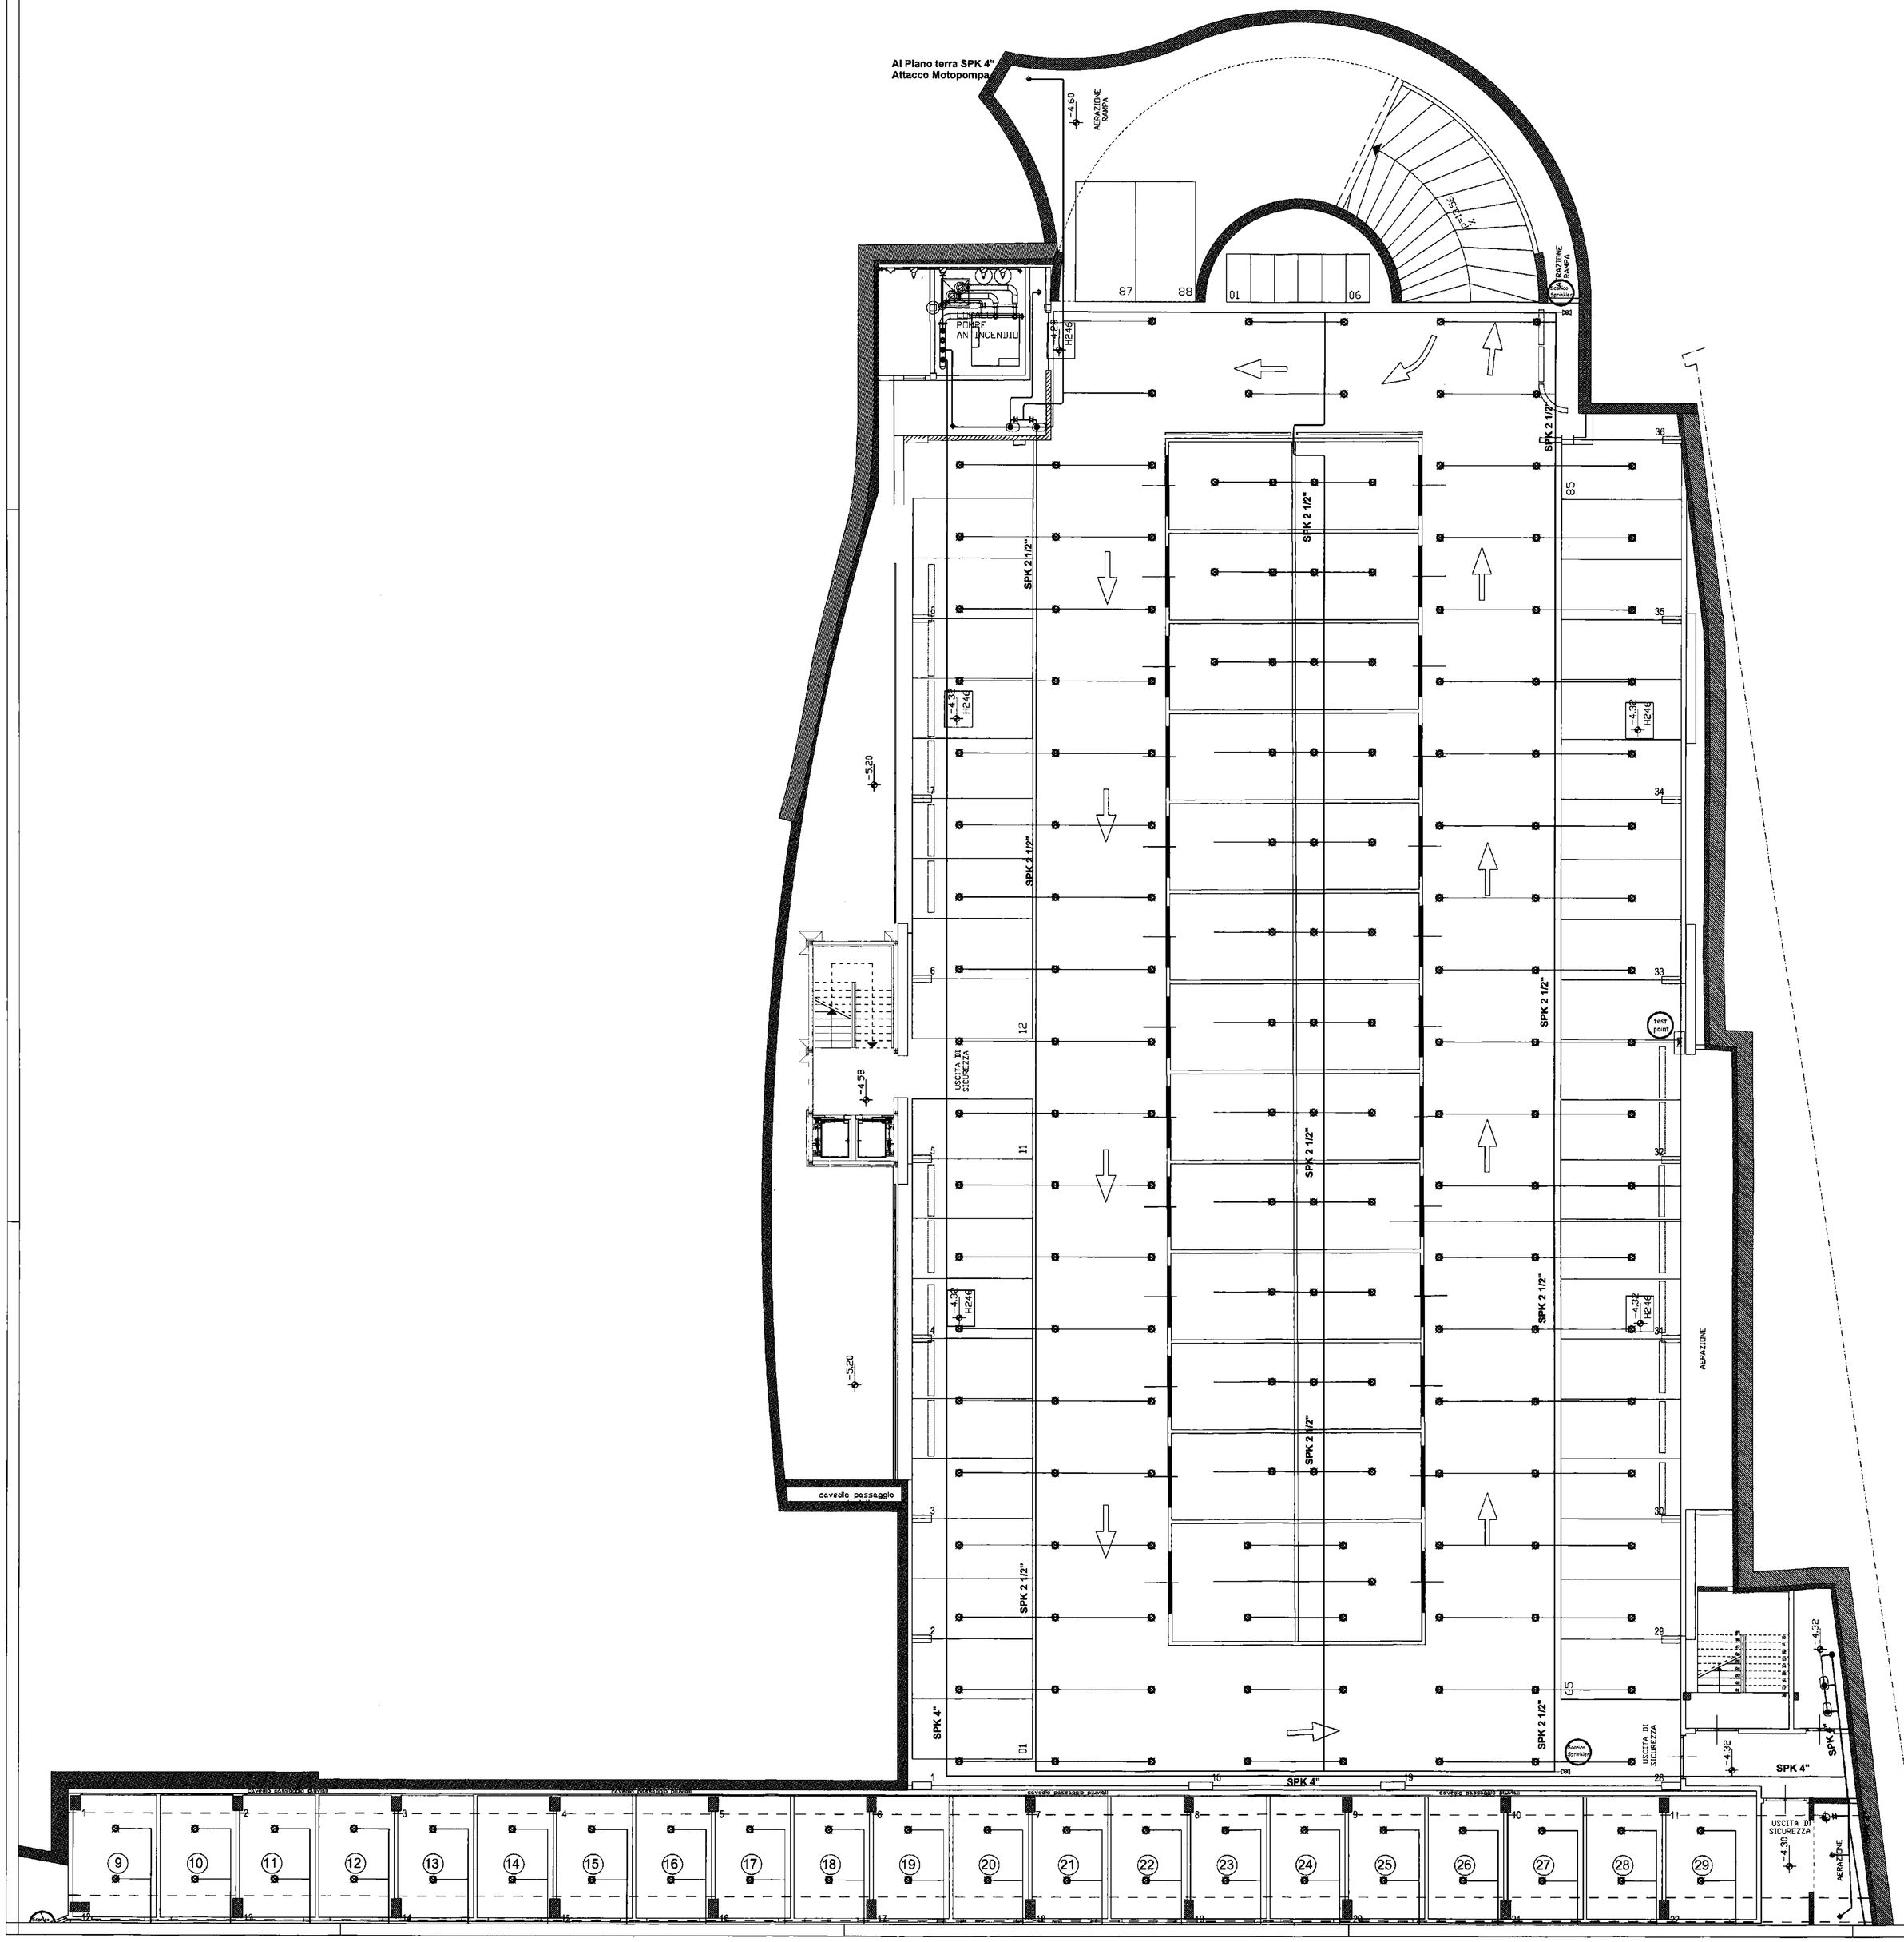

Rev.	Descrizione	Preparato	Controllato	Approvato	Data
1	As-Built	Menichini	Stricchi	Bonelli	06/07/07

ICET INDUSTRIE S.p.A.

PROGETTO IMPIANTI MECCANICI

EDIFICIO A1
PIANTA PIANO INTERRATO LIVELLO -2
IMPIANTO ANTINCENDIO SPRINKLER

Cliente-Client	Impianto-Plant	Nome File
FIRENZE MOBILITA'	PROGETTO MOBILITA' - Project Financing INTERVENTO N°3 - PIAZZA ALBERTI - FIRENZE	IM29

Commesso-Job	Disegno-Drawing	Scala	Foglio Sheet / Segue Next Is
F01162	IM.29	/	1 /

Documento di proprieta' di ICET. Riproduzione vietata senza autorizzazione. This drawing is the property of ICET. Reproduction is forbidden without authorization.

emissione progetto esecutivo	rev. 0	15.07.2006
POLITECNICA INGEGNERIA ED ARCHITETTURA Soc. Coop. a r.l. Sede di Firenze Via C. Gritani 8/10 Paolo e Enc	a&i ENGINEERING VIA COSSERIA 20 Tel.055-470774 50129 FIRENZE Fax 055-461079	Elaborato: IM29

piano -2

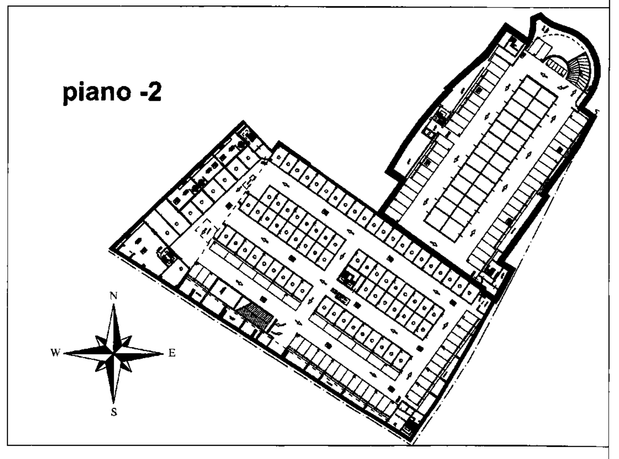

COMUNE DI FIRENZE

PROGETTO MOBILITA' - Project Financing

INTERVENTO N. 3

PIAZZA ALBERTI

PROGETTO ESECUTIVO

PROGETTO IMPIANTI MECCANICI

EDIFICIO A1 PIANTA PIANO INTERRATO LIVELLO -2
IMPIANTO SPEGNIMENTO INCENDI SPRINKLER

Elaborato: IM29

Progetto architettonico:
Arch. PAOLO DI NARDO
Arch. MASSIMO DE SANTIS
Arch. ALESSANDRA CIULLINI
Borgo S. Croce, 6 50122 Firenze

Coordinatore tecnico-amministrativo:
P.E. PAOLO FERRUZZI
Via Adriano Mari, 1 Firenze

Consulenza Storico Architettonica :
Dott.Arch. MIRANDA FERRARA
P.le Donatello,19 Firenze

Progetto delle strutture:
POLITECNICA INGEGNERIA ED ARCHITETTURA Soc. Coop. a r.l. Sede di Firenze Via C. Gritani 8/10 Paolo e Enc
Ing. MASSIMO NUNZI
a&i ENGINEERING VIA COSSERIA 20 Tel.055-470774 50129 FIRENZE Fax 055-461079
Ing. NICCOLO' DE ROBERTIS

Progetto degli impianti:
POLITECNICA INGEGNERIA ED ARCHITETTURA Soc. Coop. a r.l. Sede di Firenze Via C. Gritani 8/10 Paolo e Enc
Ing. MARCELLO GUSSO
Ing. GIOVANNI ROMIO
Collaboratori:
Ing. Massimo Fiorini
Ing. Claudio Bellucci
Geom. Michele Lazzerini

Geologia e Geotecnica:
GEOECO PROGETTI
Dott. EROS AIELLO
Via A. del Castagno, 8 Firenze

CONSEGNA: MAGGIO 2003 - REV.00 SCALA: 1:100