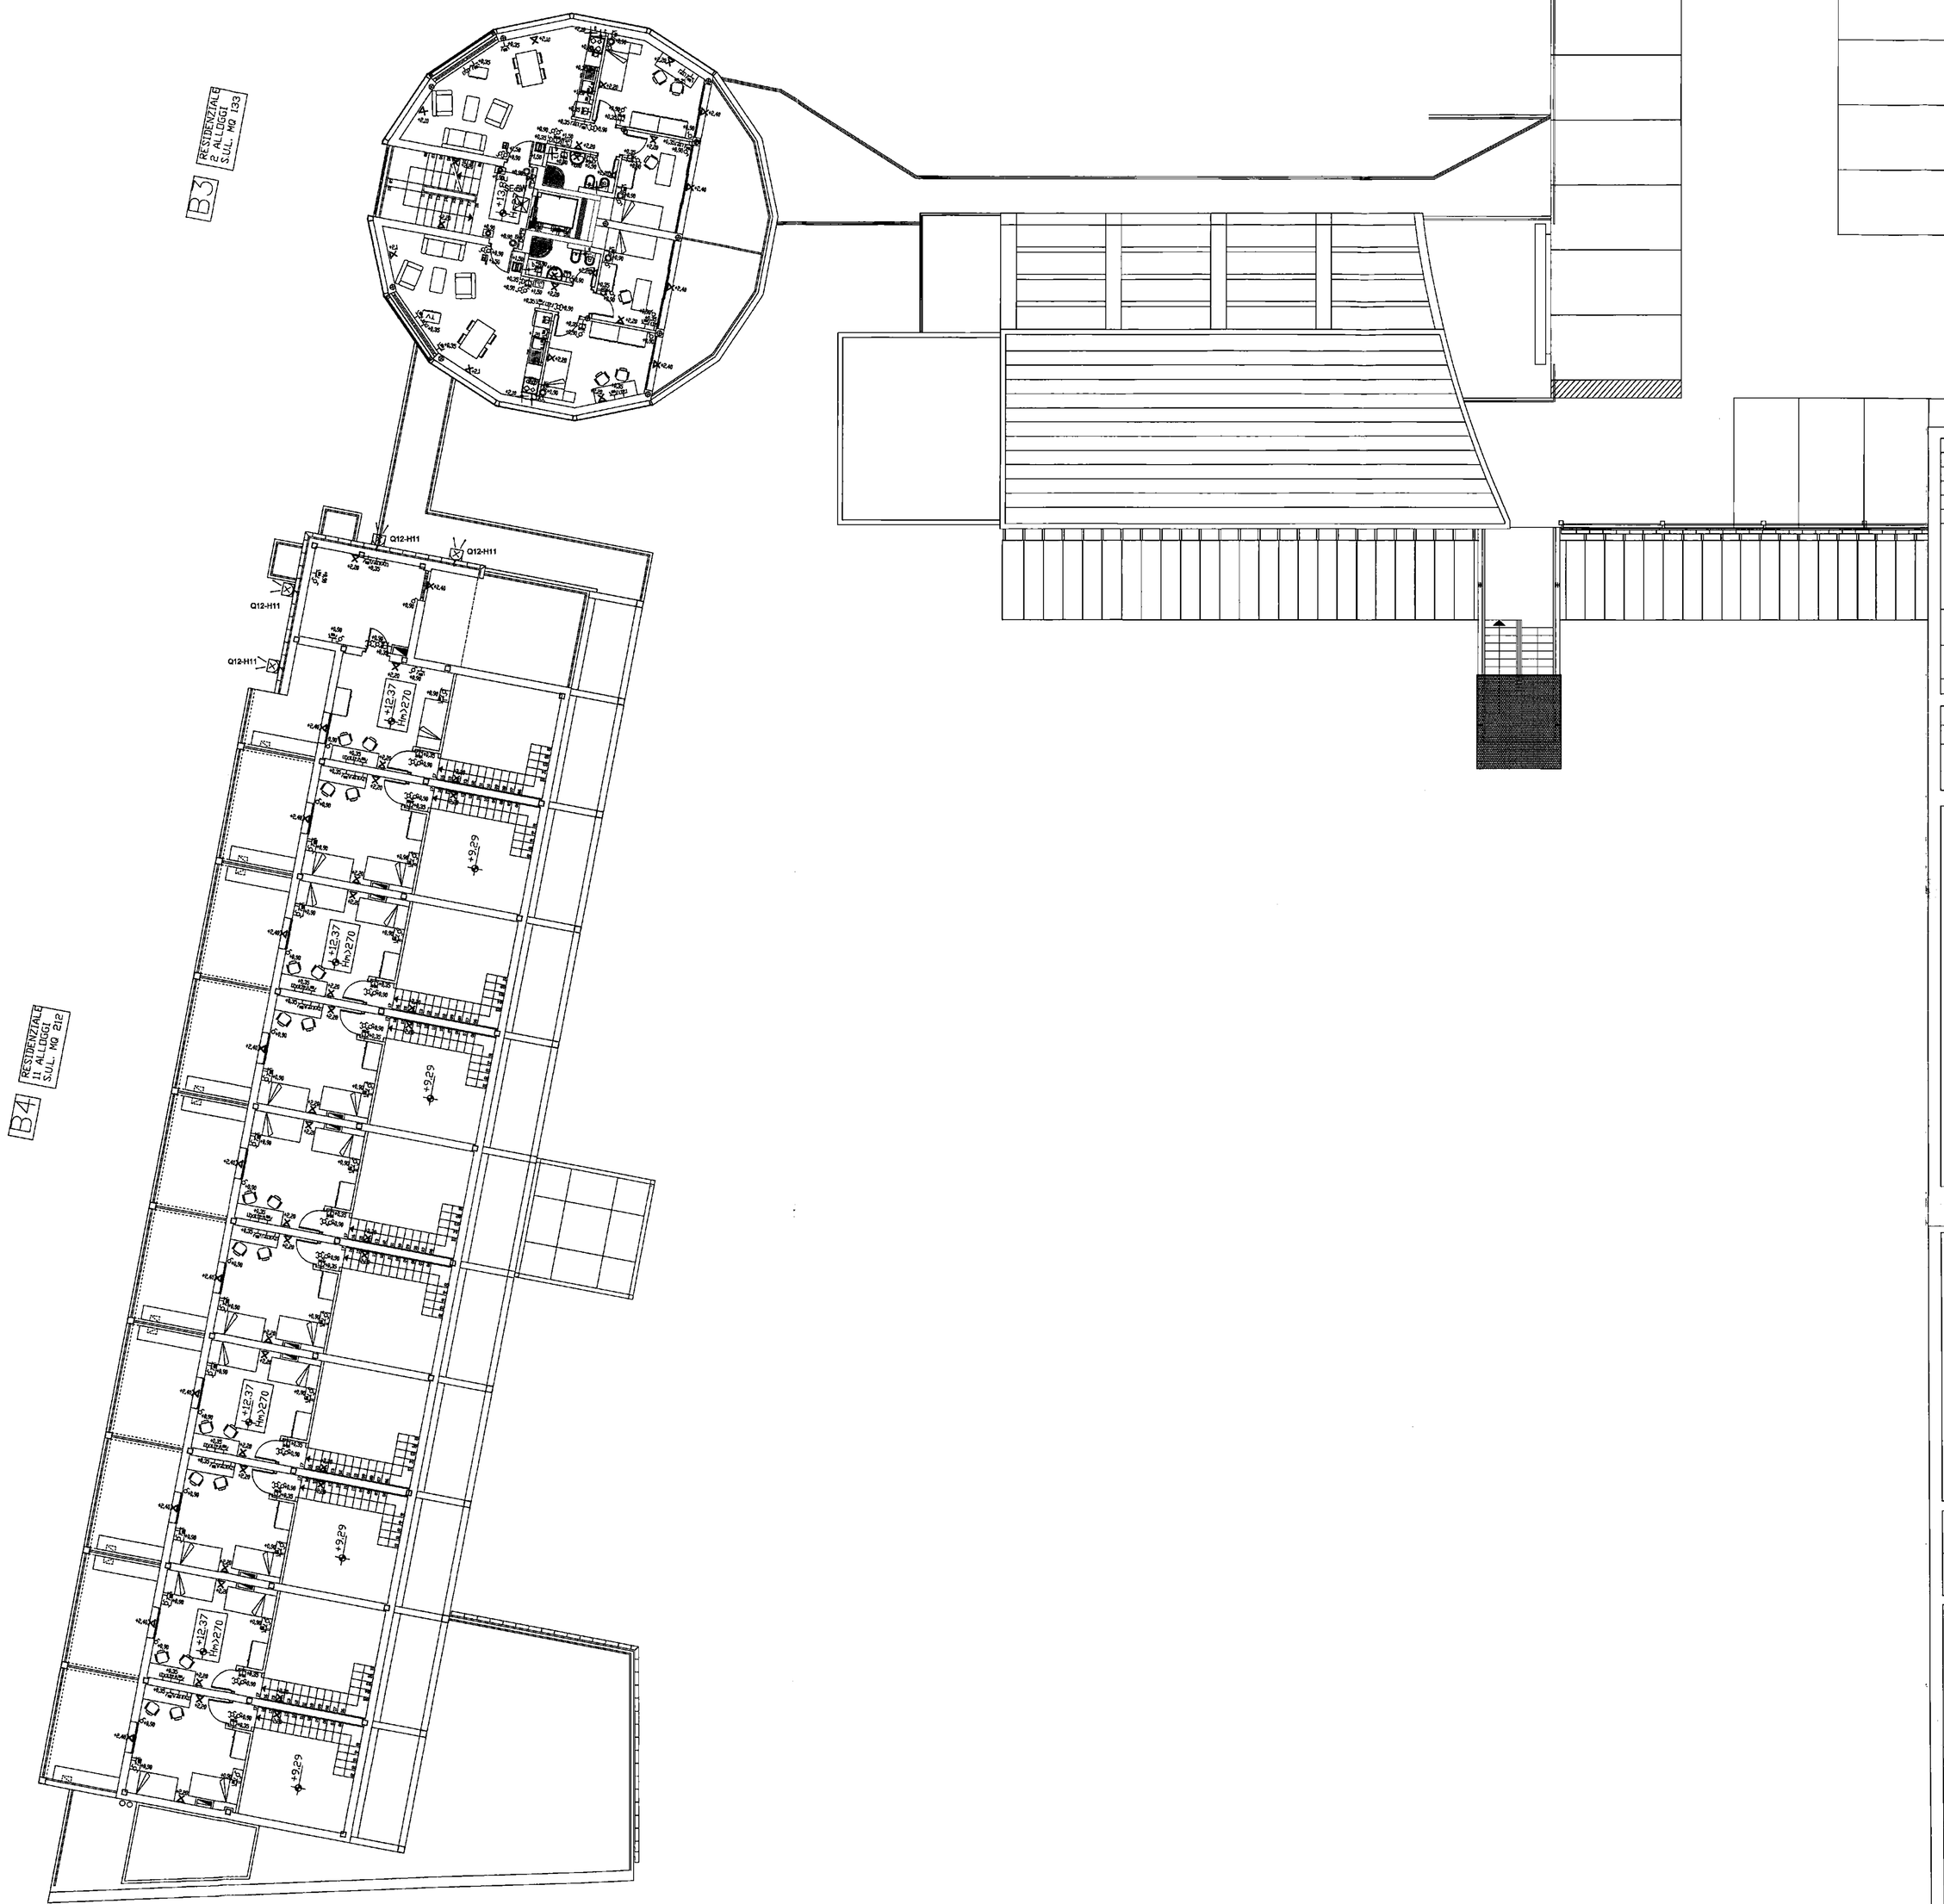

ICET INDUSTRIE S.p.A.

Rev.	Descrizione	Preparato	Controllato	Approvato	Data
1	As - Built	Menichini	Stricchi	Bonelli	06/07/07

ICET INDUSTRIE S.p.A.

PROGETTO IMPIANTI ELETTRICI

EDIFICIO B3 E B4
PIANTA PIANO QUARTO
IMPIANTO ILLUMINAZIONE E F.M.

Cliente—Client	Impianto—Plant	Nome File
FIRENZE MOBILITA'	PROGETTO MOBILITA' – Project Financing INTERVENTO N°3 – PIAZZA ALBERTI – FIRENZE	IE08
Commessa—Job	**Disegno—Drawing**	**Scala / Foglio Sheet 1 / Segue Next /**
F01162	IE.08	

Documento di proprietà di ICET. Riproduzione vietata senza autorizzazione. This drawing is the property of ICET. Reproduction is forbidden without authorization.

emissione variante	rev. 0	19.03.2007
POLITECNICA Sede di Firenze Via C. Gilfoni 9/10 Prato e Siena	a&i VIA COSSERA 20 Tel.055-4707774 50123 FIRENZE Fax 055-4618379	Elaborato: IE08

piano 4

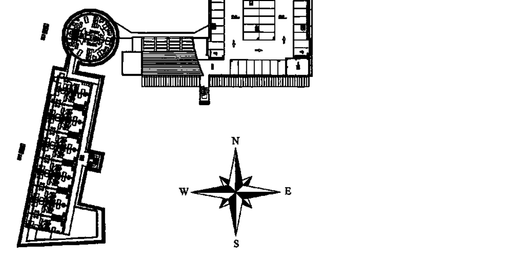

COMUNE DI FIRENZE

PROGETTO MOBILITA' - Project Financing

INTERVENTO N. 3

PIAZZA ALBERTI

PROGETTO ESECUTIVO

PROGETTO IMPIANTI ELETTRICI	Elaborato:
EDIFICIO B3 E B4 PIANTA PIANO QUARTO IMPIANTO ILLUMINAZIONE E F.M.	IE08

Progetto architettonico:
Arch. PAOLO DI NARDO
Arch. MASSIMO DE SANTIS
Arch. ALESSANDRA CIULLINI
Borgo S. Croce, 6 50122 Firenze

Coordinatore tecnico-amministrativo:
P.E. PAOLO FERRUZZI
Via Adriano Mari, 1 Firenze

Consulenza Storico Architettonica :
Dott.Arch. MIRANDA FERRARA
P.le Donatello,19 Firenze

Progetto delle strutture:
POLITECNICA Sede di Firenze Via C. Gilfoni 9/10 Prato e Siena
Ing. MASSIMO NUNZI
a&i VIA COSSERA 20 Tel.055-4707774 50123 FIRENZE Fax 055-4618379
Ing. NICCOLO' DE ROBERTIS

Progetto degli impianti:
POLITECNICA Sede di Firenze Via C. Gilfoni 9/10 Prato e Siena
Ing. MARCELLO GUSSO
Ing. GIOVANNI ROMITI
Collaboratori:
Ing. Massimo Fiorini
Ing. Claudio Bellucci
Geom. Michele Lazzerini

Geologia e Geotecnica:
GEOECO PROGETTI
Dott. EROS AIELLO
Via A. del Castagno, 8 Firenze

CONSEGNA: MAGGIO 2003 - REV.00 SCALA: 1:100