piano -2

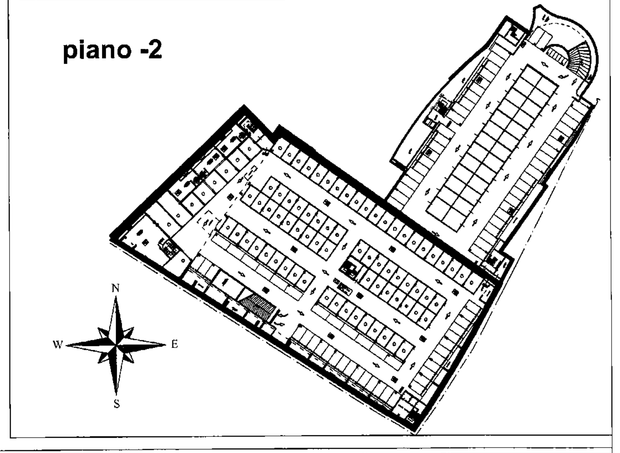

COMUNE DI FIRENZE

PROGETTO MOBILITA' - Project Financing

INTERVENTO N. 3

PIAZZA ALBERTI

PROGETTO ESECUTIVO

Rev.	Descrizione	Preparato	Controllato	Approvato	Data
1	As-Built	Menichini	Stricchi	Bonelli	06/07/07

ICET INDUSTRIE S.p.A.

PROGETTO IMPIANTI MECCANICI

EDIFICIO A2
PIANTA PIANO INTERRATO LIVELLO -2
IMPIANTO ANTINCENDIO SPRINKLER

Cliente–Client	Impianto–Plant	Nome File
FIRENZE MOBILITA'	PROGETTO MOBILITA' - Project Financing INTERVENTO N°3 - PIAZZA ALBERTI - FIRENZE	IM.30
Commesso–Job	Disegno–Drawing	Scala / Foglio 1 Sheet / Segue Sheet /
F01162	IM.30	

Documento di proprieta' di ICET. Riproduzione vietata senza autorizzazione. This drawing is the property of ICET. Reproduction is forbidden without authorization.

emissione progetto esecutivo	rev. 0	15.07.2006

POLITECNICA Soc. Coop. a r.l. — Sede di Firenze Via C. Cattaneo 8/10 — Sede di Prato Via Donatello, 71

a&i — VIA COLOSSEO 20 Tel.055-470774 Fax 055-440079 — 50136 FIRENZE

Elaborato: IM30

PROGETTO IMPIANTI MECCANICI

EDIFICIO A2 PIANTA PIANO INTERRATO LIVELLO -2
IMPIANTO SPEGNIMENTO INCENDI SPRINKLER

Elaborato: IM30

Progetto architettonico:
Arch. PAOLO DI NARDO
Arch. MASSIMO DE SANTIS
Arch. ALESSANDRA CIULLINI
Borgo S. Croce, 8 50122 Firenze

Coordinatore tecnico-amministrativo:
P.E. PAOLO FERRUZZI
Via Adriano Mari, 1 Firenze

Consulenza Storico Architettonica :
Dott.Arch. MIRANDA FERRARA
P.le Donatello,19 Firenze

Progetto delle strutture:
Ing. MASSIMO NUNZI
Ing. NICCOLO' DE ROBERTIS

Progetto degli impianti:
Ing. MARCELLO GUSSO
Ing. GIOVANNI ROMITI
Collaboratori:
Ing. Massimo Florini
Ing. Claudio Bellucci
Geom. Michele Lazzerini

Geologia e Geotecnica:
GEOECO PROGETTI
Dott. EROS AIELLO
Via A. del Castagno, 8 Firenze

CONSEGNA: MAGGIO 2003 - REV.00 SCALA: 1:100