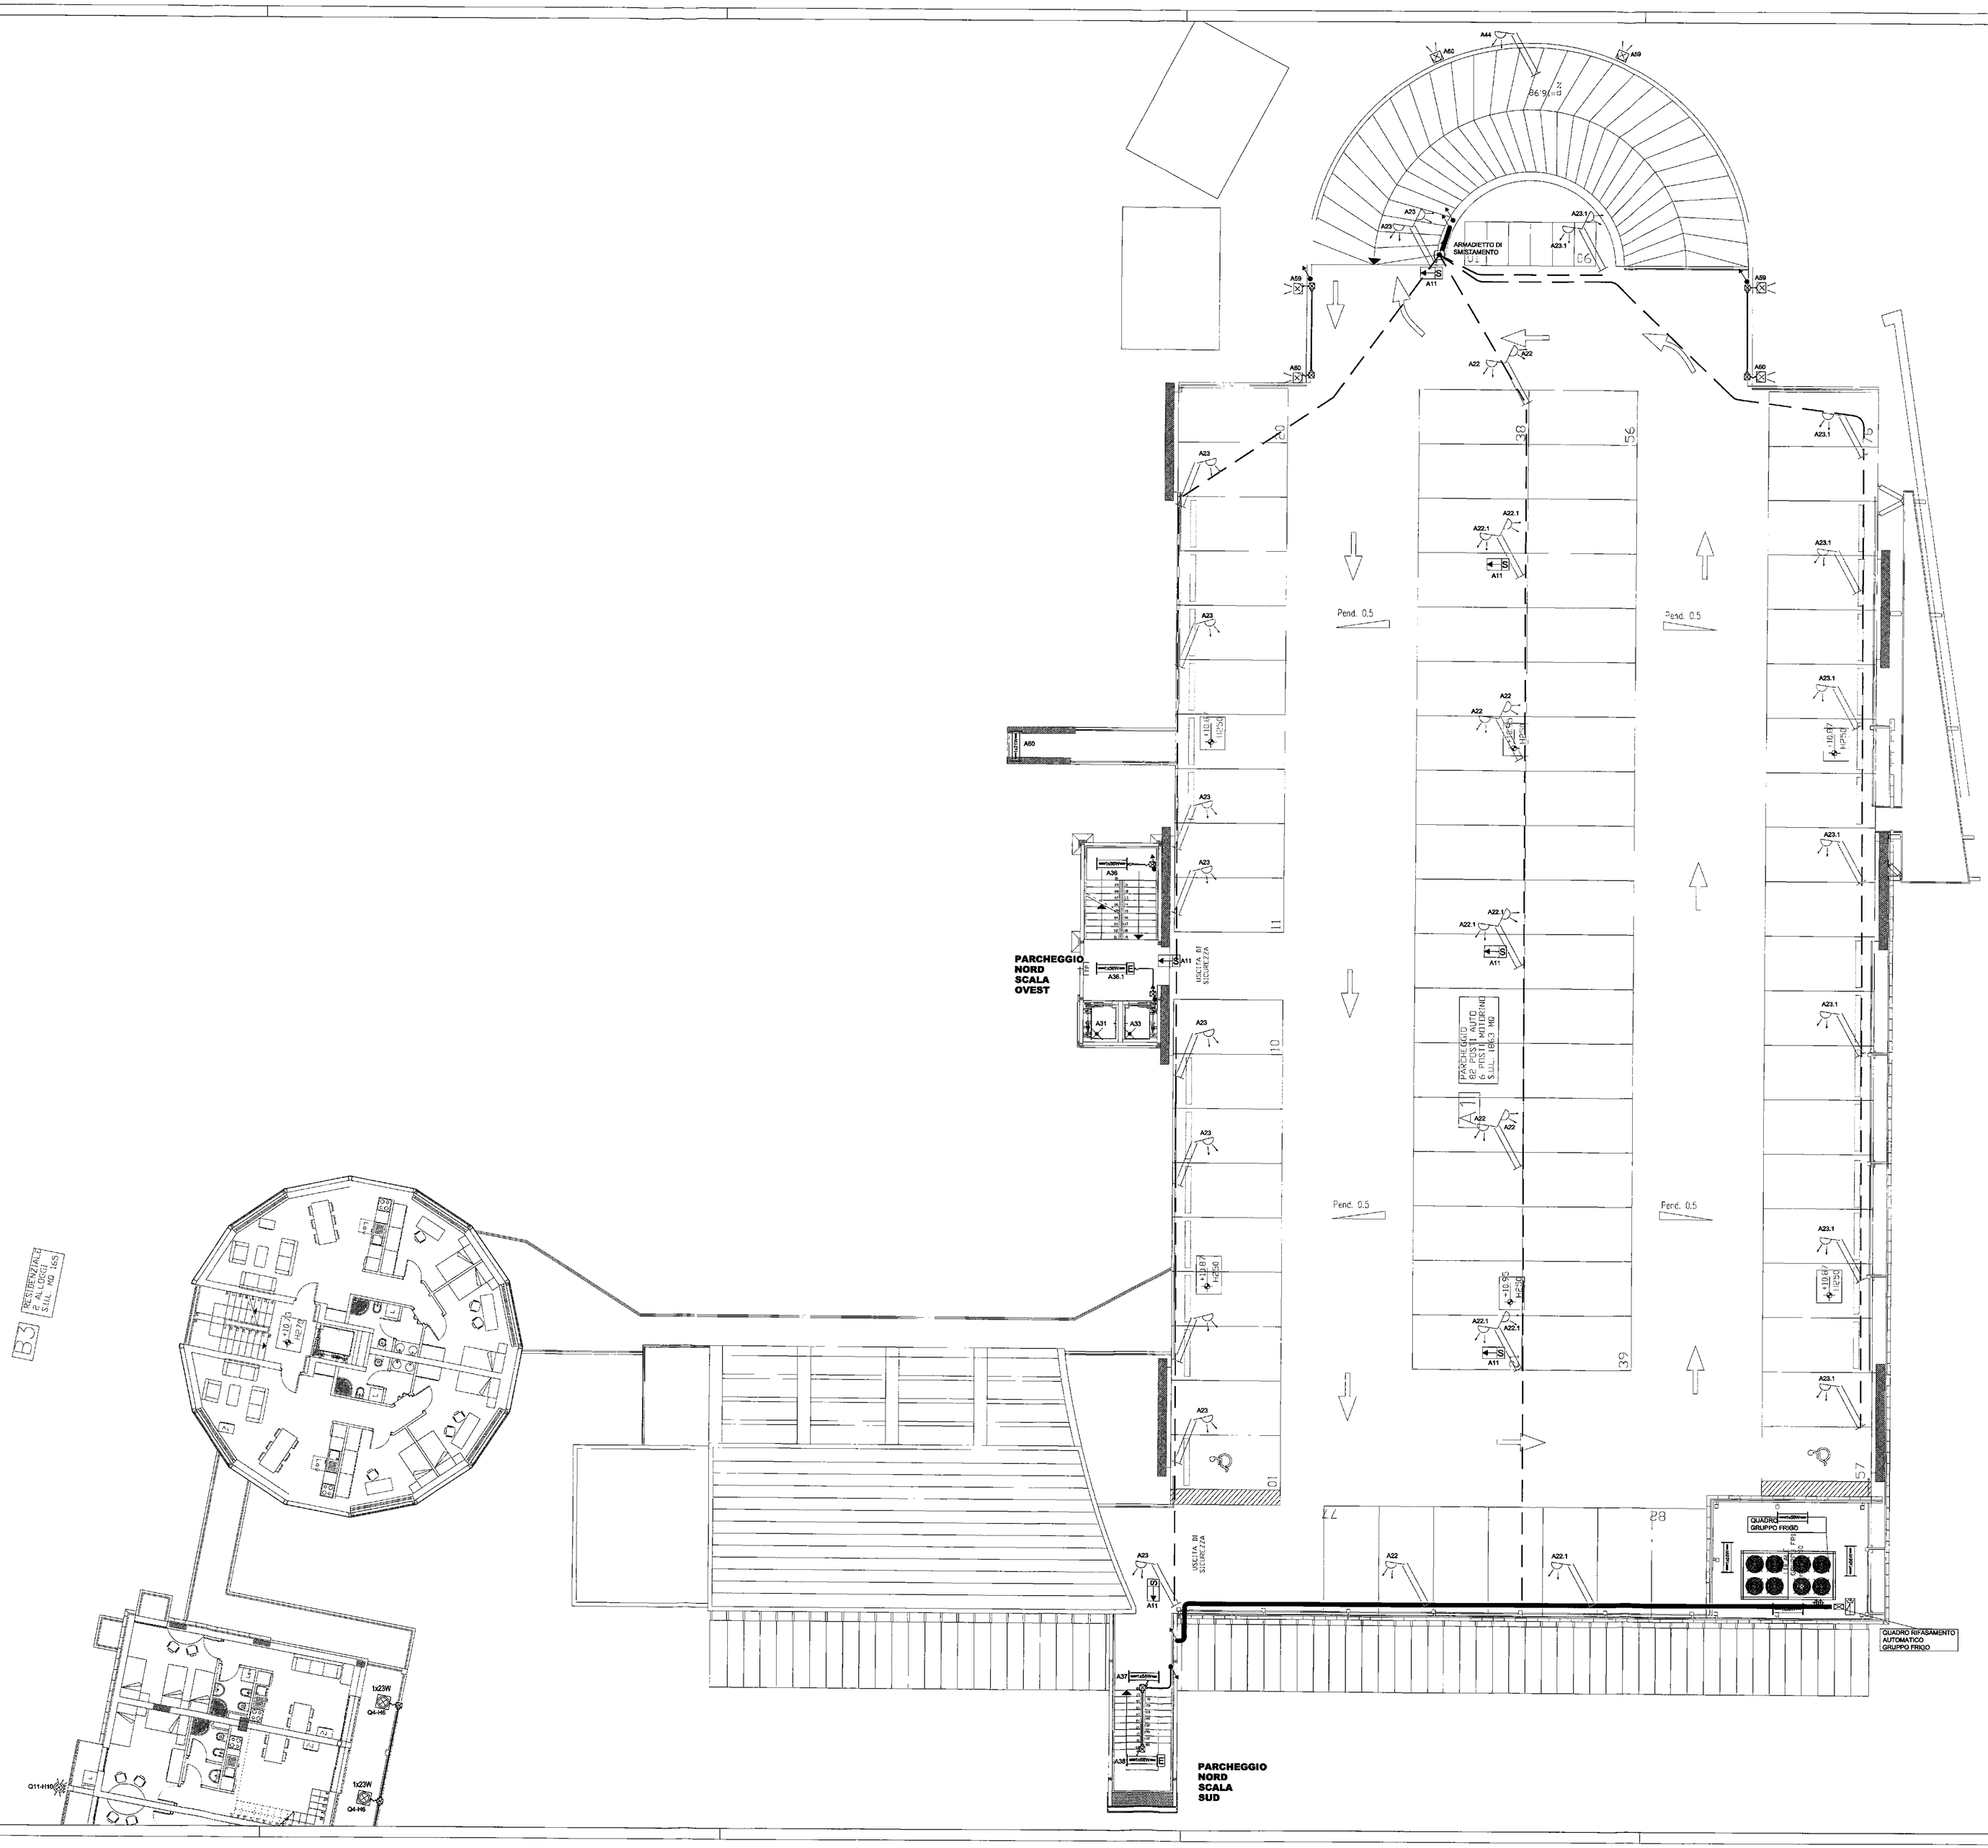

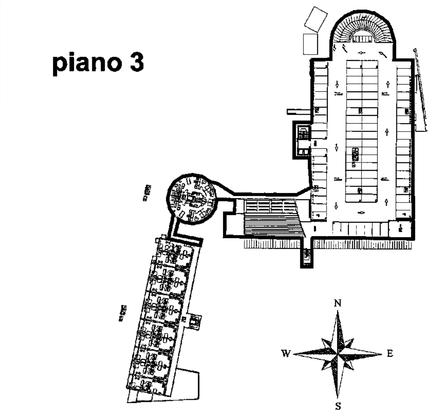

ICET INDUSTRIE S.P.A.

Rev.	Descrizione	Preparato/Controllato/Approvato	Data
1	As-Built	Menichini/Stricchi/Bonelli	06/07/07

ICET INDUSTRIE S.p.A.

PROGETTO IMPIANTI ELETTRICI

PIANTA PIANO PRIMO LIVELLO +3
BLOCCO NORD
IMPIANTO ILLUMINAZIONE E F.M.

Cliente-Client	Impianto-Plant	Norme Fire
FIRENZE MOBILITA'	PROGETTO MOBILITA' - Project Financing INTERVENTO N°3 - PIAZZA ALBERTI - FIRENZE	IE11
Commessa-Job: F01162	Disegno-Drawing: IE.11	Scala: / Foglio Sheet 1 Settore Sector /

Documento di proprietà di ICET. Riproduzione vietata senza autorizzazione. This drawing is the property of ICET. Reproduction is forbidden without authorization.

emissione variante	rev. 0	19.03.2007

POLITECNICA Soc. Coop. a r.l. — Sede di Firenze Via C. Cattaneo 6/10 Parma e Lmo

a&i ingegneria — VIA COSSIRIA 29 Tel.055-470774 Fax.055-481079 — 50129 FIRENZE

Elaborato: IE11

COMUNE DI FIRENZE

PROGETTO MOBILITA' - Project Financing

INTERVENTO N. 3

PIAZZA ALBERTI

PROGETTO ESECUTIVO

PROGETTO IMPIANTI ELETTRICI

PIANTA PIANO TERZO LIVELLO 3 - BLOCCO NORD
IMPIANTO ILLUMINAZIONE F.M.

Elaborato: IE11

Progetto architettonico:
Arch. PAOLO DI NARDO
Arch. MASSIMO DE SANTIS
Arch. ALESSANDRA CIULLINI
Borgo S. Croce, 6 50122 Firenze

Coordinatore tecnico-amministrativo:
P.E. PAOLO FERRUZZI
Via Adriano Mari, 1 Firenze

Consulenza Storico Architettonica :
Dott.Arch. MIRANDA FERRARA
P.le Donatello,19 Firenze

Progetto delle strutture:
Ing. MASSIMO NUNZI
Ing. NICCOLO' DE ROBERTIS

Progetto degli impianti:
Ing. MARCELLO GUSSO
Ing. GIOVANNI ROMITI

Collaboratori:
Ing. Massimo Fiorini
Ing. Claudio Bellucci
Geom. Michele Lazzerini

Geologia e Geotecnica:
GEOECO PROGETTI
Dott. EROS AIELLO
Via A. del Castagno, 8 Firenze

CONSEGNA: MAGGIO 2003 - REV.00 SCALA: 1:100