COPERTURA

PIANO +4

PIANO +3

PIANO +2

PIANO +1 1/2

PIANO +1

PIANO +0

PIANO +0

Marciapiede

PIANO -1

PIANO -2

B4

CAVEDIO Terrazzo 8 | CAVEDIO Bagno 9 | CAVEDIO Ingresso 10 | CAVEDIO Ingresso 11

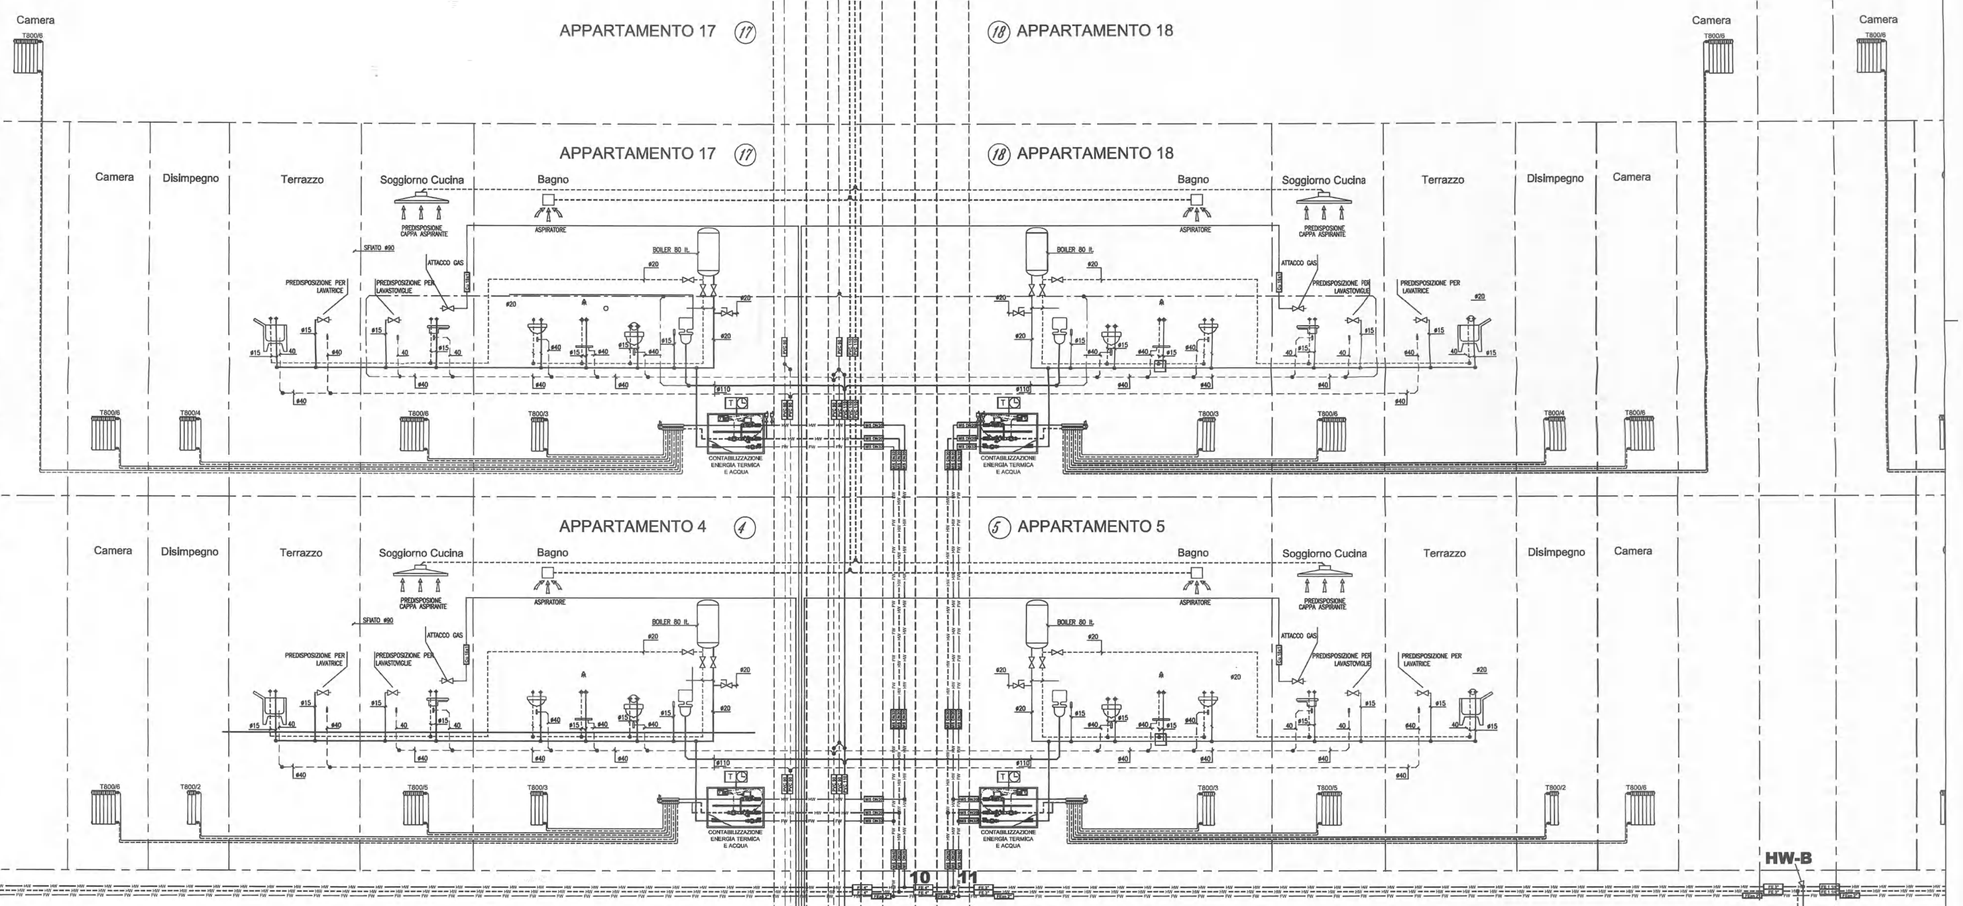

PREDISPOSIZIONE TUBAZIONI GAS METANO

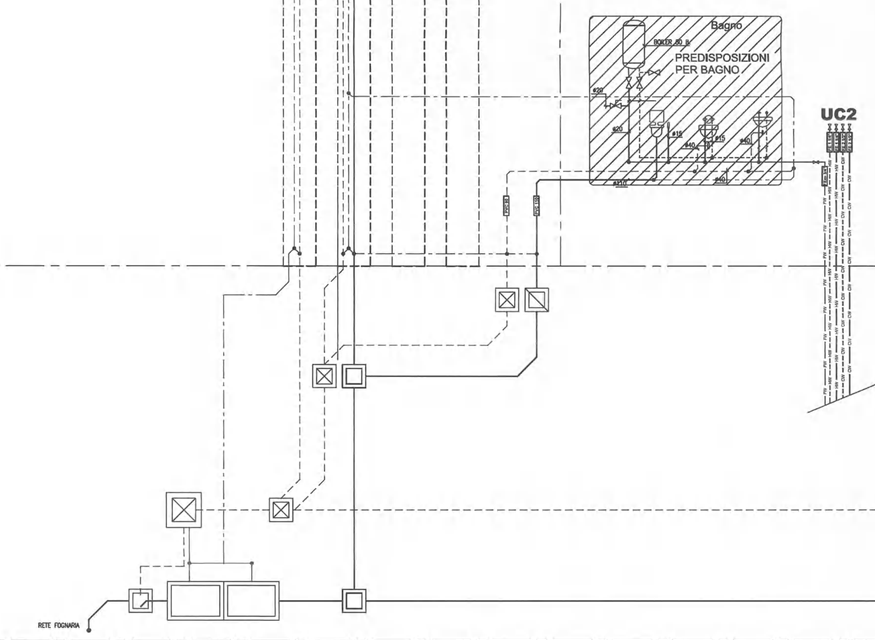

COMUNE DI FIRENZE

PROGETTO MOBILITA' - Project Financing

INTERVENTO N. 3

PIAZZA ALBERTI

PROGETTO ESECUTIVO

PROGETTO IMPIANTI MECCANICI

SCHEMA IDRAULICO EDIFICIO B4.3

Elaborato: IM41

Rev.	Descrizione	Preparato	Controllato	Approvato	Data
1	As-Built	Menichini	Stricchi	Bonelli	06/07/07

ICET INDUSTRIE S.p.A.

PROGETTO IMPIANTI MECCANICI
SCHEMA IDRAULICO
EDIFICIO B4.3

Cliente-Client	Impianto-Plant	Nome File
FIRENZE MOBILITA'	PROGETTO MOBILITA' - Project Financing INTERVENTO N°3 - PIAZZA ALBERTI - FIRENZE	IM41
Commessa-Job: F01162	Disegno-Drawing: IM.41	Scala: / Foglio Sheet 1 Segue Next is /

Documento di proprieta' di ICET. Riproduzione vietata senza autorizzazione. This drawing is the property of ICET. Reproduction is forbidden without authorization.

emissione	rev. 0	15.07.2006

POLITECNICA INGEGNERIA ED ARCHITETTURA Soc. Coop. a r.l. — Sede di Firenze, Via C. Grifoni 8/10, Ponte a Ema
a&i STUDIO ASSOCIATO — VIA COSSERIA 20, Tel.055-470774, 50129 FIRENZE, Fax 055-461079

Progetto architettonico:
Arch. PAOLO DI NARDO
Arch. MASSIMO DE SANTIS
Arch. ALESSANDRA CIULLINI
Borgo S. Croce, 6 50122 Firenze

Coordinatore tecnico-amministrativo:
P.E. PAOLO FERRUZZI
Via Adriano Mari, 1 Firenze

Consulenza Storico Architettonica :
Dott.Arch. MIRANDA FERRARA
P.le Donatello,19 Firenze

Progetto delle strutture:
POLITECNICA INGEGNERIA ED ARCHITETTURA Soc. Coop. a r.l. — Sede di Firenze, Via C. Grifoni 8/10, Ponte a Ema
Ing. MASSIMO NUNZI
a&i STUDIO ASSOCIATO — VIA COSSERIA 20, Tel.055-470774, 50129 FIRENZE, Fax 055-461079
Ing. NICCOLO' DE ROBERTIS

Progetto degli impianti:
POLITECNICA INGEGNERIA ED ARCHITETTURA Soc. Coop. a r.l. — Sede di Firenze, Via C. Grifoni 8/10, Ponte a Ema
Ing. MARCELLO GUSSO
Ing. GIOVANNI ROMITI
Collaboratori:
Ing. Massimo Florini
Ing. Claudio Bellucci
Geom. Michele Lazzerini

Geologia e Geotecnica:
GEOECO PROGETTI
Dott. EROS AIELLO
Via A. del Castagno, 8 Firenze

CONSEGNA: MAGGIO 2003 - REV.00 SCALA: /