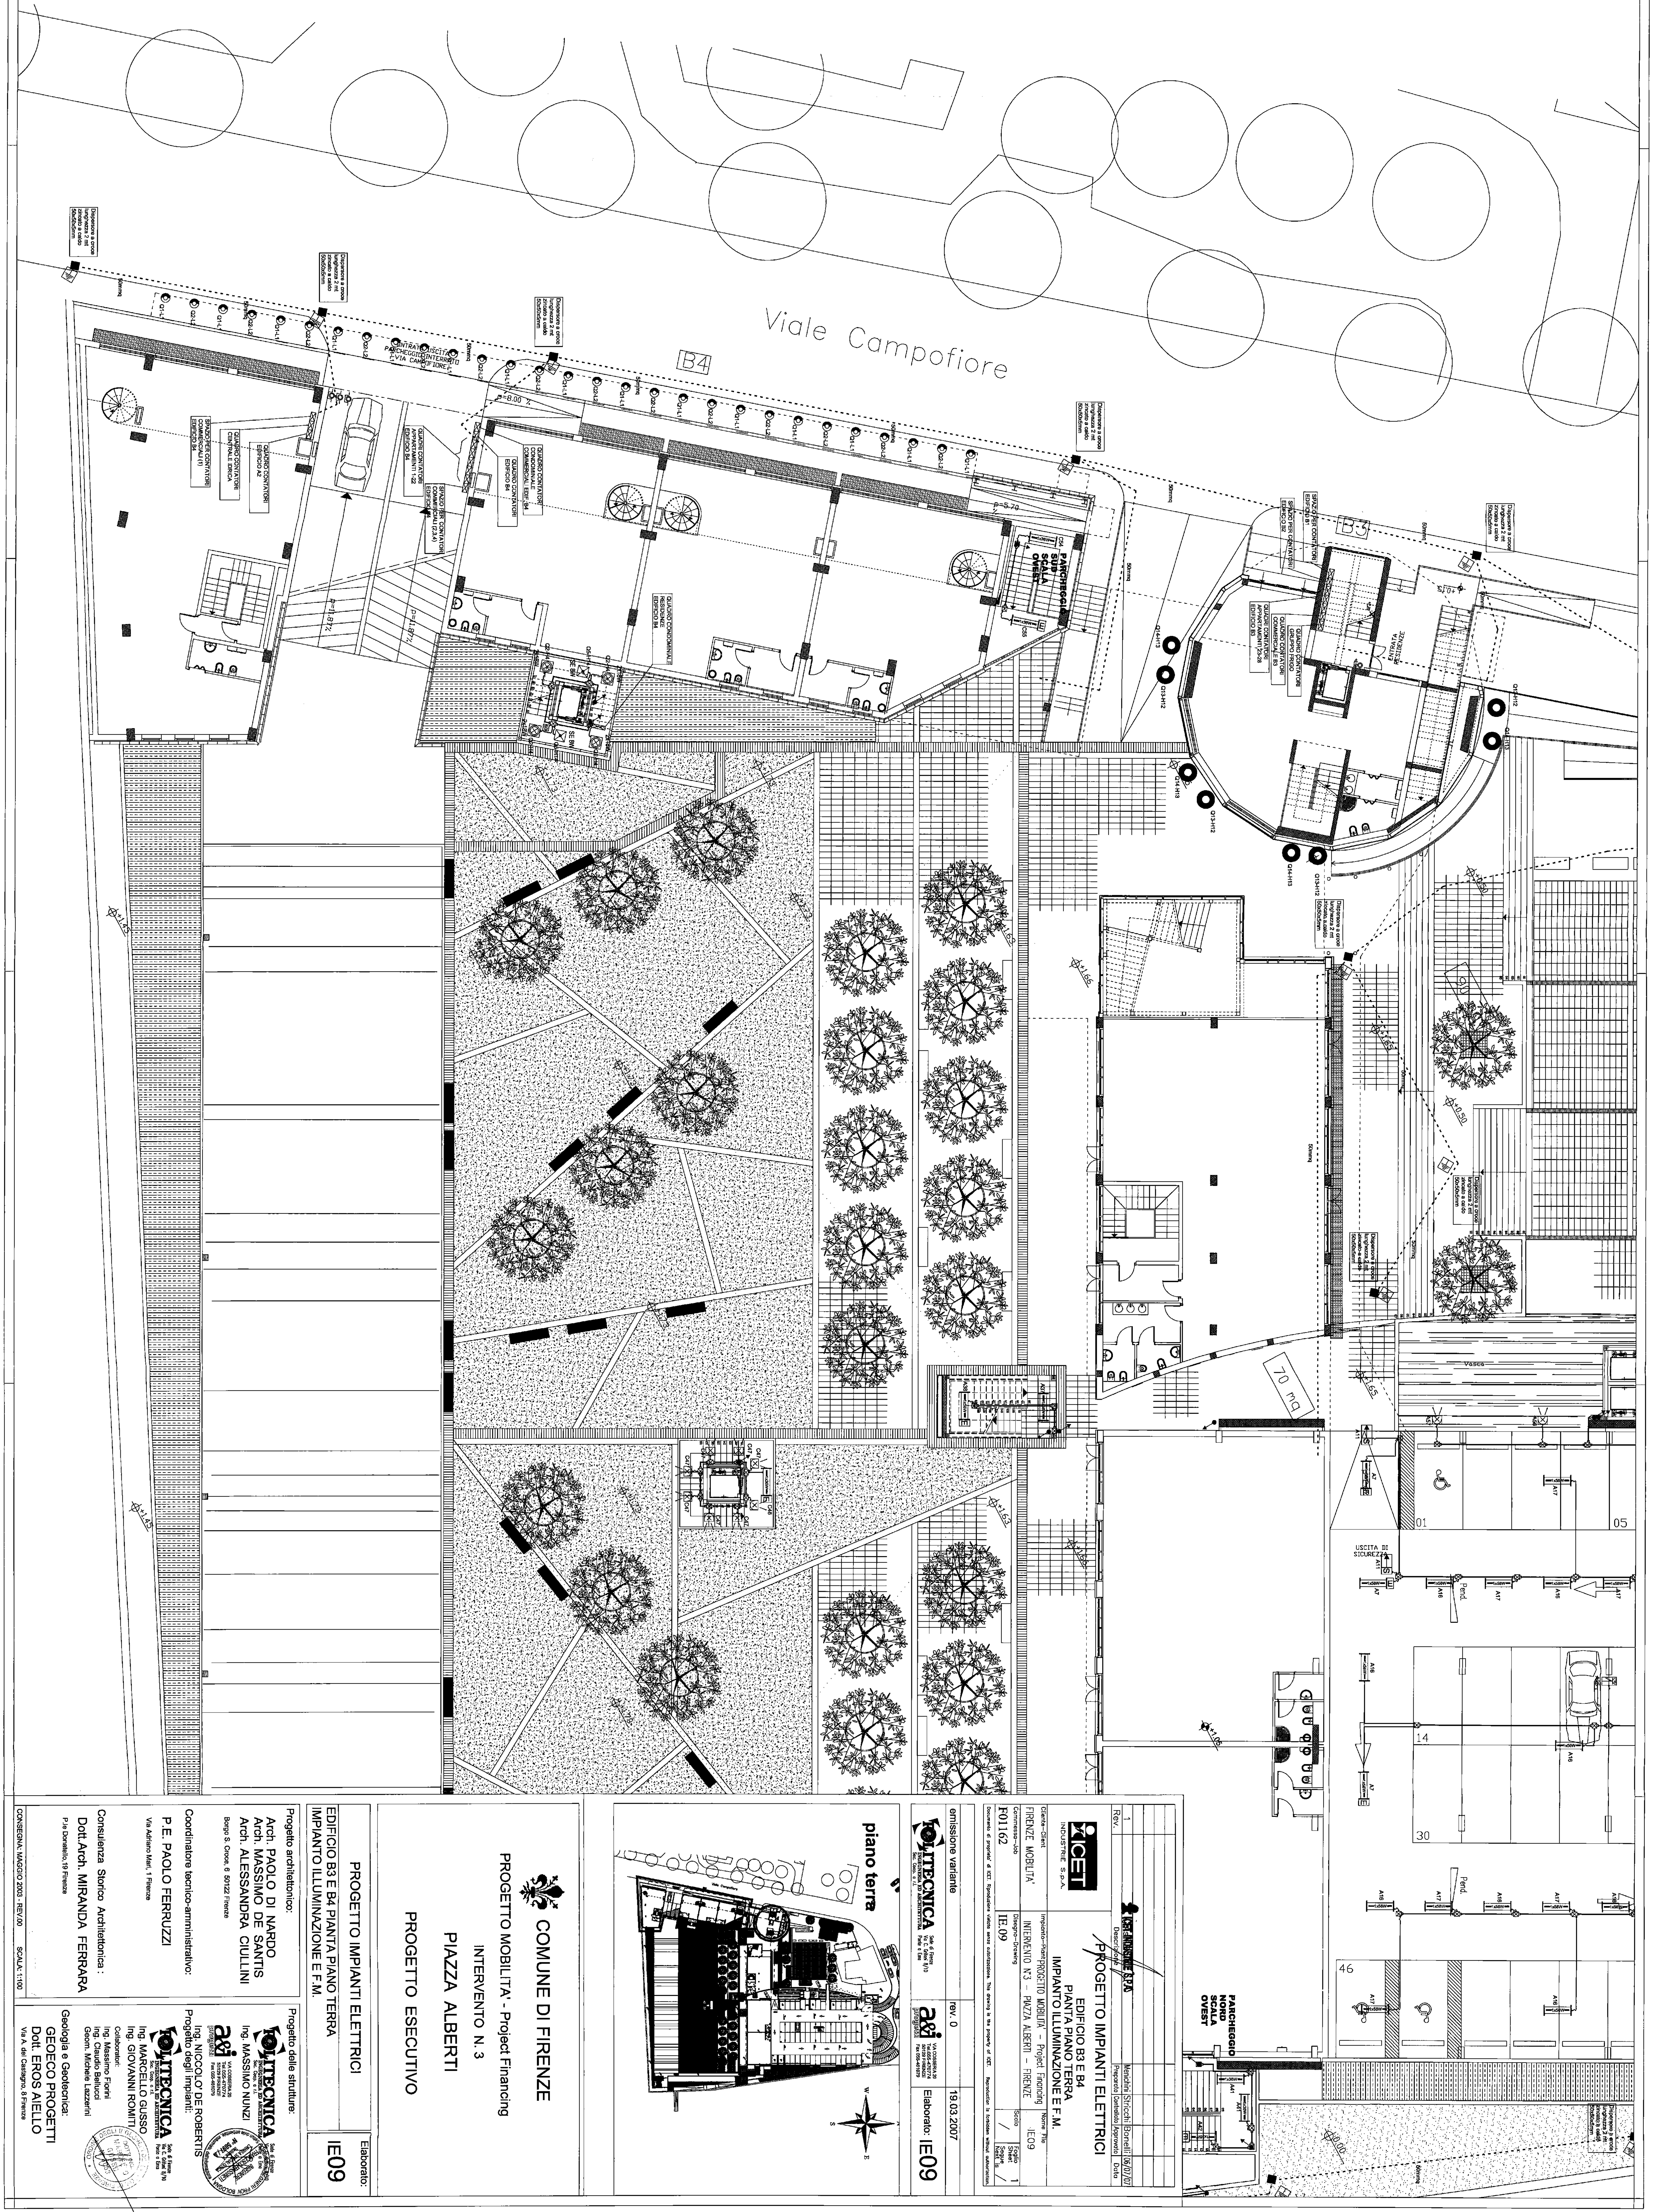

COMUNE DI FIRENZE

PROGETTO MOBILITA' - Project Financing

INTERVENTO N. 3

PIAZZA ALBERTI

PROGETTO ESECUTIVO

PROGETTO IMPIANTI ELETTRICI

Elaborato: IE09

EDIFICIO B3 E B4 PIANTA PIANO TERRA
IMPIANTO ILLUMINAZIONE E F.M.

Progetto architettonico:
Arch. PAOLO DI NARDO
Arch. MASSIMO DE SANTIS
Arch. ALESSANDRA CIULLINI
Borgo S. Croce, 6 50122 Firenze

Coordinatore tecnico-amministrativo:
P.E. PAOLO FERRUZZI
Via Adriano Mari, 1 Firenze

Consulenza Storico Architettonica :
Dott.Arch. MIRANDA FERRARA
P.le Donatello, 19 Firenze

Progetto delle strutture:
POLITECNICA Ingegneria ed Architettura Soc. Coop. a r.l. Sede di Firenze Via C. Giffoni 8/10 Ponte a Ema
Ing. MASSIMO NUNZI
a&i progetti VIA COSSERIA 20 Tel.055-470774 50129 FIRENZE Fax 055-461079
Ing. NICCOLO' DE ROBERTIS

Progetto degli impianti:
POLITECNICA Ingegneria ed Architettura Soc. Coop. a r.l. Sede di Firenze Via C. Giffoni 8/10 Ponte a Ema
Ing. MARCELLO GUSSO
Ing. GIOVANNI ROMITI
Collaboratori:
Ing. Massimo Fiorini
Ing. Claudio Bellucci
Geom. Michele Lazzerini

Geologia e Geotecnica:
GEOECO PROGETTI
Dott. EROS AIELLO
Via A. del Castagno, 8 Firenze

CONSEGNA: MAGGIO 2003 - REV.00 SCALA: 1:100

piano terra

POLITECNICA Ingegneria ed Architettura Soc. Coop. a r.l. Sede di Firenze Via C. Giffoni 8/10 Ponte a Ema

a&i progetti VIA COSSERIA 20 Tel.055-470774 50129 FIRENZE Fax 055-461079

emissione variante	rev. 0	19.03.2007

Elaborato: IE09

Rev.	Descrizione	Preparato	Controllato	Approvato	Data
1		Menichini	Stricchi	Bonelli	06/07/07

ICET INDUSTRIE S.p.A.

PROGETTO IMPIANTI ELETTRICI

EDIFICIO B3 E B4
PIANTA PIANO TERRA
IMPIANTO ILLUMINAZIONE E F.M.

Cliente–Client: FIRENZE MOBILITA'

Impianto–Plant: PROGETTO MOBILITA' – Project Financing

Commessa–Job: F01162

Disegno–Drawing: INTERVENTO N°3 – PIAZZA ALBERTI – FIRENZE

IE.09

Nome File: IE09

Scala: /

Foglio Sheet: 1

Segue Next: /

Documento di proprieta' di ICET. Riproduzione vietata senza autorizzazione. This drawing is the property of ICET. Reproduction is forbidden without authorization.