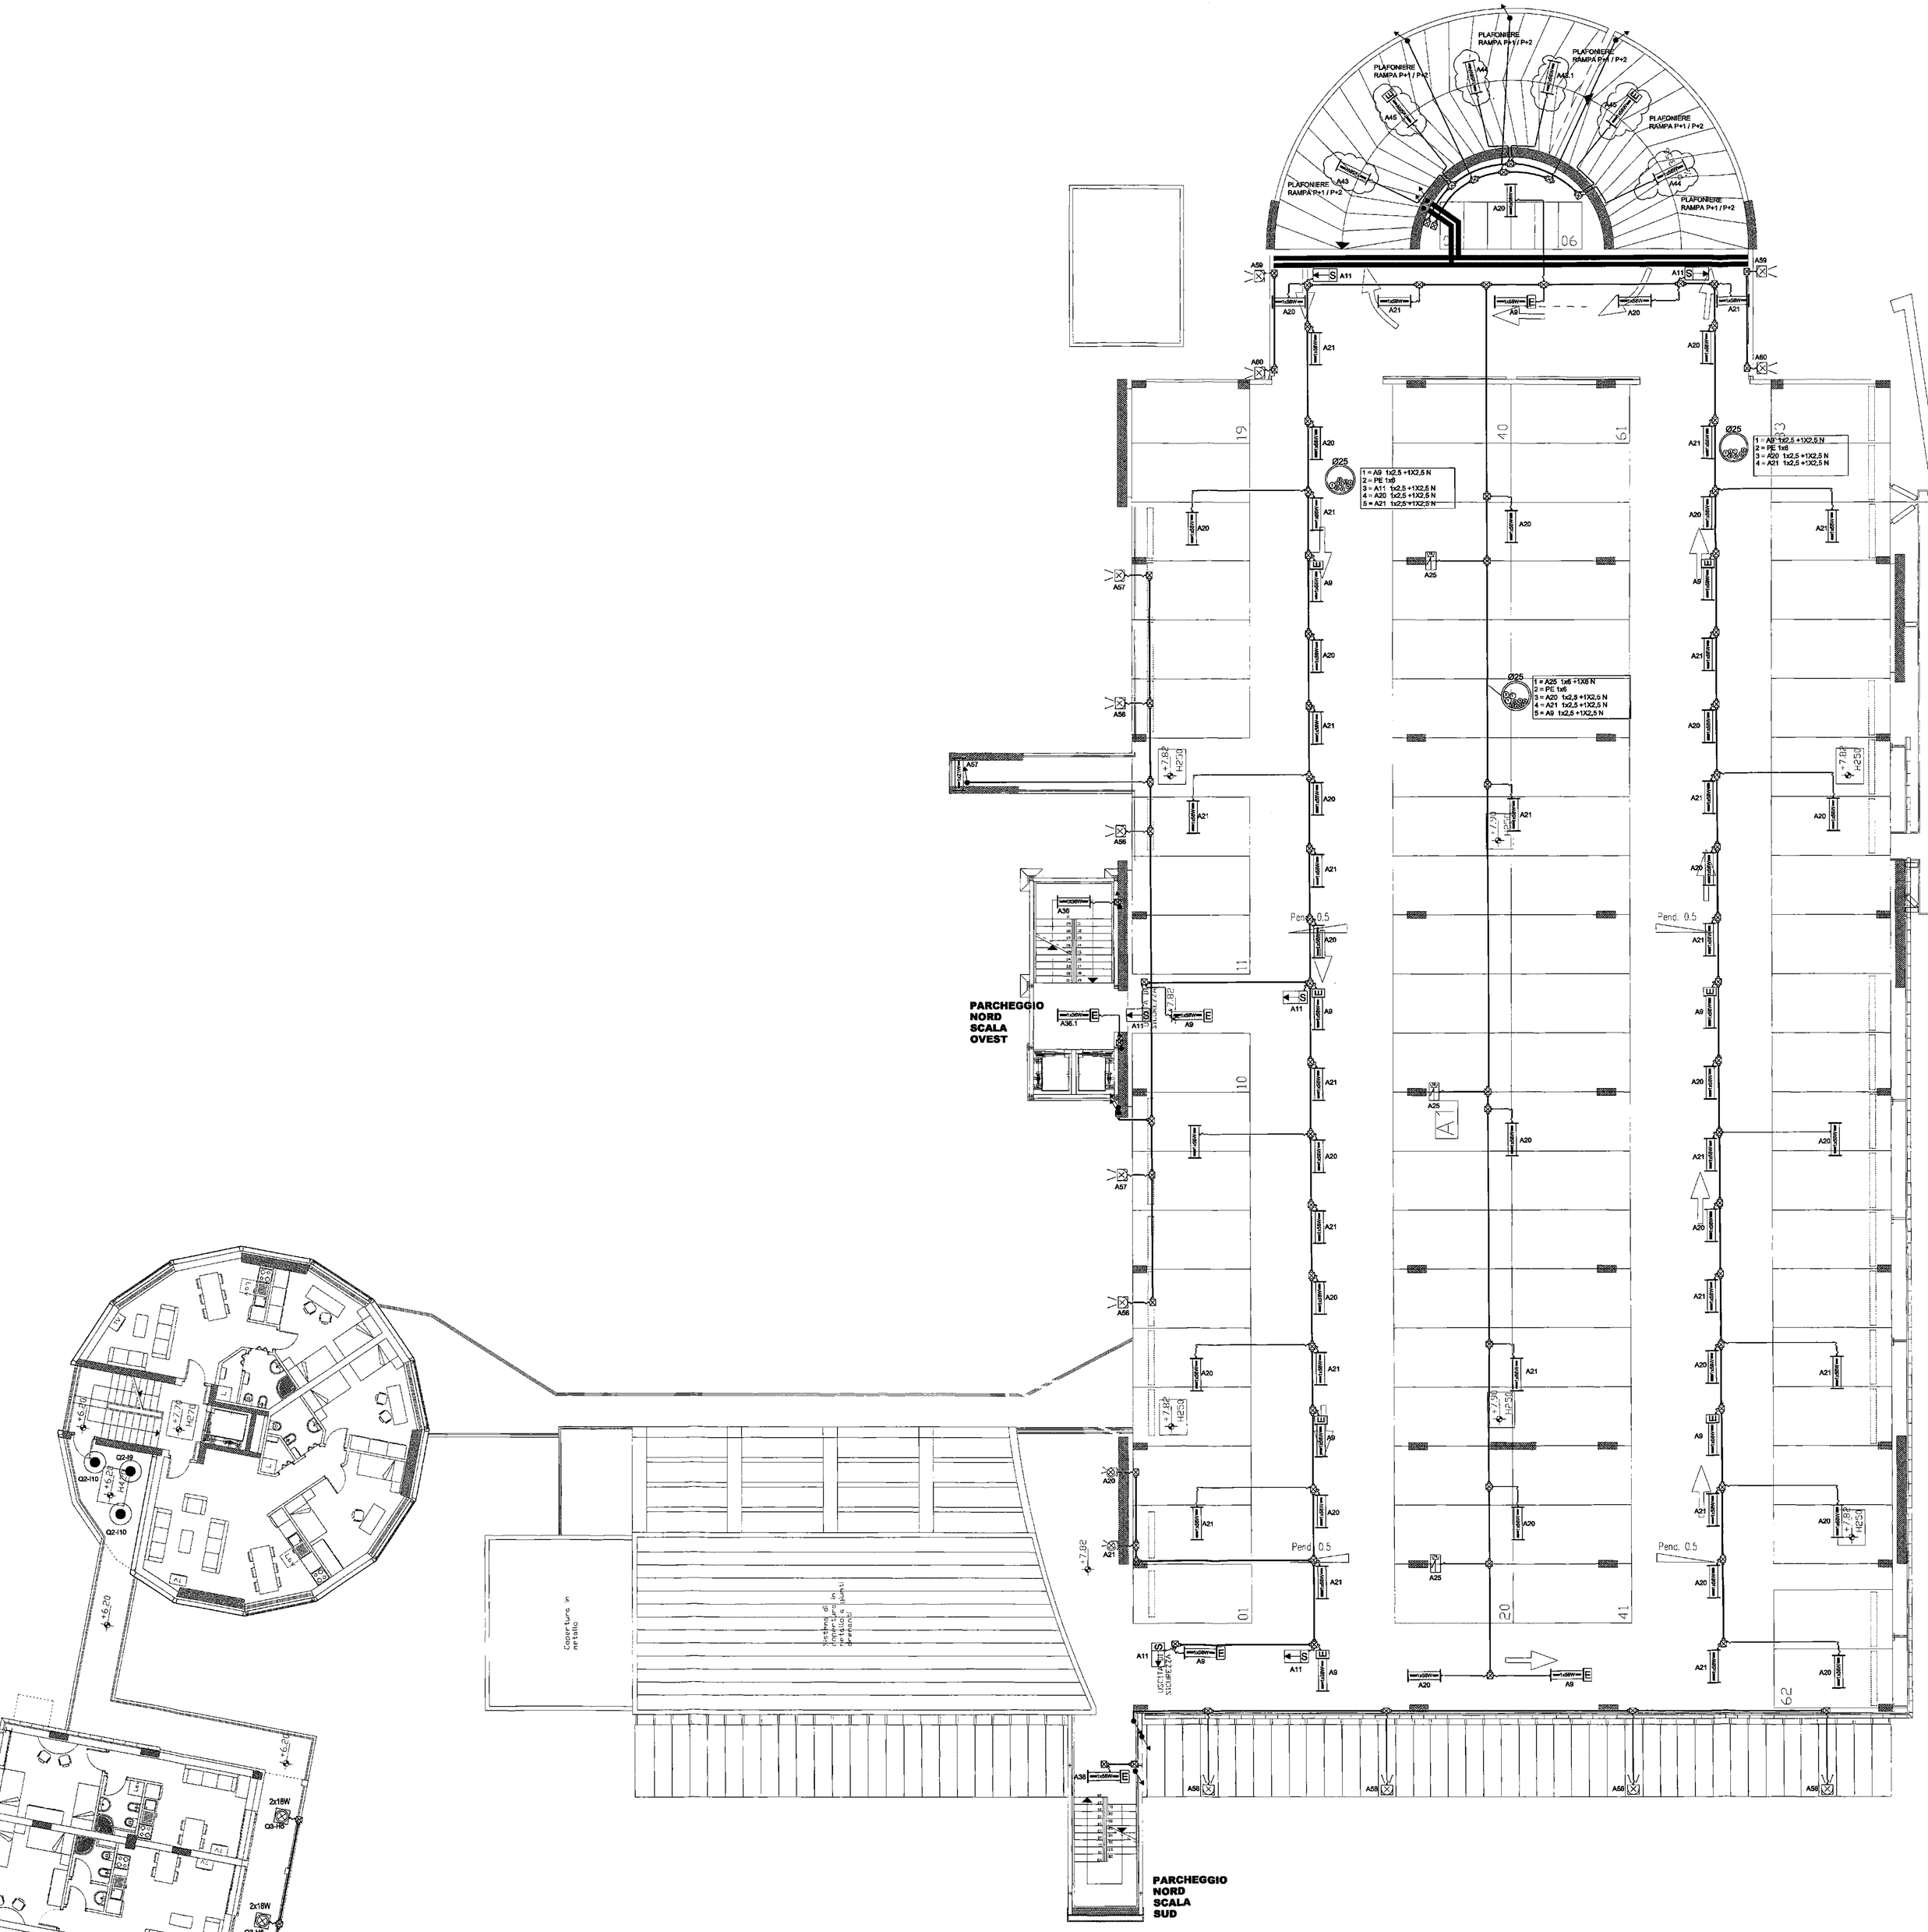

	ICET INDUSTRIE S.P.A.			
1	As-Built	Menichini	Stricchi	Bonelli 06/07/07
Rev.	Descrizione	Preparato	Controllato	Approvato Data

ICET INDUSTRIE S.p.A.

PROGETTO IMPIANTI ELETTRICI

PIANTA PIANO PRIMO LIVELLO +2
BLOCCO NORD
IMPIANTO ILLUMINAZIONE E F.M.

Cliente-Client: FIRENZE MOBILITA'	Impianto-Plant: PROGETTO MOBILITA' - Project Financing INTERVENTO N°3 - PIAZZA ALBERTI - FIRENZE	Nome File: IE13
Commesso-Job: F01162	Disegno-Drawing: IE.13	Scala: / Foglio Sheet 1 Segue Next /

Documento di proprieta' di ICET. Riproduzione vietata senza autorizzazione. This drawing is the property of ICET. Reproduction is forbidden without authorization.

emissione variante	rev. 0	19.03.2007
POLITECNICA Soc. Coop. a r.l. INGEGNERIA ED ARCHITETTURA — Sede di Firenze Via C. Cattaneo 8/10 Polo a Sesto	a&i ASSOCIATI — VIA COSSERIA 20 Tel.055-4707774 50129 FIRENZE Fax 055-4610179	Elaborato: IE13

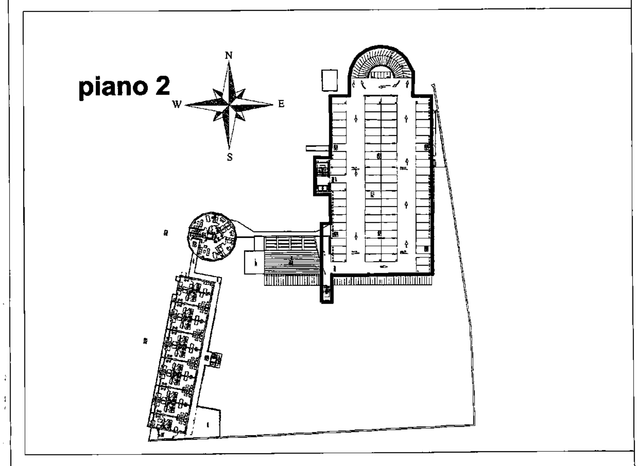

COMUNE DI FIRENZE

PROGETTO MOBILITA' - Project Financing

INTERVENTO N. 3

PIAZZA ALBERTI

PROGETTO ESECUTIVO

PROGETTO IMPIANTI ELETTRICI	Elaborato:
PIANTA PIANO SECONDO LIVELLO 2 - BLOCCO NORD IMPIANTO ILLUMINAZIONE F.M.	IE13

Progetto architettonico:
Arch. PAOLO DI NARDO
Arch. MASSIMO DE SANTIS
Arch. ALESSANDRA CIULLINI
Borgo S. Croce, 8 50122 Firenze

Coordinatore tecnico-amministrativo:
P.E. PAOLO FERRUZZI
Via Adriano Mari, 1 Firenze

Consulenza Storico Architettonica :
Dott.Arch. MIRANDA FERRARA
P.le Donatello,19 Firenze

Progetto delle strutture:
POLITECNICA Soc. Coop. a r.l. INGEGNERIA ED ARCHITETTURA — Sede a Firenze Via C. Cattaneo 8/10 Polo a Sesto
Ing. MASSIMO NUNZI
a&i ASSOCIATI — VIA COSSERIA 20 Tel.055-4707774 50129 FIRENZE Fax 055-4610179
Ing. NICCOLO' DE ROSETTIS

Progetto degli impianti:
POLITECNICA Soc. Coop. a r.l. INGEGNERIA ED ARCHITETTURA — Sede di Firenze Via C. Cattaneo 8/10 Polo a Sesto
Ing. MARCELLO GUSSO
Ing. GIOVANNI ROMITI
Collaboratori:
Ing. Massimo Fiorini
Ing. Claudio Bellucci
Geom. Michele Lazzerini

Geologia e Geotecnica:
GEOECO PROGETTI
Dott. EROS AIELLO
Via A. del Castagno, 8 Firenze

CONSEGNA: MAGGIO 2003 - REV.00 SCALA: 1:100