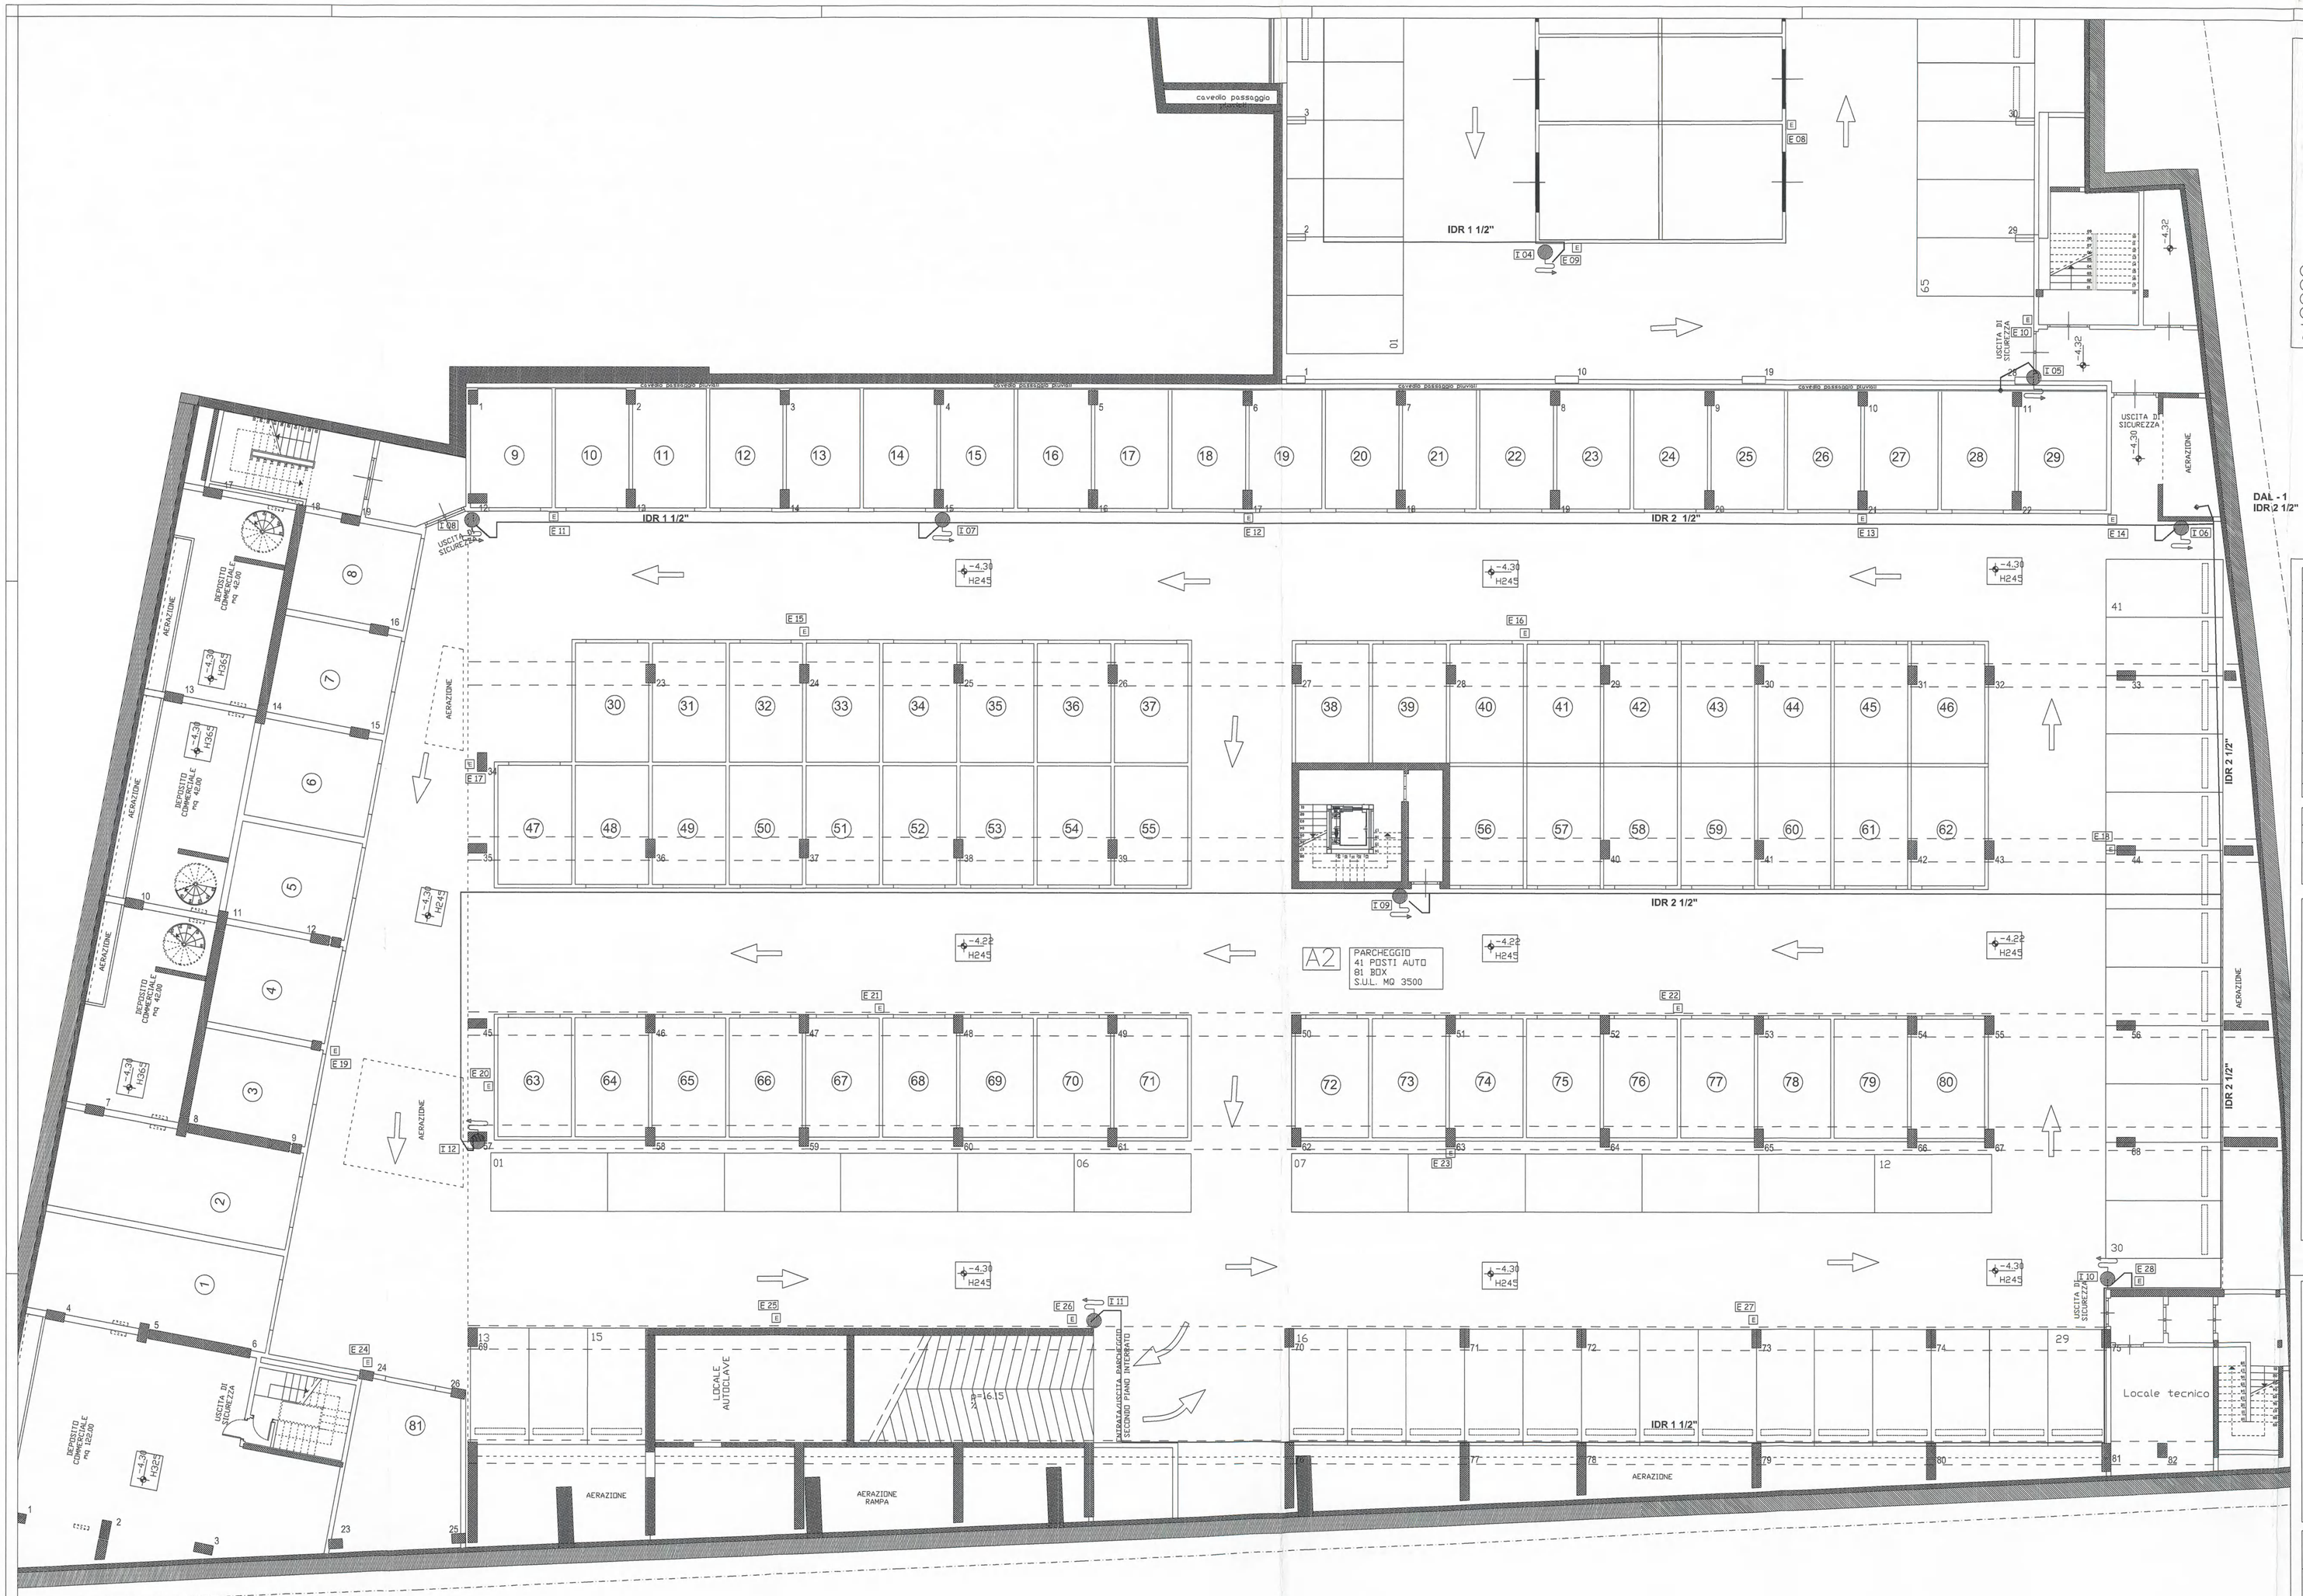

COMPLESSO IDRANTE UNI 45

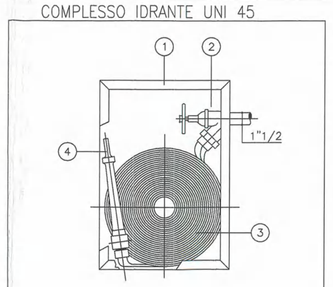

1. CASSETTA DI PROTEZIONE
2. RUBINETTO A 45° DIAM 1"1/2 GAS – UNI 45 M
3. MANICHETTA DIAM. 45 x 30 mt.
4. LANCIA AD ACQUA UNI 45

RAPPRESENTAZIONE IN PIANTA

LEGENDA

ESTINTORI	E	ESTINTORE PORTATILE 21A–113B 6KG
SISTEMI ANTINCENDIO IDRICI		IDRANTE UNI 45 A MURO CON TUBO FLESS. E LANCIA
		DOPPIO ATTACCO W.F. UNI 70
		IDRANTE SOPRASUOLO UNI 45

Rev.	Descrizione	Preparato	Controllato	Approvato	Data
1	As–Built	Menichini	Stricchi	Bonelli	06/07/07

ICET INDUSTRIE S.p.A.

PROGETTO IMPIANTI ELETTRICI

EDIFICIO A2
PIANTA PIANO INTERRATO LIVELLO -2
IMPIANTO ANTINCENDIO IDRANTI - ESTINTORI

Cliente–Client	Impianto–Plant	Nome File
FIRENZE MOBILITA'	PROGETTO MOBILITA' – Project Financing INTERVENTO N°3 – PIAZZA ALBERTI – FIRENZE	IM55
Commessa–Job: F01162	Disegno–Drawing: IM.55	Scala: / · Foglio Sheet 1 · Segue Next to /

Documento di proprieta' di ICET. Riproduzione vietata senza autorizzazione. This drawing is the property of ICET. Reproduction is forbidden without authorization.

emissione progetto esecutivo	rev. 0	15.07.2006

POLITECNICA Sede di Firenze Via C. Ghilini 9/10 Ingegneria ed Architettura Soc. Coop. a r.l. Piazza e Cme

a&i Via Cosseria 20 Tel.055-470774 50129 FIRENZE Fax 055-461079

Elaborato: IM55

Piano -2

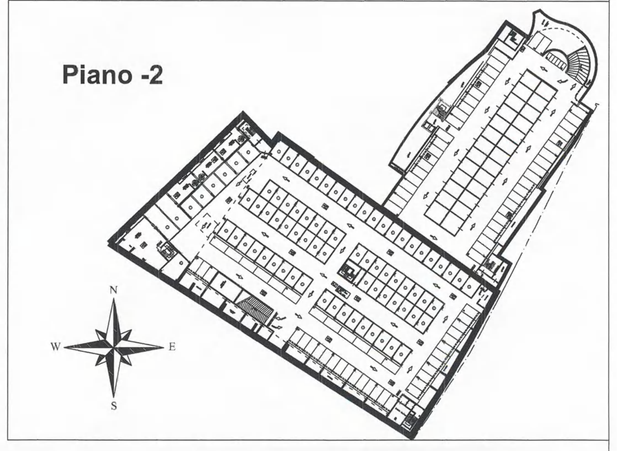

COMUNE DI FIRENZE

PROGETTO MOBILITA' - Project Financing

INTERVENTO N. 3

PIAZZA ALBERTI

PROGETTO ESECUTIVO

PROGETTO IMPIANTI MECCANICI

EDIFICIO A2 PIANTA PIANO INTERRATO LIVELLO -2
IMPIANTO ANTINCENDIO IDRANTI - ESTINTORI

Elaborato: IM55

Progetto architettonico:
Arch. PAOLO DI NARDO
Arch. MASSIMO DE SANTIS
Arch. ALESSANDRA CIULLINI
Borgo S. Croce, 6 50122 Firenze

Coordinatore tecnico-amministrativo:
P.E. PAOLO FERRUZZI
Via Adriano Marl, 1 Firenze

Consulenza Storico Architettonica :
Dott.Arch. MIRANDA FERRARA
P.le Donatello,19 Firenze

Progetto delle strutture:
POLITECNICA Sede di Firenze Via C. Ghilini 9/10 Ingegneria ed Architettura Soc. Coop. a r.l. Piazza e Cme
Ing. MASSIMO NUNZI
a&i Via Cosseria 20 Tel.055-470774 50129 FIRENZE Fax 055-461079
Ing. NICCOLO' DE ROBERTIS

Progetto degli impianti:
POLITECNICA Sede di Firenze Via C. Ghilini 9/10 Ingegneria ed Architettura Soc. Coop. a r.l. Piazza e Cme
Ing. MARCELLO GUSSO
Ing. GIOVANNI ROMITI
Collaboratori:
Ing. Massimo Fiorini
Ing. Claudio Bellucci
Geom. Michele Lazzerini

Geologia e Geotecnica:
GEOECO PROGETTI
Dott. EROS AIELLO
Via A. del Castagno, 8 Firenze

CONSEGNA: MAGGIO 2003 - REV.00 SCALA: 1:100