PARCHEGGIO NORD SCALA OVEST

PARCHEGGIO NORD SCALA SUD

B3 COMMERCIALE 1 NEGOZIO S.LL. 180 MQ

B2 COMMERCIALE 1 NEGOZIO S.LL. 180 MQ

B1

COMMERCIALE 1055 MQ

COMMERCIALE 1055 MQ

PARCHEGGIO 69 posti auto S.LL. 1382 MQ

PERCORSO PEDONALE IN QUOTA

STAZIONE TRAMVIA

Pend. 0.5

1	As-Built	Menichini Stricchi Bonelli	06/07/07
Rev.	Descrizione	Preparato Controllato Approvato	Data

ICET INDUSTRIE S.p.A.

PROGETTO IMPIANTI ELETTRICI

PIANTA PIANO PRIMO LIVELLO +1
BLOCCO NORD
IMPIANTO ILLUMINAZIONE E F.M.

Cliente-Client: FIRENZE MOBILITA'

Progetto-Project: PROGETTO MOBILITA' - Project Financing
INTERVENTO N°3 - PIAZZA ALBERTI - FIRENZE

Nome File: IE15

Commesso-Job: F01162

Disegno-Drawing: IE.15

Scala: /

Foglio Sheet: 1

Formato Paper: /

Proprietà di proprietà di ICET. Riproduzione vietata senza autorizzazione. This drawing is the property of ICET. Reproduction is forbidden without authorization

emissione variante	rev. 0	19.03.2007

POLITECNICA Sede di Firenze Via C. Gilori 8/10 Parte a Ema — a&i — Elaborato: IE15

piano 1

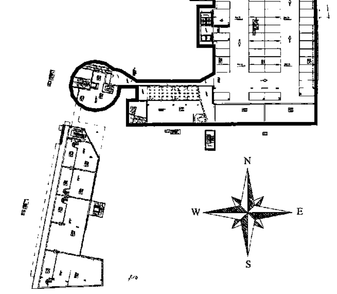

COMUNE DI FIRENZE

PROGETTO MOBILITA' - Project Financing

INTERVENTO N. 3

PIAZZA ALBERTI

PROGETTO ESECUTIVO

PROGETTO IMPIANTI ELETTRICI

PIANTA PIANO PRIMO LIVELLO 1 - BLOCCO NORD
IMPIANTO ILLUMINAZIONE F.M.

Elaborato: IE15

Progetto architettonico:
Arch. PAOLO DI NARDO
Arch. MASSIMO DE SANTIS
Arch. ALESSANDRA CIULLINI
Borgo S. Croce, 6 50122 Firenze

Coordinatore tecnico-amministrativo:
P.E. PAOLO FERRUZZI
Via Adriano Mari, 1 Firenze

Consulenza Storico Architettonica :
Dott.Arch. MIRANDA FERRARA
P.le Donatello,19 Firenze

Progetto delle strutture:
POLITECNICA Sede di Firenze Via C. Gilori 8/10 Parte a Ema
Ing. MASSIMO NUNZI
a&i VIA COSSERIA 30 Tel.055-472774 50125 FIRENZE Fax 055-481078
Ing. NICCOLO' DE ROBERTIS

Progetto degli impianti:
POLITECNICA Sede di Firenze Via C. Gilori 8/10 Parte a Ema
Ing. MARCELLO GUSSO
Ing. GIOVANNI ROMITI
Collaboratori:
Ing. Massimo Fiorini
Ing. Claudio Bellucci
Geom. Michele Lazzerini

Geologia e Geotecnica:
GEOECO PROGETTI
Dott. EROS AIELLO
Via A. del Castagno, 8 Firenze

CONSEGNA: MAGGIO 2003 - REV.00 SCALA: 1:100