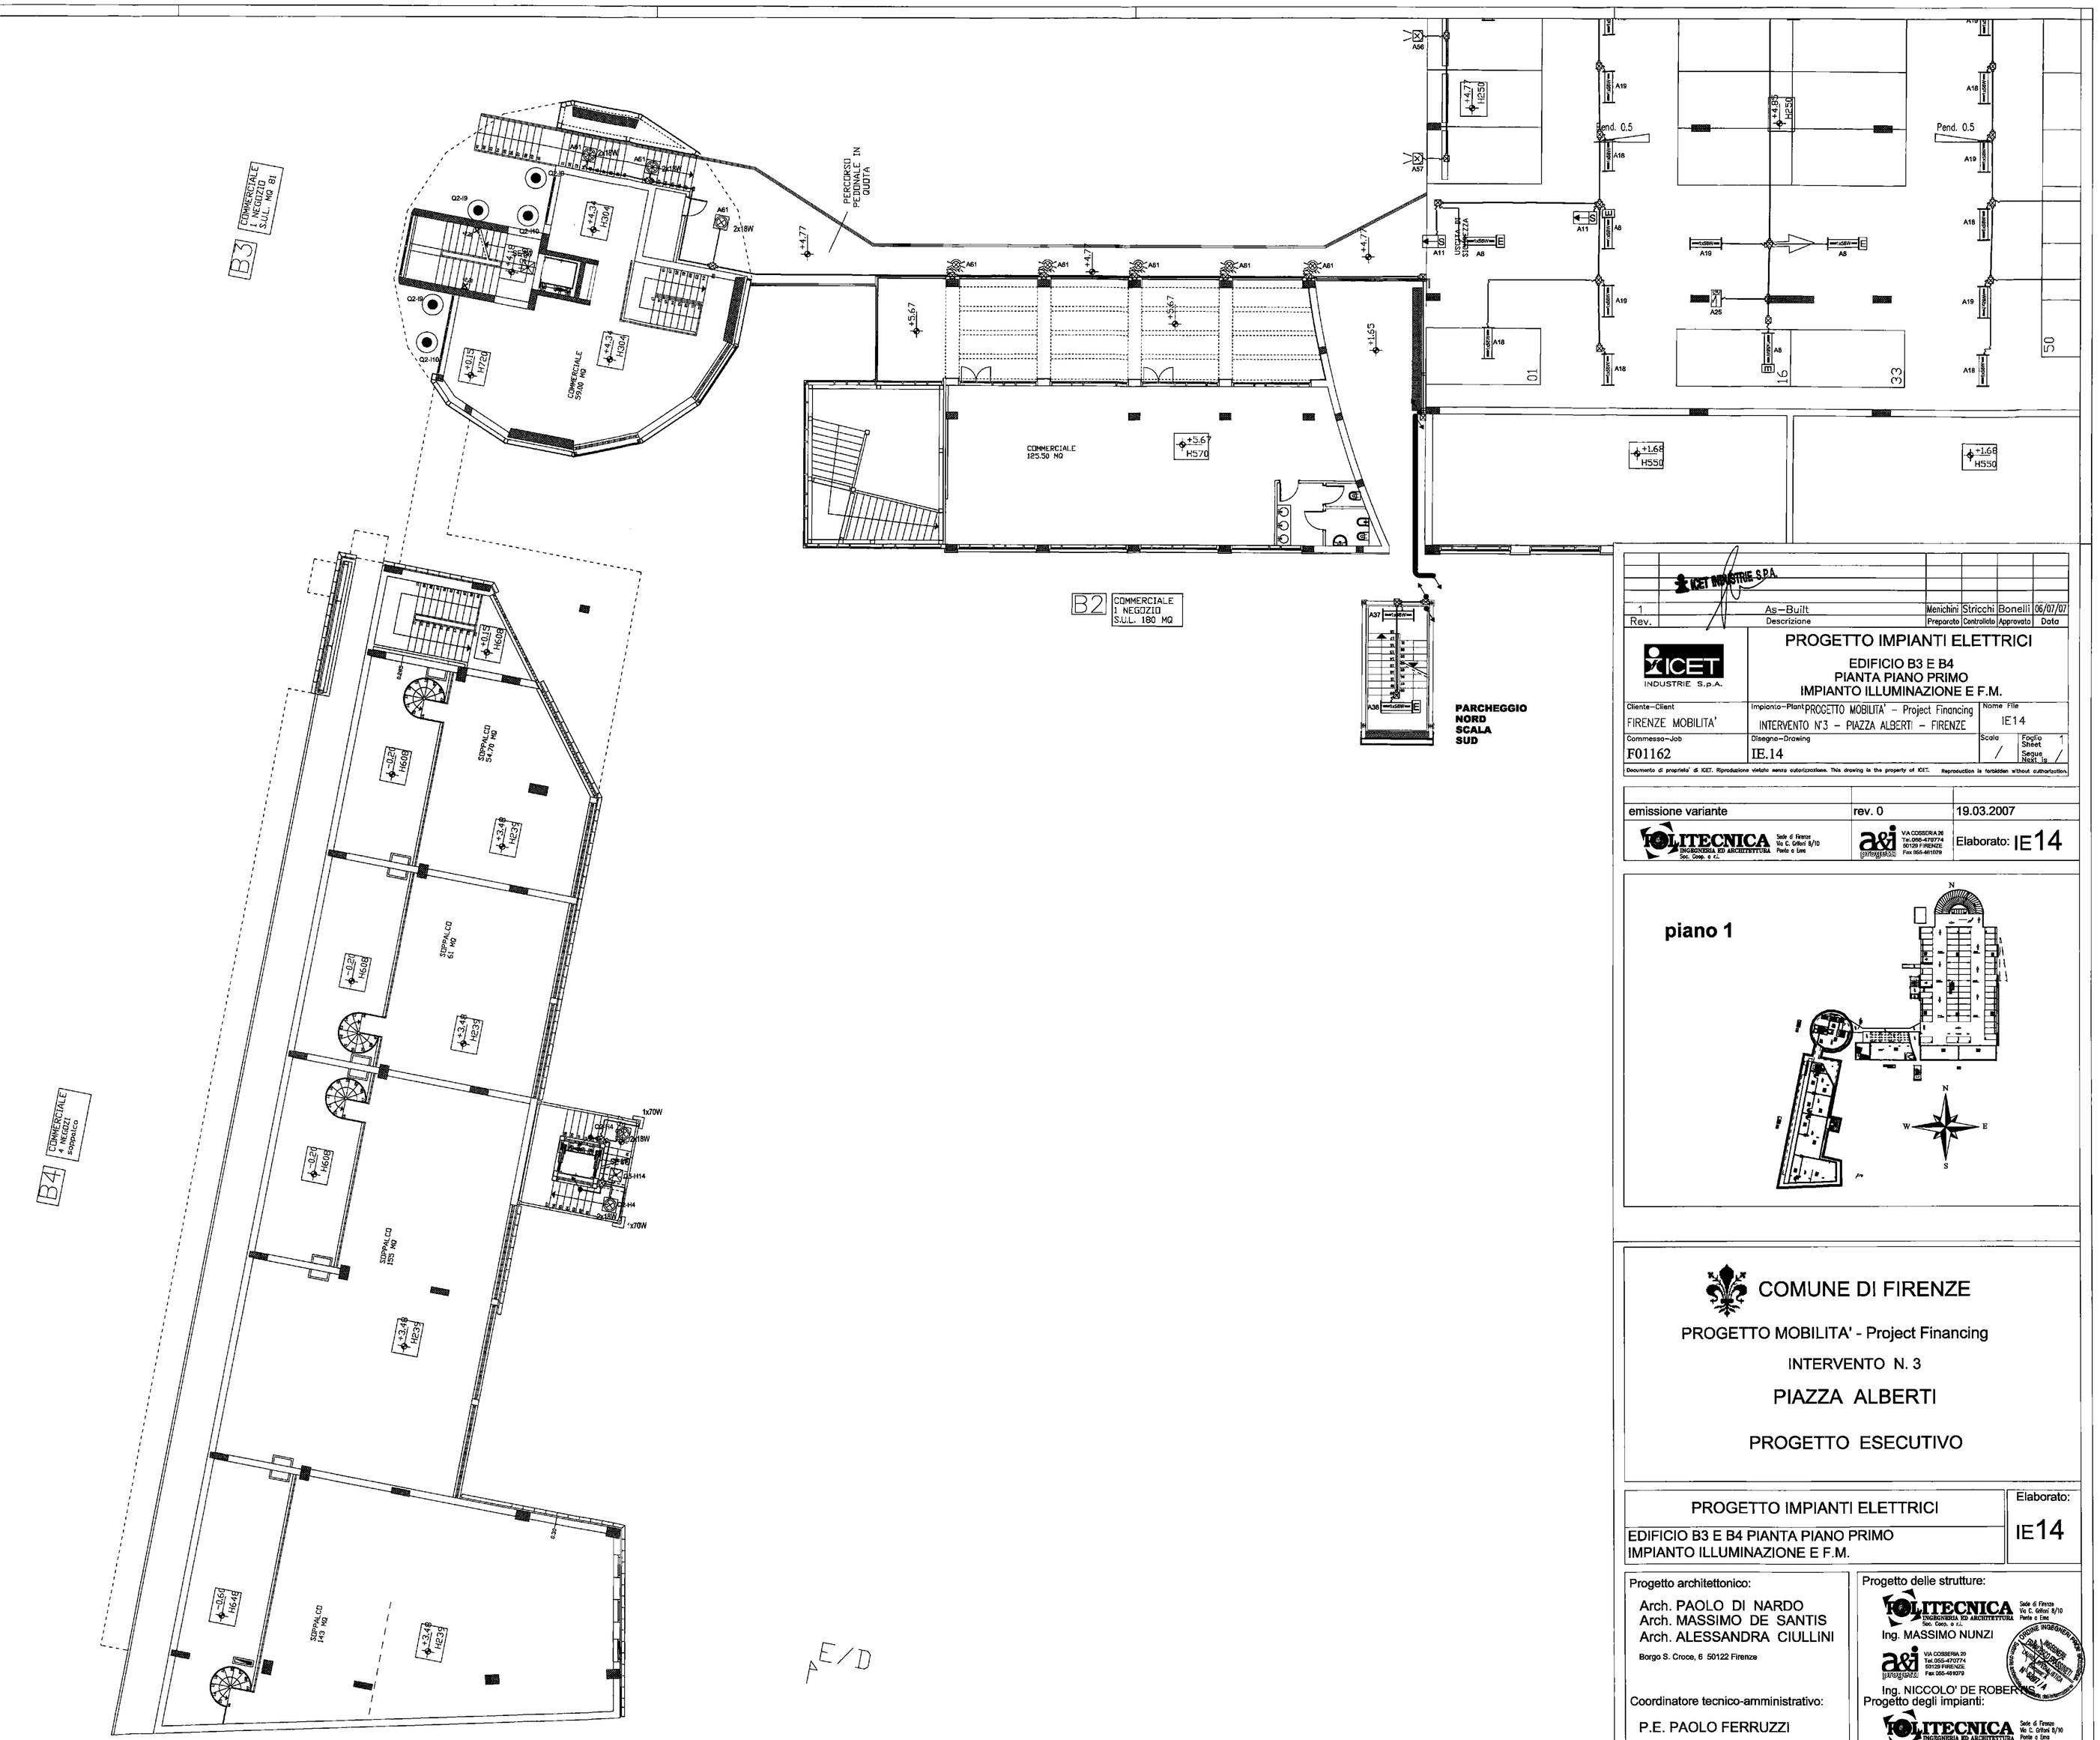

1	As-Built	Menichini	Stricchi	Bonelli	06/07/07
Rev.	Descrizione	Preparato	Controllato	Approvato	Data

ICET INDUSTRIE S.p.A.

PROGETTO IMPIANTI ELETTRICI

EDIFICIO B3 E B4
PIANTA PIANO PRIMO
IMPIANTO ILLUMINAZIONE E F.M.

Cliente–Client: FIRENZE MOBILITA'	Impianto–Plant: PROGETTO MOBILITA' – Project Financing INTERVENTO N°3 – PIAZZA ALBERTI – FIRENZE	Nome File: IE14
Commessa–Job: F01162	Disegno–Drawing: IE.14	Scala: / Foglio Sheet: 1 Segue Next: /

Documento di proprietà di ICET. Riproduzione vietata senza autorizzazione. This drawing is the property of ICET. Reproduction is forbidden without authorization.

emissione variante	rev. 0	19.03.2007

POLITECNICA Società di Ingegneria ed Architettura Soc. Coop. a r.l. — Sede di Firenze Via C. Gilfard 9/10 Parte a Ema
a&i associati — VIA COSSERIA 29 Tel.055-470774 50129 FIRENZE Fax 055-481079

Elaborato: IE14

piano 1

COMUNE DI FIRENZE

PROGETTO MOBILITA' - Project Financing

INTERVENTO N. 3

PIAZZA ALBERTI

PROGETTO ESECUTIVO

PROGETTO IMPIANTI ELETTRICI EDIFICIO B3 E B4 PIANTA PIANO PRIMO IMPIANTO ILLUMINAZIONE E F.M.	Elaborato: IE14

Progetto architettonico:
Arch. PAOLO DI NARDO
Arch. MASSIMO DE SANTIS
Arch. ALESSANDRA CIULLINI
Borgo S. Croce, 6 50122 Firenze

Coordinatore tecnico-amministrativo:
P.E. PAOLO FERRUZZI
Via Adriano Mari, 1 Firenze

Consulenza Storico Architettonica :
Dott.Arch. MIRANDA FERRARA
P.le Donatello,19 Firenze

Progetto delle strutture:
POLITECNICA Società di Ingegneria ed Architettura Soc. Coop. a r.l. — Sede di Firenze Via C. Gilfard 9/10 Parte a Ema
Ing. MASSIMO NUNZI
a&i associati VIA COSSERIA 29 Tel.055-470774 50129 FIRENZE Fax 055-481079
Ing. NICCOLO' DE ROBERTIS

Progetto degli impianti:
POLITECNICA Società di Ingegneria ed Architettura Soc. Coop. a r.l. — Sede di Firenze Via C. Gilfard 9/10 Parte a Ema
Ing. MARCELLO GUSSO
Ing. GIOVANNI ROMITI
Collaboratori:
Ing. Massimo Fiorini
Ing. Claudio Bellucci
Geom. Michele Lazzerini

Geologia e Geotecnica:
GEOECO PROGETTI
Dott. EROS AIELLO
Via A. del Castagno, 8 Firenze

CONSEGNA: MAGGIO 2003 - REV.00 SCALA: 1:100