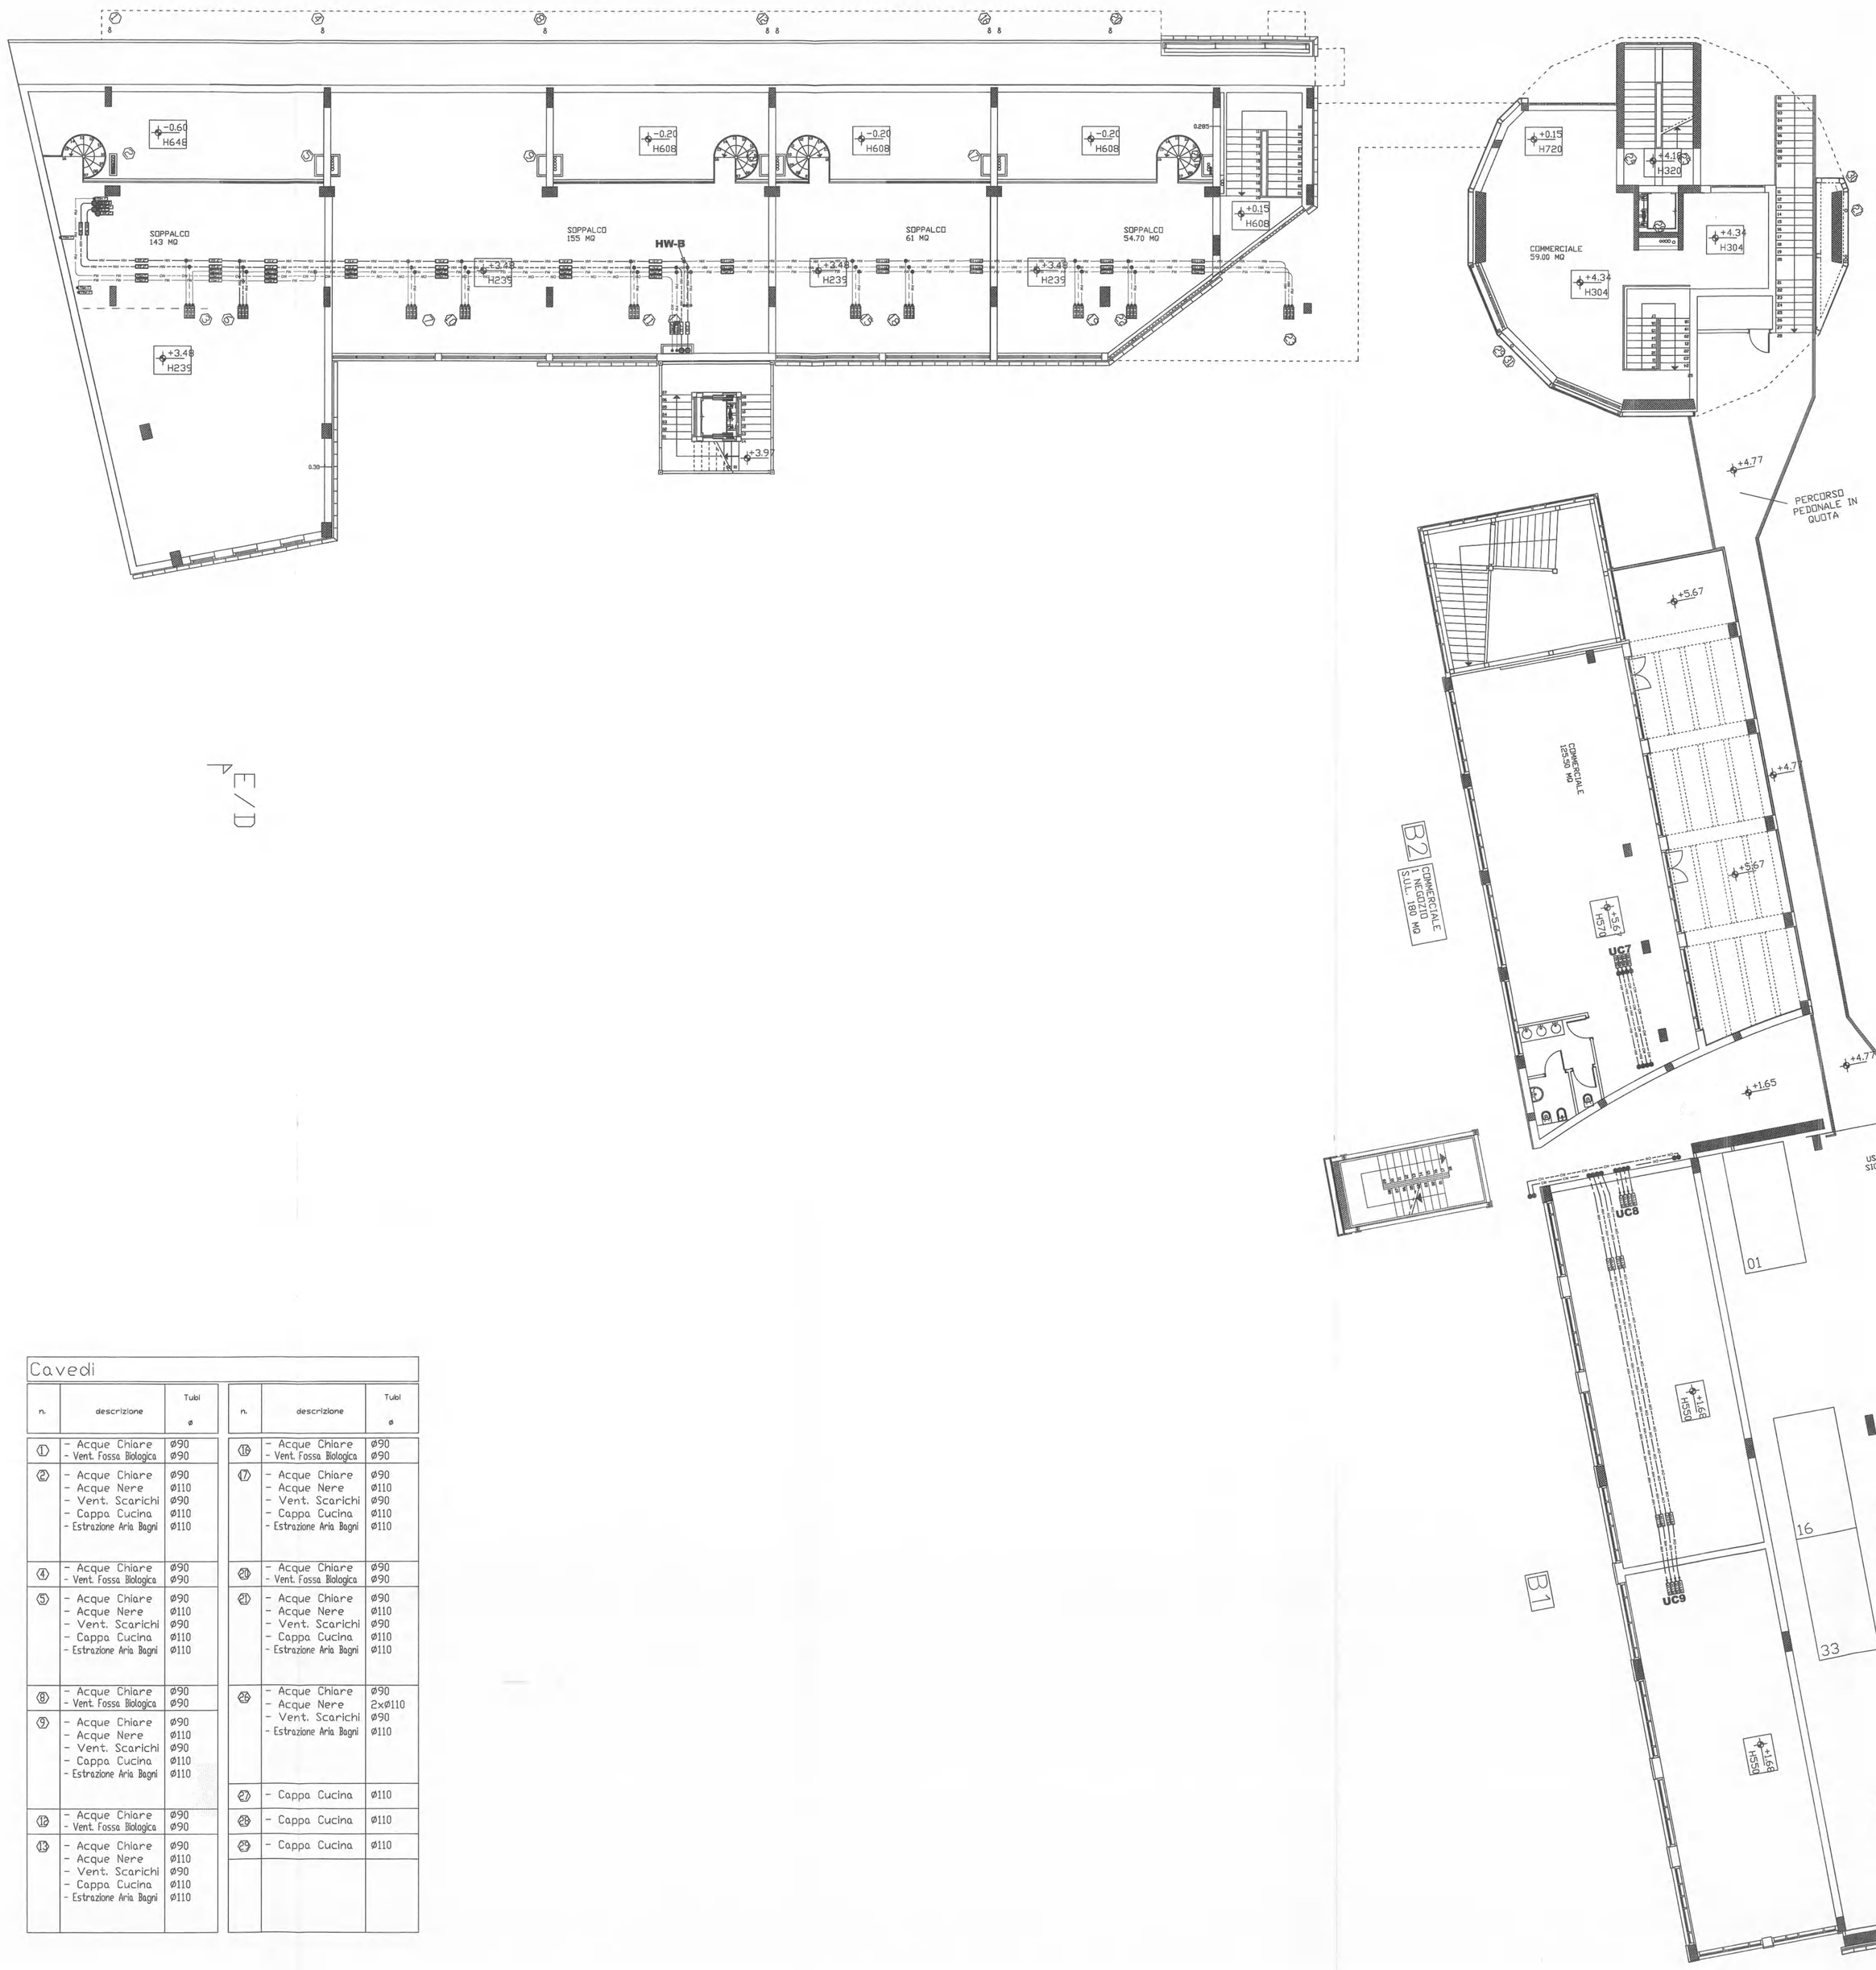

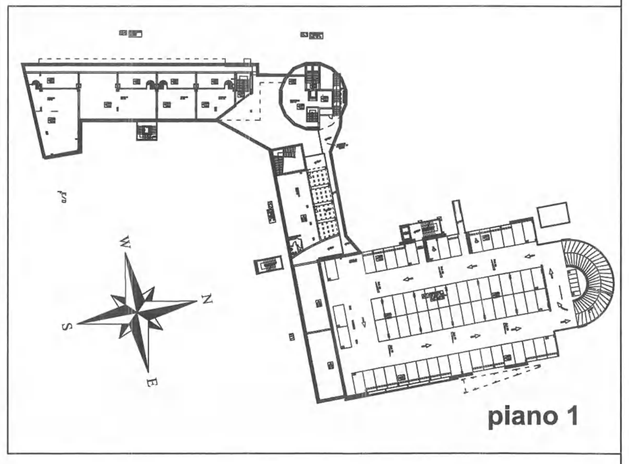

Cavedi

n.	descrizione	Tubi ø
①	- Acque Chiare - Vent. Fossa Biologica	ø90 ø90
②	- Acque Chiare - Acque Nere - Vent. Scarichi - Cappa Cucina - Estrazione Aria Bagni	ø90 ø110 ø90 ø110 ø110
④	- Acque Chiare - Vent. Fossa Biologica	ø90 ø90
⑤	- Acque Chiare - Acque Nere - Vent. Scarichi - Cappa Cucina - Estrazione Aria Bagni	ø90 ø110 ø90 ø110 ø110
⑧	- Acque Chiare - Vent. Fossa Biologica	ø90 ø90
⑨	- Acque Chiare - Acque Nere - Vent. Scarichi - Cappa Cucina - Estrazione Aria Bagni	ø90 ø110 ø90 ø110 ø110
⑫	- Acque Chiare - Vent. Fossa Biologica	ø90 ø90
⑬	- Acque Chiare - Acque Nere - Vent. Scarichi - Cappa Cucina - Estrazione Aria Bagni	ø90 ø110 ø90 ø110 ø110

n.	descrizione	Tubi ø
⑱	- Acque Chiare - Vent. Fossa Biologica	ø90 ø90
⑰	- Acque Chiare - Acque Nere - Vent. Scarichi - Cappa Cucina - Estrazione Aria Bagni	ø90 ø110 ø90 ø110 ø110
㉓	- Acque Chiare - Vent. Fossa Biologica	ø90 ø90
㉑	- Acque Chiare - Acque Nere - Vent. Scarichi - Cappa Cucina - Estrazione Aria Bagni	ø90 ø110 ø90 ø110 ø110
㉒	- Acque Chiare - Acque Nere - Vent. Scarichi - Estrazione Aria Bagni	ø90 2xø110 ø90 ø110
㉗	- Cappa Cucina	ø110
㉘	- Cappa Cucina	ø110
㉙	- Cappa Cucina	ø110

Rev.	Descrizione	Preparato	Controllato	Approvato	Data
1	As-Built	Menichini	Stricchi	Bonelli	06/07/07

ICET INDUSTRIE S.p.A.

PROGETTO IMPIANTI MECCANICI
EDIFICIO A1, A2, B1, B2, B3, B4
PIANTA PIANO PRIMO
IMPIANTO IDRAULICO DISTRIBUZIONE

Cliente—Client	Impianto—Plant	Nome File
FIRENZE MOBILITA'	PROGETTO MOBILITA' - Project Financing INTERVENTO N°3 - PIAZZA ALBERTI - FIRENZE	IM21
Commessa—Job	Disegno—Drawing	Scala / Foglio 1 Sheet / Segue Next to /
F01162	IM.21	

Documento di proprieta' di ICET. Riproduzione vietata senza autorizzazione. This drawing is the property of ICET. Reproduction is forbidden without authorization.

adeguamento varianti architettoniche	rev. 1	15.07.2006
emissione progetto esecutivo	rev. 0	08.08.2003

POLITECNICA INGEGNERIA ED ARCHITETTURA Soc. Coop. a r.l. — Sede di Firenze Via C. Gifoni 8/10 Ponte a Ema

a&i ingegneria — VIA COSSERIA 20 Tel.055-4707774 50139 FIRENZE Fax 055-481079

Elaborato: IM21

COMUNE DI FIRENZE

PROGETTO MOBILITA' - Project Financing

INTERVENTO N. 3

PIAZZA ALBERTI

PROGETTO ESECUTIVO

PROGETTO IMPIANTI MECCANICI

EDIFICIO A1, A2, B1, B2, B3, B4, PIANTA PIANO PRIMO
IMPIANTO IDRAULICO DISTRIBUZIONE

Elaborato: IM21

Progetto architettonico:
Arch. PAOLO DI NARDO
Arch. MASSIMO DE SANTIS
Arch. ALESSANDRA CIULLINI
Borgo S. Croce, 6 50122 Firenze

Coordinatore tecnico-amministrativo:
P.E. PAOLO FERRUZZI
Via Adriano Marl, 1 Firenze

Consulenza Storico Architettonica :
Dott.Arch. MIRANDA FERRARA
P.le Donatello,19 Firenze

Progetto delle strutture:
POLITECNICA INGEGNERIA ED ARCHITETTURA Soc. Coop. a r.l. — Sede di Firenze Via C. Gifoni 8/10 Ponte a Ema
Ing. MASSIMO NUNZI
a&i ingegneria — VIA COSSERIA 20 Tel.055-4707774 50139 FIRENZE Fax 055-481079
Ing. NICCOLO' DE ROBERTIS
Progetto degli impianti:
POLITECNICA INGEGNERIA ED ARCHITETTURA Soc. Coop. a r.l. — Sede di Firenze Via C. Gifoni 8/10 Ponte a Ema
Ing. MARCELLO GUSSO
Ing. GIOVANNI ROMITI
Collaboratori:
Ing. Massimo Fiorini
Ing. Claudio Bellucci
Geom. Michele Lazzerini
Geologia e Geotecnica:
GEOECO PROGETTI
Dott. EROS AIELLO
Via A. del Castagno, 8 Firenze

CONSEGNA: ..... SCALA: 1:100