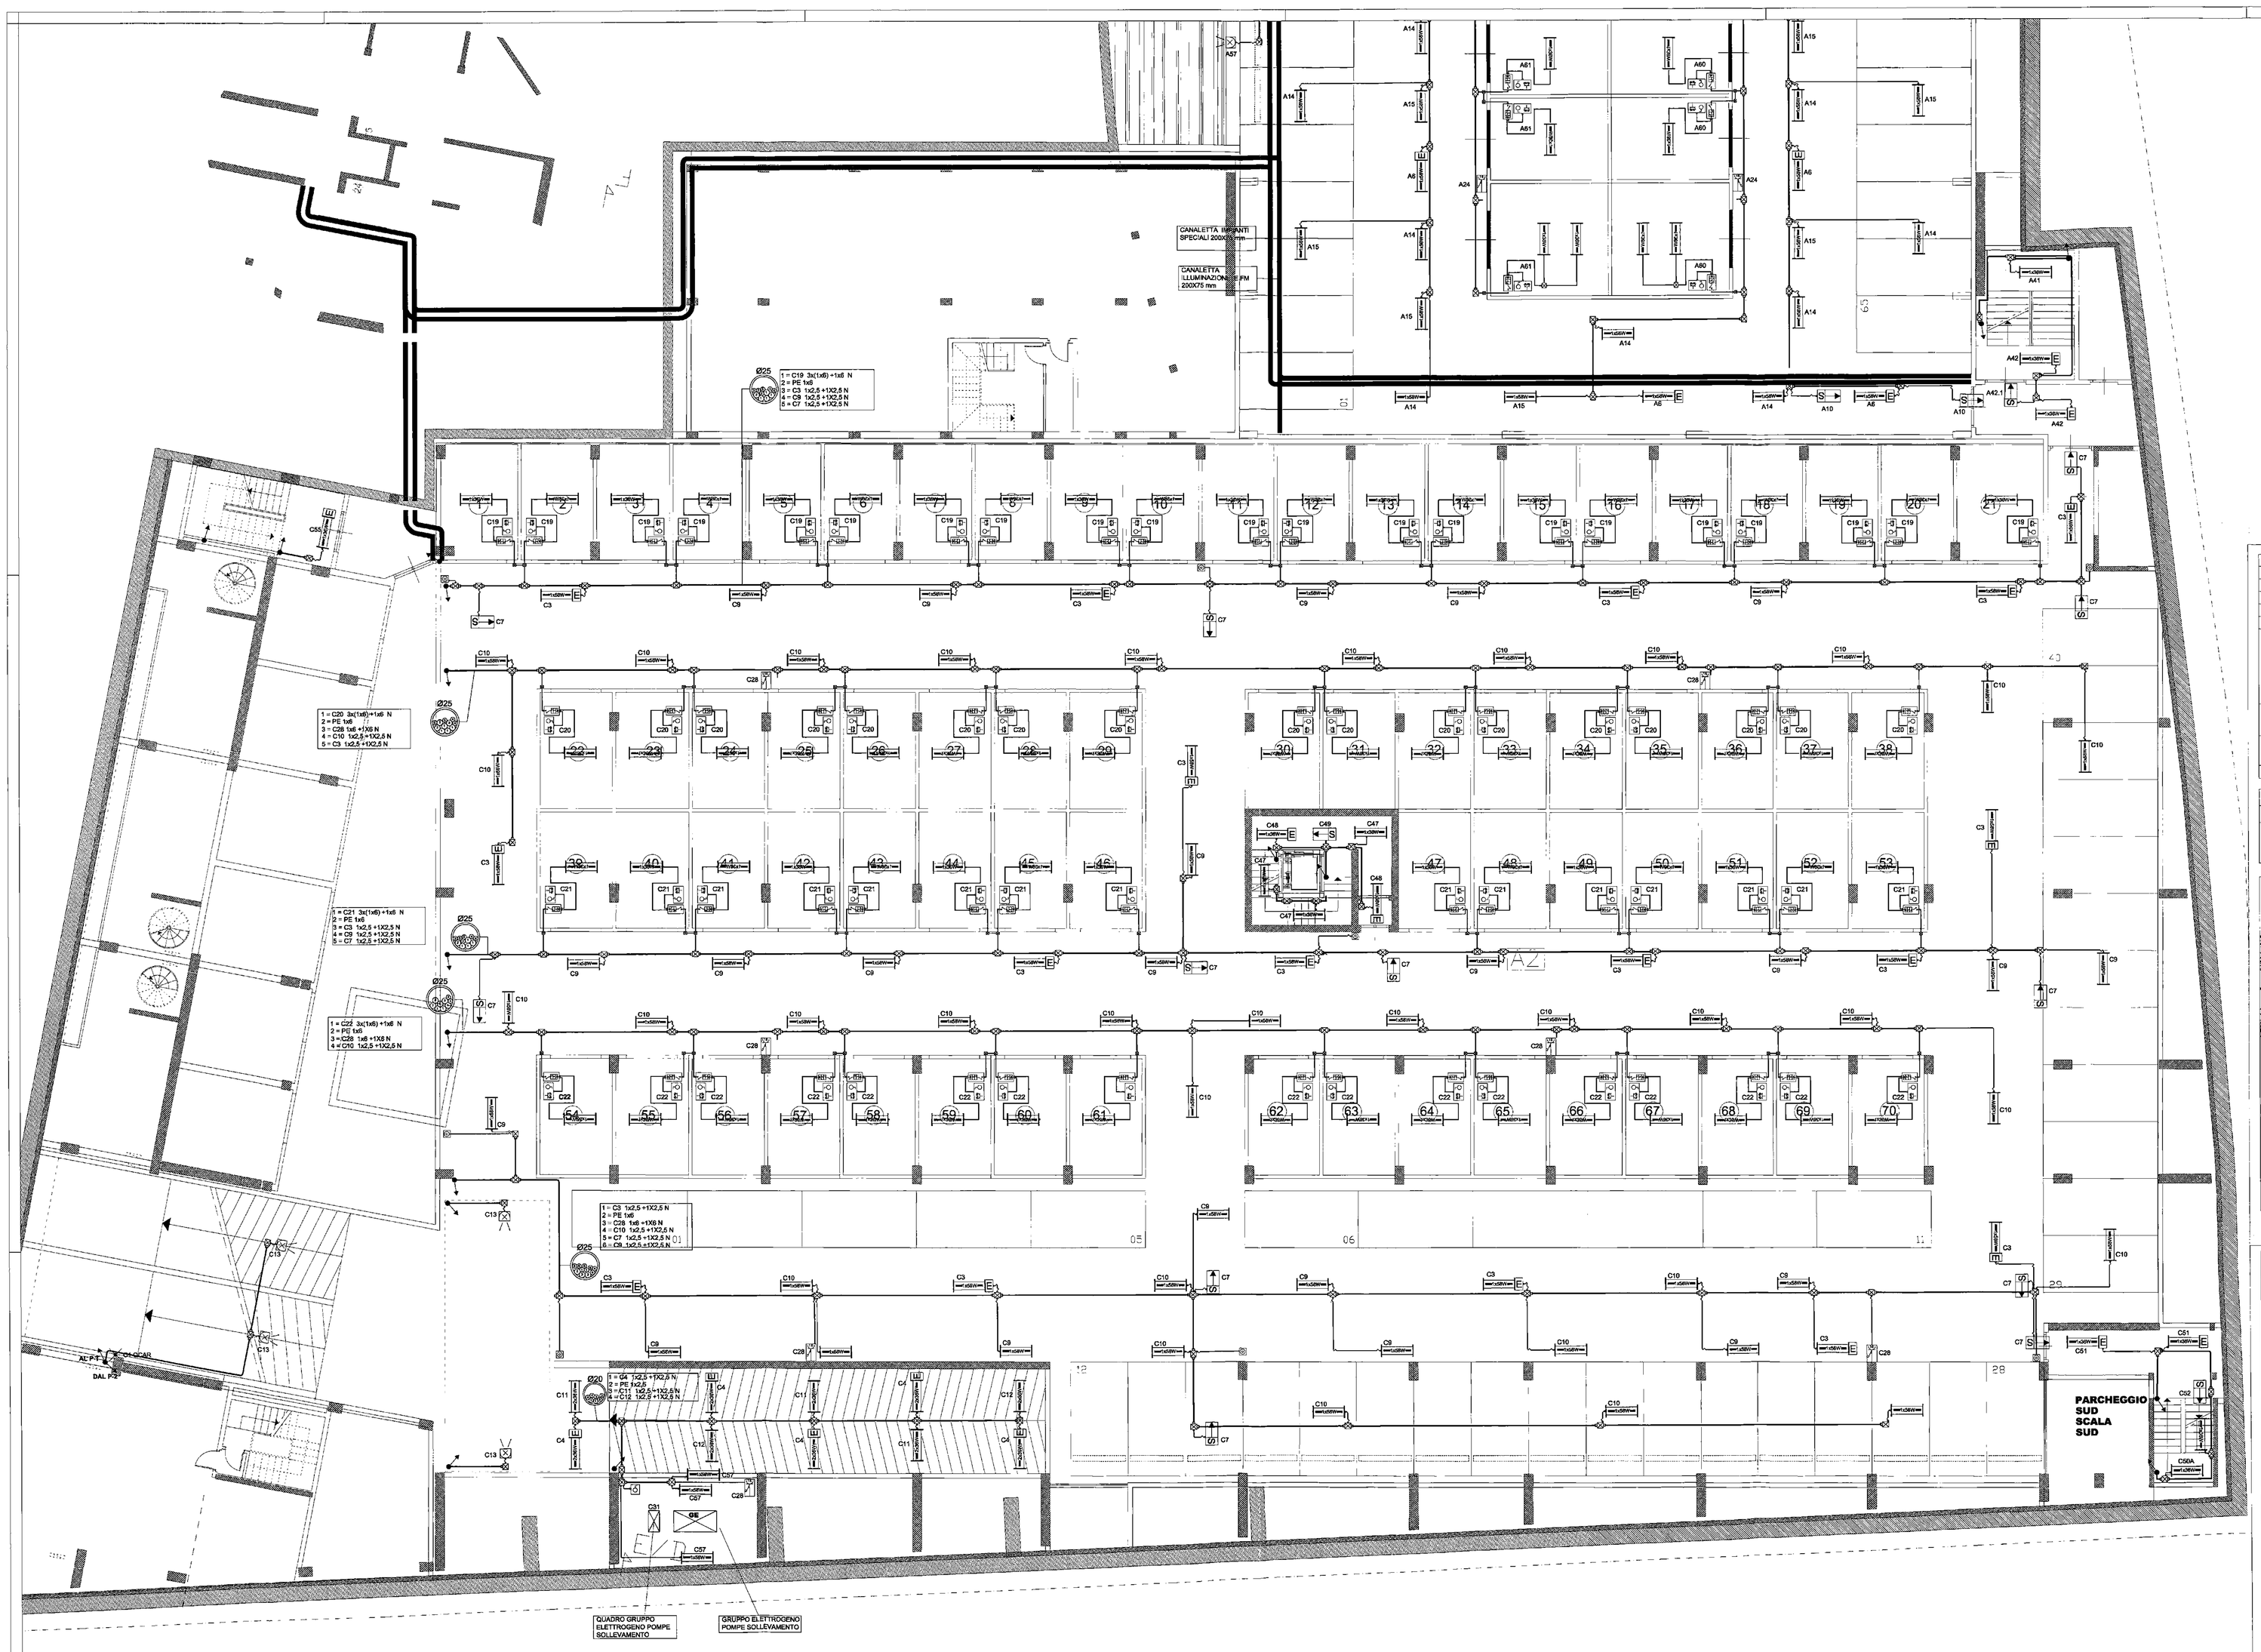

Rev.	Descrizione	Preparato	Controllato	Approvato	Data
1	AS-Built	Menichini	Stricchi	Bonelli	05/07/07

ICET INDUSTRIE S.P.A.

PROGETTO IMPIANTI ELETTRICI

PIANTA PIANO INTERRATO LIVELLO -1
BLOCCO SUD
IMPIANTO ILLUMINAZIONE E F.M.

Cliente-Client: FIRENZE MOBILITA'	Impianto-Plant: PROGETTO MOBILITA' - Project Financing INTERVENTO N°3 - PIAZZA ALBERTI - FIRENZE	Nome File: IE19
Commessa-Job: F01162	Disegno-Drawing: IE.19	Scala: / Foglio Sheet: 1 Segue Next: /

Documento di proprietà di ICET. Riproduzione vietata senza autorizzazione. This drawing is the property of ICET. Reproduction is forbidden without authorization.

emissione variante	rev. 0	19.03.2007
POLITECNICA INGEGNERIA ED ARCHITETTURA Sede di Firenze Via C. Ciriani 8/10 Parte a Ene Soc. Coop. a r.l.	a&i pirenaica VIA COSSERIA 20 Tel.055-4707774 50129 FIRENZE Fax 055-481079	Elaborato: IE19

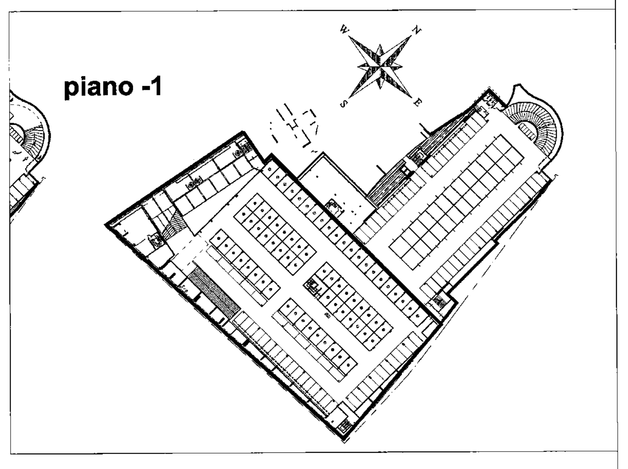

COMUNE DI FIRENZE

PROGETTO MOBILITA' - Project Financing

INTERVENTO N. 3

PIAZZA ALBERTI

PROGETTO ESECUTIVO

PROGETTO IMPIANTI ELETTRICI

PIANTA PIANO INTERRATO LIVELLO -1 - BLOCCO SUD
IMPIANTO ILLUMINAZIONE F.M.

Elaborato: IE19

Progetto architettonico:

Arch. PAOLO DI NARDO
Arch. MASSIMO DE SANTIS
Arch. ALESSANDRA CIULLINI

Borgo S. Croce, 6 50122 Firenze

Coordinatore tecnico-amministrativo:

P.E. PAOLO FERRUZZI

Via Adriano Mari, 1 Firenze

Consulenza Storico Architettonica :

Dott.Arch. MIRANDA FERRARA

P.le Donatello,19 Firenze

Progetto delle strutture:

POLITECNICA INGEGNERIA ED ARCHITETTURA Sede di Firenze Via C. Ciriani 8/10 Parte a Ene Soc. Coop. a r.l.

Ing. MASSIMO NUNZI

a&i pirenaica VIA COSSERIA 20 Tel.055-4707774 50129 FIRENZE Fax 055-481079

Ing. NICCOLO' DE ROBERTIS

Progetto degli impianti:

POLITECNICA INGEGNERIA ED ARCHITETTURA Sede di Firenze Via C. Ciriani 8/10 Parte a Ene Soc. Coop. a r.l.

Ing. MARCELLO GUSSO
Ing. GIOVANNI ROMITI

Collaboratori:
Ing. Massimo Fiorini
Ing. Claudio Bellucci
Geom. Michele Lazzerini

Geologia e Geotecnica:

GEOECO PROGETTI
Dott. EROS AIELLO

Via A. del Castagno, 8 Firenze

CONSEGNA: MAGGIO 2003 - REV.00 SCALA: 1:100