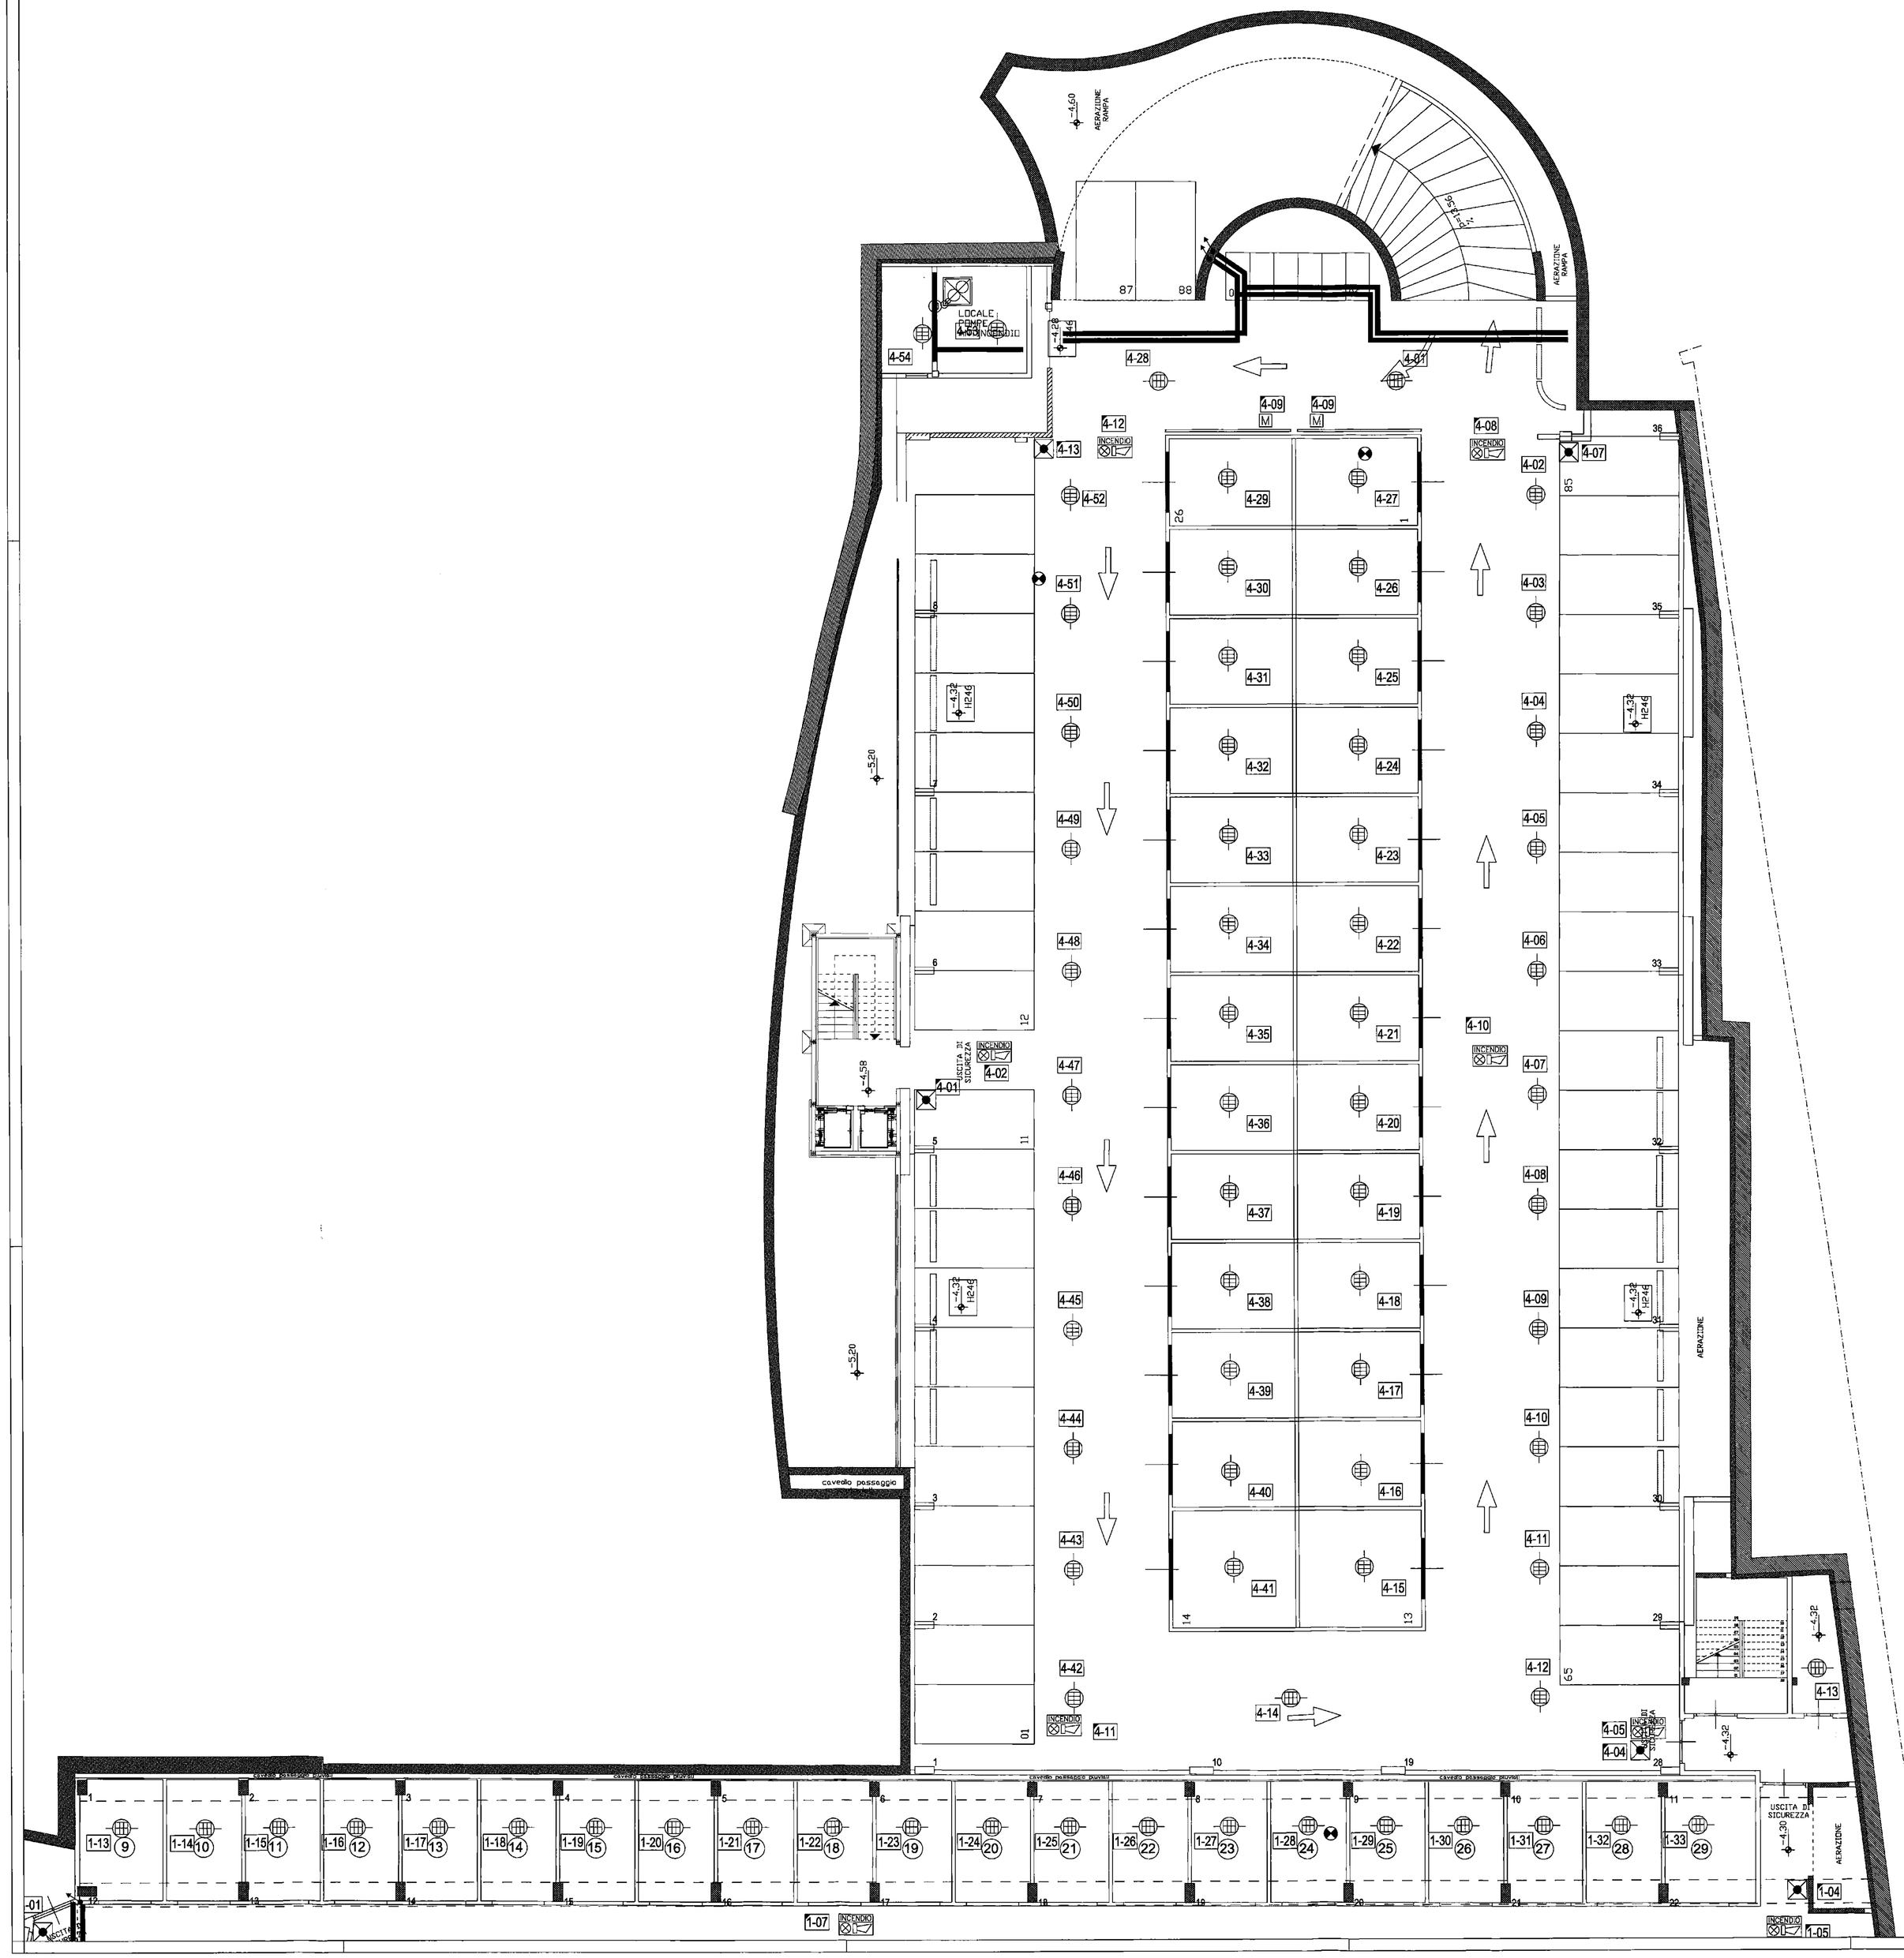

LEGENDA SIMBOLI

	Centrale Rivelamento Incendio
	Rivelatore ottico di fumo
A	Modulo di interfaccia rivelatori di gas
	Rivelatore GAS infiammabili altezza d'installazione 35cm dal pavimento
CO	Rivelatore monossido di carbonio altezza d'installazione 160cm dal pavimento
	Pulsante per attivazione manuale allarme incendio
	Segnalazione ottico acustica allarme incendio (modulo di comando)
	Modulo ingresso alimentatore 230/24Vcc 4A con batterie tampone
M	Modulo di comando per magnete porta tagliafuoco
	Canalizzazione metallica per impianti speciali dimensione 200x75
	Modulo di isolamento LOOP
S	Modulo ingresso

IGET INDUSTRIE S.P.A.

Rev.	Descrizione	Preparato	Controllato	Approvato	Data
1	As-Built	Merichini	Stricchi	Bonelli	06/07/07

IGET INDUSTRIE S.p.A.

PROGETTO IMPIANTI SPECIALI

EDIFICIO A1
PIANTA PIANO INTERRATO LIVELLO -2
IMPIANTO RILEVAZIONE INCENDIO

Cliente–Client: FIRENZE MOBILITA'	Impianto–Plant: PROGETTO MOBILITA' – Project Financing INTERVENTO N°3 – PIAZZA ALBERTI – FIRENZE	Nome File: IE27
Commesso–Job: F01162	Disegno–Drawing: IE.27	Scala: / Foglio Sheet: 1 Segue Next: /

Documento di proprieta' di IGET. Riproduzione vietata senza autorizzazione. This drawing is the property of IGET. Reproduction is forbidden without authorization.

emissione variante	rev. 0	19.03.2007

POLITECNICA Sede di Firenze Via C. Ridolfi 8/10 Parte a Ema – INGEGNERIA ED ARCHITETTURA Soc. Coop. a r.l.

a&i INGEGNERIA VIA COSSERIA 26 Tel.055-474177A Tel.237-487457 Fax 055-481078

Elaborato: IE27

piano -2

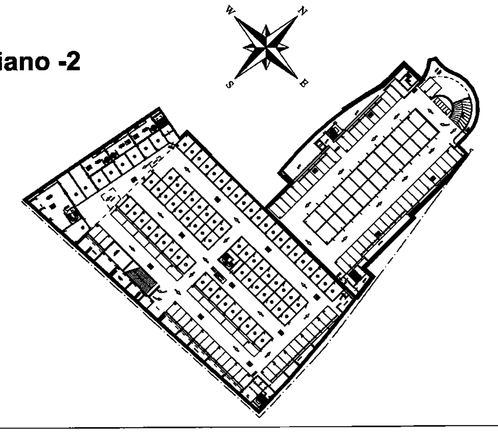

COMUNE DI FIRENZE

PROGETTO MOBILITA' - Project Financing

INTERVENTO N. 3

PIAZZA ALBERTI

PROGETTO ESECUTIVO

PROGETTO IMPIANTI SPECIALI

EDIFICIO A1 - PIANTA PIANO INTERRATO LIVELLO -2
IMPIANTO RIVELAZIONE INCENDIO

Elaborato: IE27

Progetto architettonico:
Arch. PAOLO DI NARDO
Arch. MASSIMO DE SANTIS
Arch. ALESSANDRA CIULLINI
Borgo S. Croce, 6 50122 Firenze

Coordinatore tecnico-amministrativo:
P.E. PAOLO FERRUZZI
Via Adriano Mari, 1 Firenze

Consulenza Storico Architettonica :
Dott.Arch. MIRANDA FERRARA
P.le Donatello,19 Firenze

Progetto delle strutture:
POLITECNICA Sede di Firenze Via C. Ridolfi 8/10 Parte a Ema – INGEGNERIA ED ARCHITETTURA Soc. Coop. a r.l.
Ing. MASSIMO NUNZI
a&i INGEGNERIA VIA COSSERIA 26 Tel.055-474177A Tel.237-487457 Fax 055-481078
Ing. NICCOLO' DE ROBERTIS

Progetto degli impianti:
POLITECNICA Sede di Firenze Via C. Ridolfi 8/10 Parte a Ema – INGEGNERIA ED ARCHITETTURA Soc. Coop. a r.l.
Ing. MARCELLO GUSSO
Ing. GIOVANNI ROMITI
Collaboratori:
Ing. Massimo Fiorini
Ing. Claudio Bellucci
Geom. Michele Lazzerini

Geologia e Geotecnica:
GEOECO PROGETTI
Dott. EROS AIELLO
Via A. del Castagno, 8 Firenze

CONSEGNA: ..... SCALA: 1:100