PIANTA PIANO TERRA POSIZIONE ATTACCO MOTOPOMPA IMPIANTO ANTINCENDIO SPRINKLER SCALA 1:50




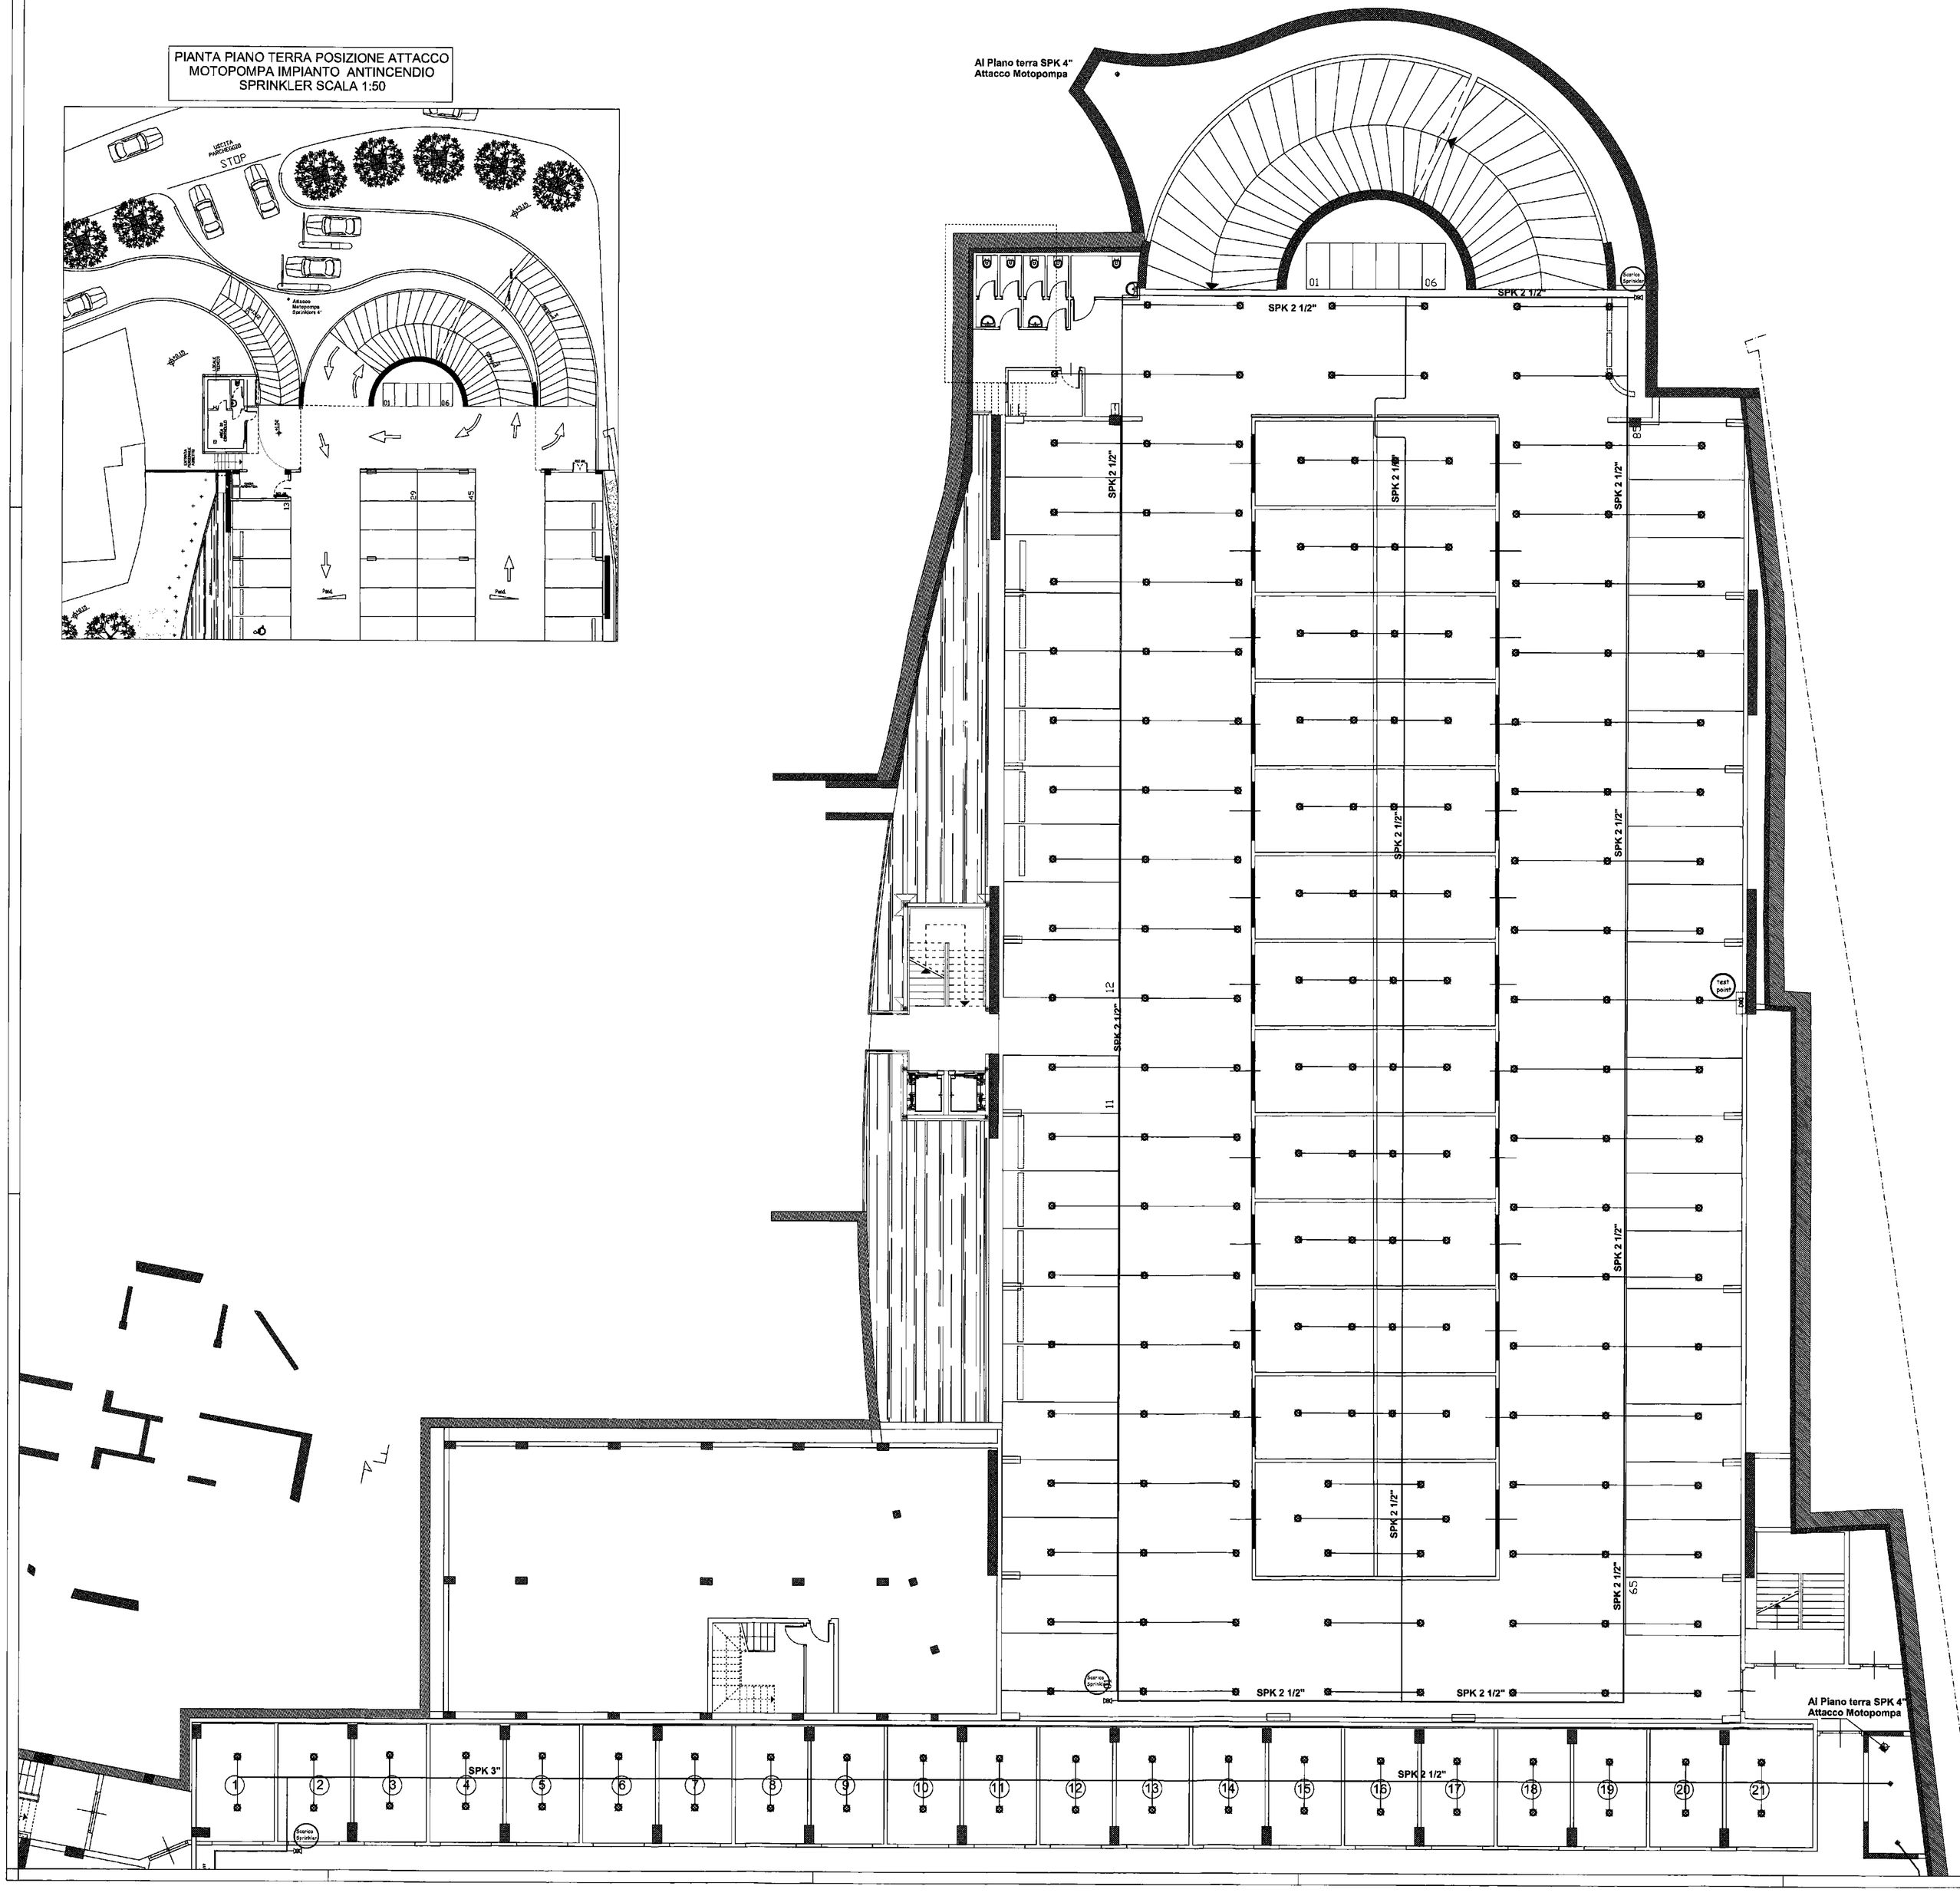


| Rev. | Descrizione | Preparato | Controllato | Approvato | Data |
|---|---|---|---|---|---|
| 1 | As-Built | Menichini | Stricchi | Bonelli | 06/07/07 |

ICET INDUSTRIE S.p.A.

# PROGETTO IMPIANTI MECCANICI

EDIFICIO A1
PIANTA PIANO INTERRATO LIVELLO -1
IMPIANTO ANTINCENDIO SPRINKLER

| Cliente-Client | Impianto-Plant | Nome File |
|---|---|---|
| FIRENZE MOBILITA' | PROGETTO MOBILITA' - Project Financing INTERVENTO N°3 - PIAZZA ALBERTI - FIRENZE | IM31 |
| Commessa-Job: F01162 | Disegno-Drawing: IM.31 | Scala: / Foglio Sheet 1 Segue Next is / |

Documento di proprieta' di ICET. Riproduzione vietata senza autorizzazione. This drawing is the property of ICET. Reproduction is forbidden without authorization.

| emissione progetto esecutivo | rev. 0 | 15.07.2006 |
|---|---|---|
| POLITECNICA INGEGNERIA ED ARCHITETTURA Soc. Coop. a r.l. Sede di Firenze Via C. Orlandi 8/10 Parte a Ema | a&i VIA COSSERIA 20 Tel.055-472774 50129 FIRENZE Fax 055-461379 | Elaborato: IM31 |

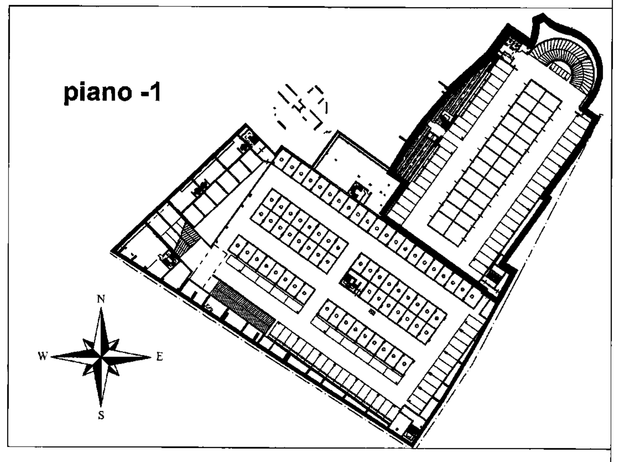


COMUNE DI FIRENZE

PROGETTO MOBILITA' - Project Financing

INTERVENTO N. 3

PIAZZA ALBERTI

PROGETTO ESECUTIVO

PROGETTO IMPIANTI MECCANICI

EDIFICIO A1 PIANTA PIANO INTERRATO LIVELLO -1
IMPIANTO SPEGNIMENTO INCENDI SPRINKLER

Elaborato: IM31


Progetto architettonico:

Arch. PAOLO DI NARDO
Arch. MASSIMO DE SANTIS
Arch. ALESSANDRA CIULLINI

Borgo S. Croce, 6 50122 Firenze

Coordinatore tecnico-amministrativo:

P.E. PAOLO FERRUZZI

Via Adriano Mari, 1 Firenze

Consulenza Storico Architettonica :

Dott.Arch. MIRANDA FERRARA

P.le Donatello,19 Firenze

Progetto delle strutture:

POLITECNICA INGEGNERIA ED ARCHITETTURA Soc. Coop. a r.l. Sede di Firenze Via C. Orlandi 8/10 Parte a Ema

Ing. MASSIMO NUNZI

a&i VIA COSSERIA 20 Tel.055-472774 50129 FIRENZE Fax 055-461379

Ing. NICCOLO' DE ROBERTIS

Progetto degli impianti:

POLITECNICA INGEGNERIA ED ARCHITETTURA Soc. Coop. a r.l. Sede di Firenze Via C. Orlandi 8/10 Parte a Ema

Ing. MARCELLO GUSSO
Ing. GIOVANNI ROMITI

Collaboratori:
Ing. Massimo Fiorini
Ing. Claudio Bellucci
Geom. Michele Lazzerini

Geologia e Geotecnica:

GEOECO PROGETTI
Dott. EROS AIELLO
Via A. del Castagno, 8 Firenze


CONSEGNA: MAGGIO 2003 - REV.00 SCALA: 1:100