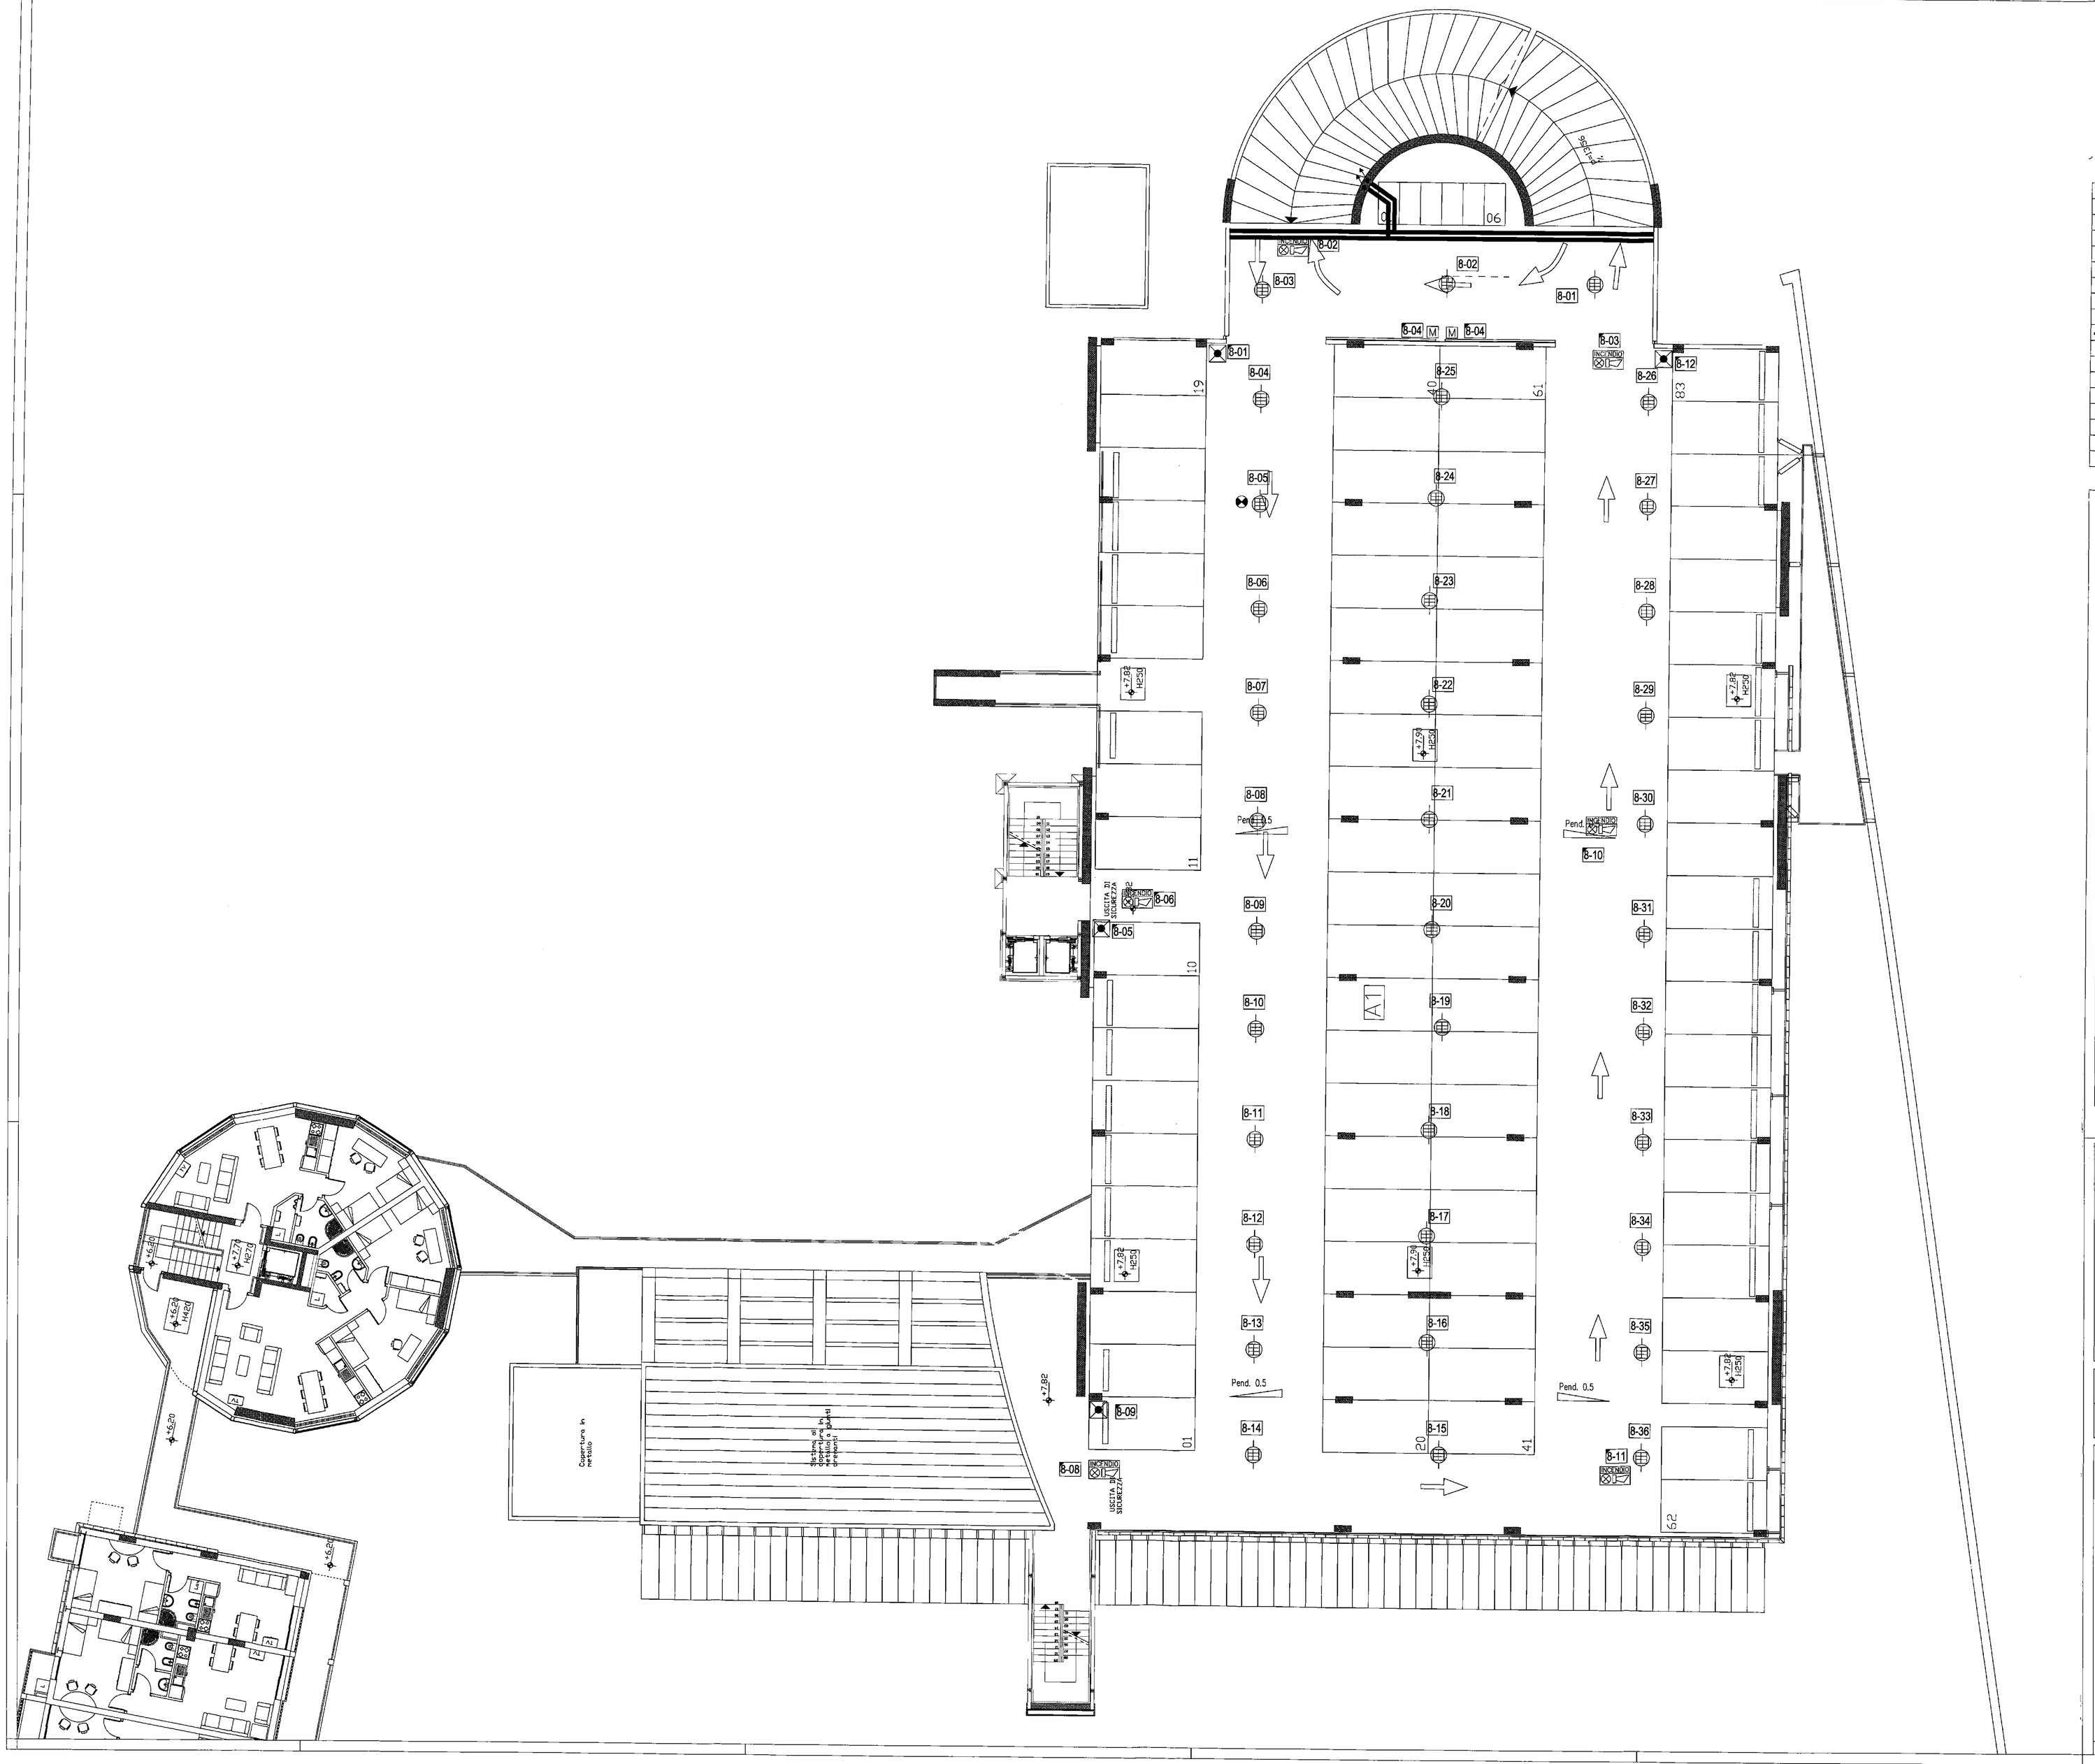

LEGENDA SIMBOLI

	Centrale Rivelamento incendio
	Rivelatore ottico di fumo
A	Modulo di interfaccia rivelatori di gas
G	Rivelatore GAS infiammabili altezza d'installazione 35cm dal pavimento
CO	Rivelatore monossido di carbonio altezza d'installazione 160cm dal pavimento
	Pulsante per attivazione manuale allarme incendio
	Segnalazione ottico acustica allarme incendio (modulo di comando)
	Modulo ingresso alimentatore 230/24Vcc 4A con batterie tampone
M	Modulo di comando per magnete porta tagliafuoco
	Canalizzazione metallica per impianti speciali dimensione 200x75
	Modulo di isolamento LOOP
S	Modulo ingresso

ICET INDUSTRIE S.P.A.

Rev.	Descrizione	Preparato	Controllato	Approvato	Data
1	As-Built	Menichini	Stricchi	Bonelli	06/07/07

ICET INDUSTRIE S.p.A.

PROGETTO IMPIANTI SPECIALI

EDIFICIO A1
PIANTA PIANO SECONDO
IMPIANTO RILEVAZIONE INCENDIO

Cliente-Client	Impianto-Plant	Nome File
FIRENZE MOBILITA'	PROGETTO MOBILITA' - Project Financing INTERVENTO N°3 - PIAZZA ALBERTI - FIRENZE	IE22
Commesso-Job: F01162	Disegno-Drawing: IE.22	Scala: / Foglio Sheet 1 Segue Next Ie

Documento di proprieta' di ICET. Riproduzione vietata senza autorizzazione. This drawing is the property of ICET. Reproduction is forbidden without authorization.

emissione variante	rev. 0	19.03.2007
POLITECNICA INGEGNERIA ED ARCHITETTURA Soc. Coop. a r.l. Sede di Firenze Via C. Ghilini 8/10 Parte a Eno	a&i VIA COSSERIA 30 Tel 055-470774 50129 FIRENZE Fax 055-461079	Elaborato: IE22

piano 2

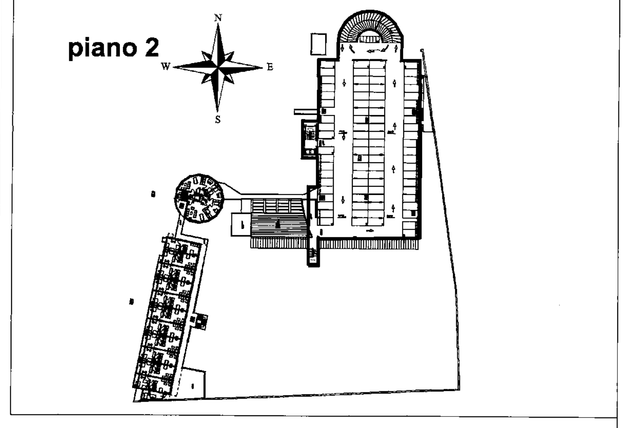

COMUNE DI FIRENZE

PROGETTO MOBILITA' - Project Financing

INTERVENTO N. 3

PIAZZA ALBERTI

PROGETTO ESECUTIVO

PROGETTO IMPIANTI SPECIALI	Elaborato:
EDIFICIO A1 - PIANTA PIANO SECONDO IMPIANTO RILEVAZIONE INCENDIO	IE22

Progetto architettonico:

Arch. PAOLO DI NARDO
Arch. MASSIMO DE SANTIS
Arch. ALESSANDRA CIULLINI

Borgo S. Croce, 6 50122 Firenze

Coordinatore tecnico-amministrativo:

P.E. PAOLO FERRUZZI

Via Adriano Mari, 1 Firenze

Consulenza Storico Architettonica :

Dott.Arch. MIRANDA FERRARA

P.le Donatello,19 Firenze

Progetto delle strutture:

POLITECNICA INGEGNERIA ED ARCHITETTURA Soc. Coop. a r.l. Sede di Firenze Via C. Ghilini 8/10 Parte a Eno

Ing. MASSIMO NUNZI

a&i VIA COSSERIA 30 Tel 055-470774 50129 FIRENZE Fax 055-461079

Ing. NICCOLO' DE ROBERTIS

Progetto degli impianti:

POLITECNICA INGEGNERIA ED ARCHITETTURA Soc. Coop. a r.l. Sede di Firenze Via C. Ghilini 8/10 Parte a Eno

Ing. MARCELLO GUSSO
Ing. GIOVANNI ROMITI

Collaboratori:
Ing. Massimo Fiorini
Ing. Claudio Bellucci
Geom. Michele Lazzerini

Geologia e Geotecnica:

GEOECO PROGETTI
Dott. EROS AIELLO

Via A. del Castagno, 8 Firenze

CONSEGNA: ..... SCALA: 1:100