


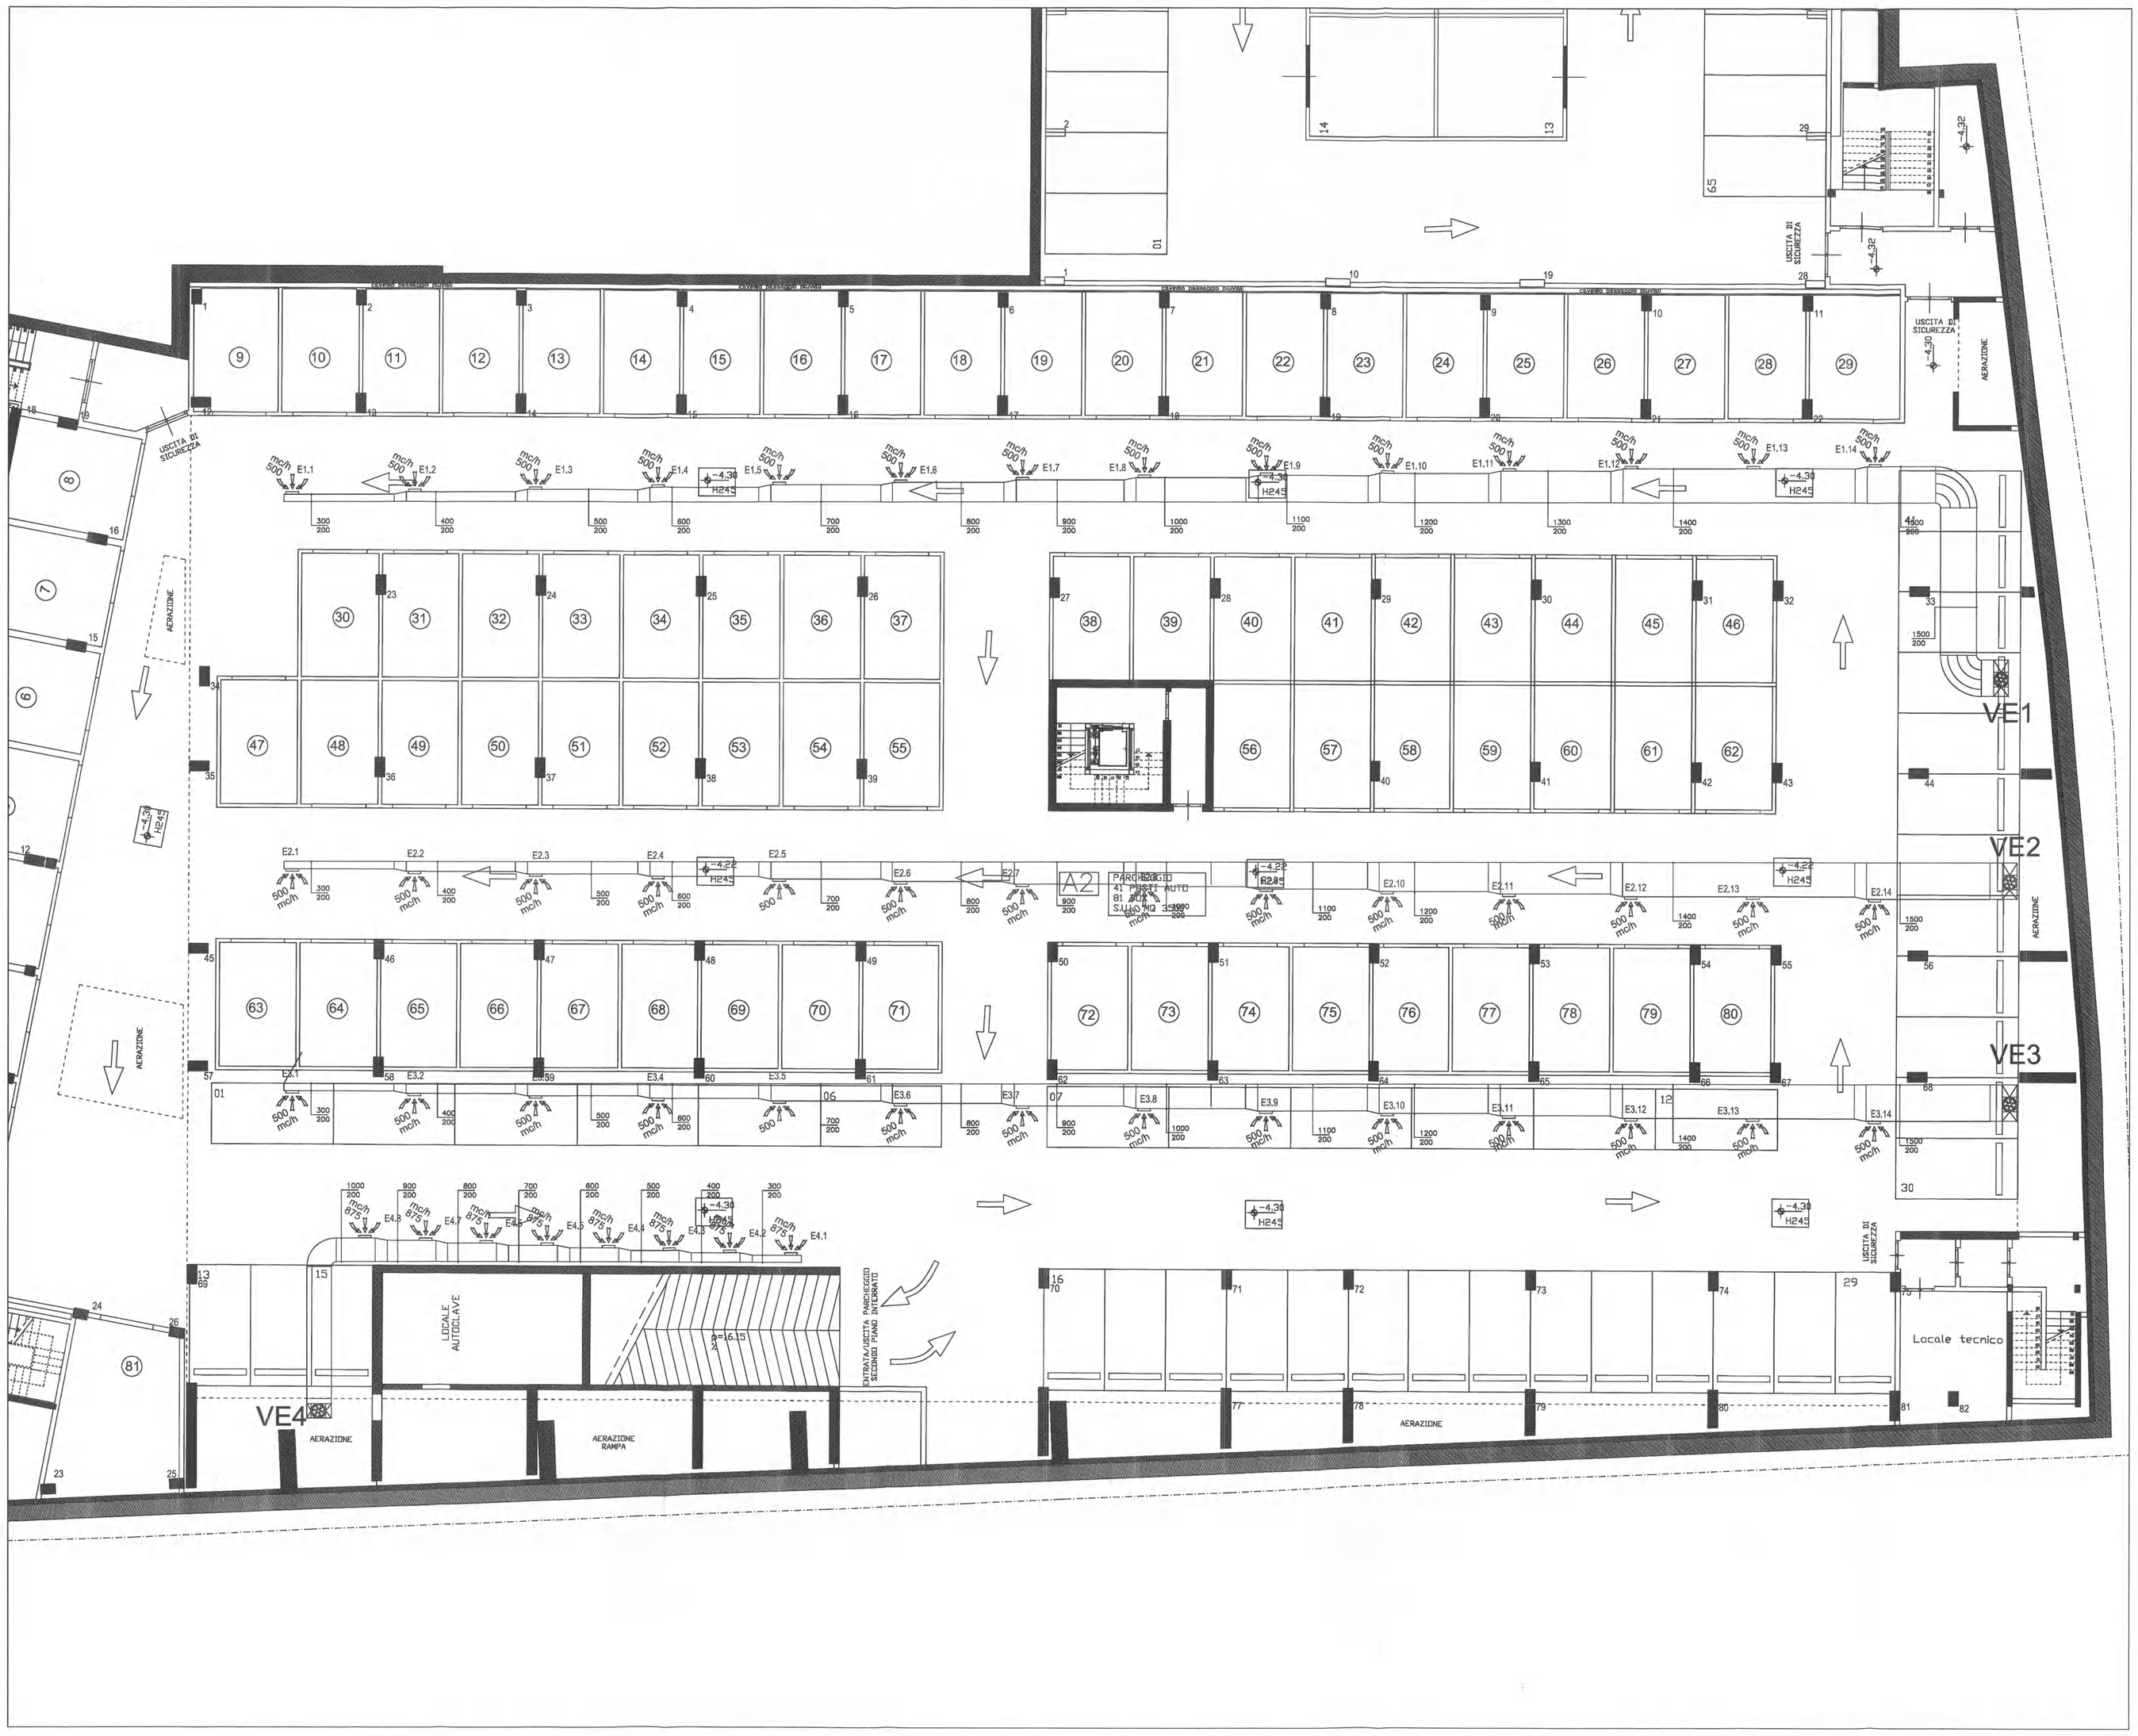


Tipico installazione ventilatore (in verticale)

| ITEM | DESCRIZIONE | PORTATA ARIA mc/h | PREVALENZA PA | DIAMETRO mm |
|---|---|---|---|---|
| VE01 | Ventilatore intubato FRANCEAIR modello AXALU/C/630/4P/2,2KW/ALU/400" | 7000 | 300 | 630 |
| VE02 | Ventilatore centrifugo FRANCEAIR modello AXALU/C/630/4P/2,2KW/ALU/400" | 7000 | 300 | 630 |
| VE03 | Ventilatore centrifugo FRANCEAIR modello AXALU/C/550/4P/1,1KW/ALU/400" | 7000 | 250 | 550 |
| VE04 | Ventilatore centrifugo FRANCEAIR modello AXALU/C/550/4P/1,1KW/ALU/400" | 7000 | 250 | 550 |
| E1.1-E1.14<br>E2.1-E2.14<br>E3.1-E3.14 | Bocchette di ripresa in alluminio completa di serranda dim. 400x150mm | 500 | | |
| E4.1-E4.8 | Bocchette di ripresa in alluminio completa di serranda dim. 600x150mm | 875 | | |

| Rev. | Descrizione | Preparato | Controllato | Approvato | Data |
|---|---|---|---|---|---|
| 1 | As-Built | Menichini | Stricchi | Bonelli | 06/07/07 |

ICET INDUSTRIE S.p.A.
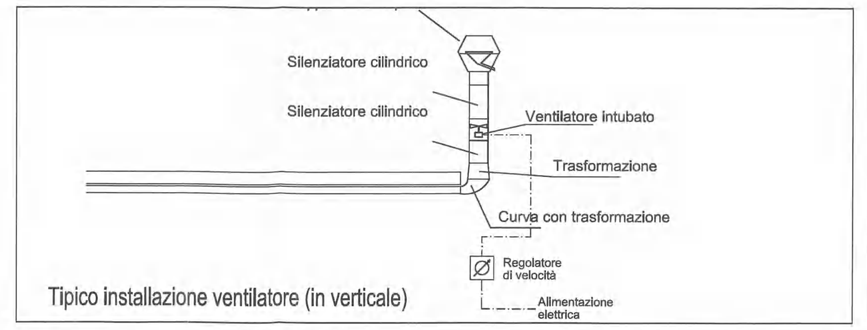
# PROGETTO IMPIANTI MECCANICI
## EDIFICIO A2
## PIANTA PIANO INTERRATO LIVELLO -2
## IMPIANTO ESTRAZIONE ARIA

| Cliente—Client | Impianto—Plant | Nome File |
|---|---|---|
| FIRENZE MOBILITA' | PROGETTO MOBILITA' - Project Financing<br>INTERVENTO N°3 - PIAZZA ALBERTI - FIRENZE | IM06 |
| Commessa—Job | Disegno—Drawing | Scala / Foglio 1 Sheet / Segue Next / a |
| F01162 | IM.49 | |

Documento di proprietà di ICET. Riproduzione vietata senza autorizzazione. This drawing is the property of ICET. Reproduction is forbidden without authorization.

| | | |
|---|---|---|
| adeguamento varianti architettoniche | rev. 1 | 15.07.2006 |
| emissione progetto esecutivo | rev. 0 | 08.08.2003 |

POLITECNICA Ingegneria ed Architettura Soc. Coop. a r.l. — Sede di Firenze Via C. Gilfoni 6/10 Ponte a Ema

a&i — Via Cosseria 20 Tel.055-4707774 50129 Firenze Fax 055-481079

Elaborato: IM06

## Piano -2




COMUNE DI FIRENZE

PROGETTO MOBILITA' - Project Financing

INTERVENTO N. 3

PIAZZA ALBERTI

PROGETTO ESECUTIVO

| PROGETTO IMPIANTI MECCANICI | Elaborato: |
|---|---|
| EDIFICIO A2 PIANTA PIANO INTERRATO LIVELLO -2<br>IMPIANTO ESTRAZIONE ARIA. | IM06 |

Progetto architettonico:
Arch. PAOLO DI NARDO
Arch. MASSIMO DE SANTIS
Arch. ALESSANDRA CIULLINI
Borgo S. Croce, 6 50122 Firenze

Coordinatore tecnico-amministrativo:
P.E. PAOLO FERRUZZI
Via Adriano Mari, 1 Firenze

Consulenza Storico Architettonica :
Dott.Arch. MIRANDA FERRARA
P.le Donatello,19 Firenze

Progetto delle strutture:
POLITECNICA Ingegneria ed Architettura Soc. Coop. a r.l. — Sede di Firenze Via C. Gilfoni 6/10 Ponte a Ema
Ing. MASSIMO NUNZI
a&i — Via Cosseria 20 Tel.055-4707774 50129 Firenze Fax 055-481079
Ing. NICCOLO' DE ROBERTIS

Progetto degli impianti:
POLITECNICA Ingegneria ed Architettura Soc. Coop. a r.l. — Sede di Firenze Via C. Gilfoni 6/10 Ponte a Ema
Ing. MARCELLO GUSSO
Ing. GIOVANNI ROMITI
Collaboratori:
Ing. Massimo Florini
Ing. Claudio Bellucci
Geom. Michele Lazzerini

Geologia e Geotecnica:
GEOECO PROGETTI
Dott. EROS AIELLO
Via A. del Castagno, 8 Firenze

CONSEGNA: MAGGIO 2003 - REV.00 SCALA: 1:100