AUTORIMESSA PIAZZA BECCARIA

Piazza Beccaria – FIRENZE

REV.	DATA	DESCRIZIONE	DISEGNATO
1	14/03/05	AS-BUILT	A.Leone

COMMITTENTE:
COMUNE DI FIRENZE
Project Financing "Firenze Mobilità S.p.A."
Intervento n°2

PROGETTISTA

LAVORO:
PROGETTO ESECUTIVO
IMPIANTI ELETTRICI E IMPIANTI SPECIALI

OGGETTO TAVOLA:
PIANTA PIANO TERRA
DISTRIBUZIONE IMPIANTO ELETTRICO

SCALA:	1:200	TAVOLA N°	E.01
NOME FILE:	015A–04		
DISEGNATORE:	–		
DATA:	17/05/2004		

Dott. Ing. Franco RICCI

Via Arturo Toscanini n° 22 – 50127 FIRENZE – Tel. 055/33.04.84–5 * Fax 055/33.04.86
E-mail: info@riccifranco.com

STUDIO GRIFONI s.r.l.

Questo disegno non puo' essere riprodotto, copiato o comunicato a terzi senza il nostro consenso.
(vigenti Leggi sui Diritti d' Autore)

DITTA INSTALLATRICE:
ICET INDUSTRIE S.p.A.

NOTE: Non valido per vie cavi illuminazione esterna
Per continuità vedere la tavola n° 015K–04

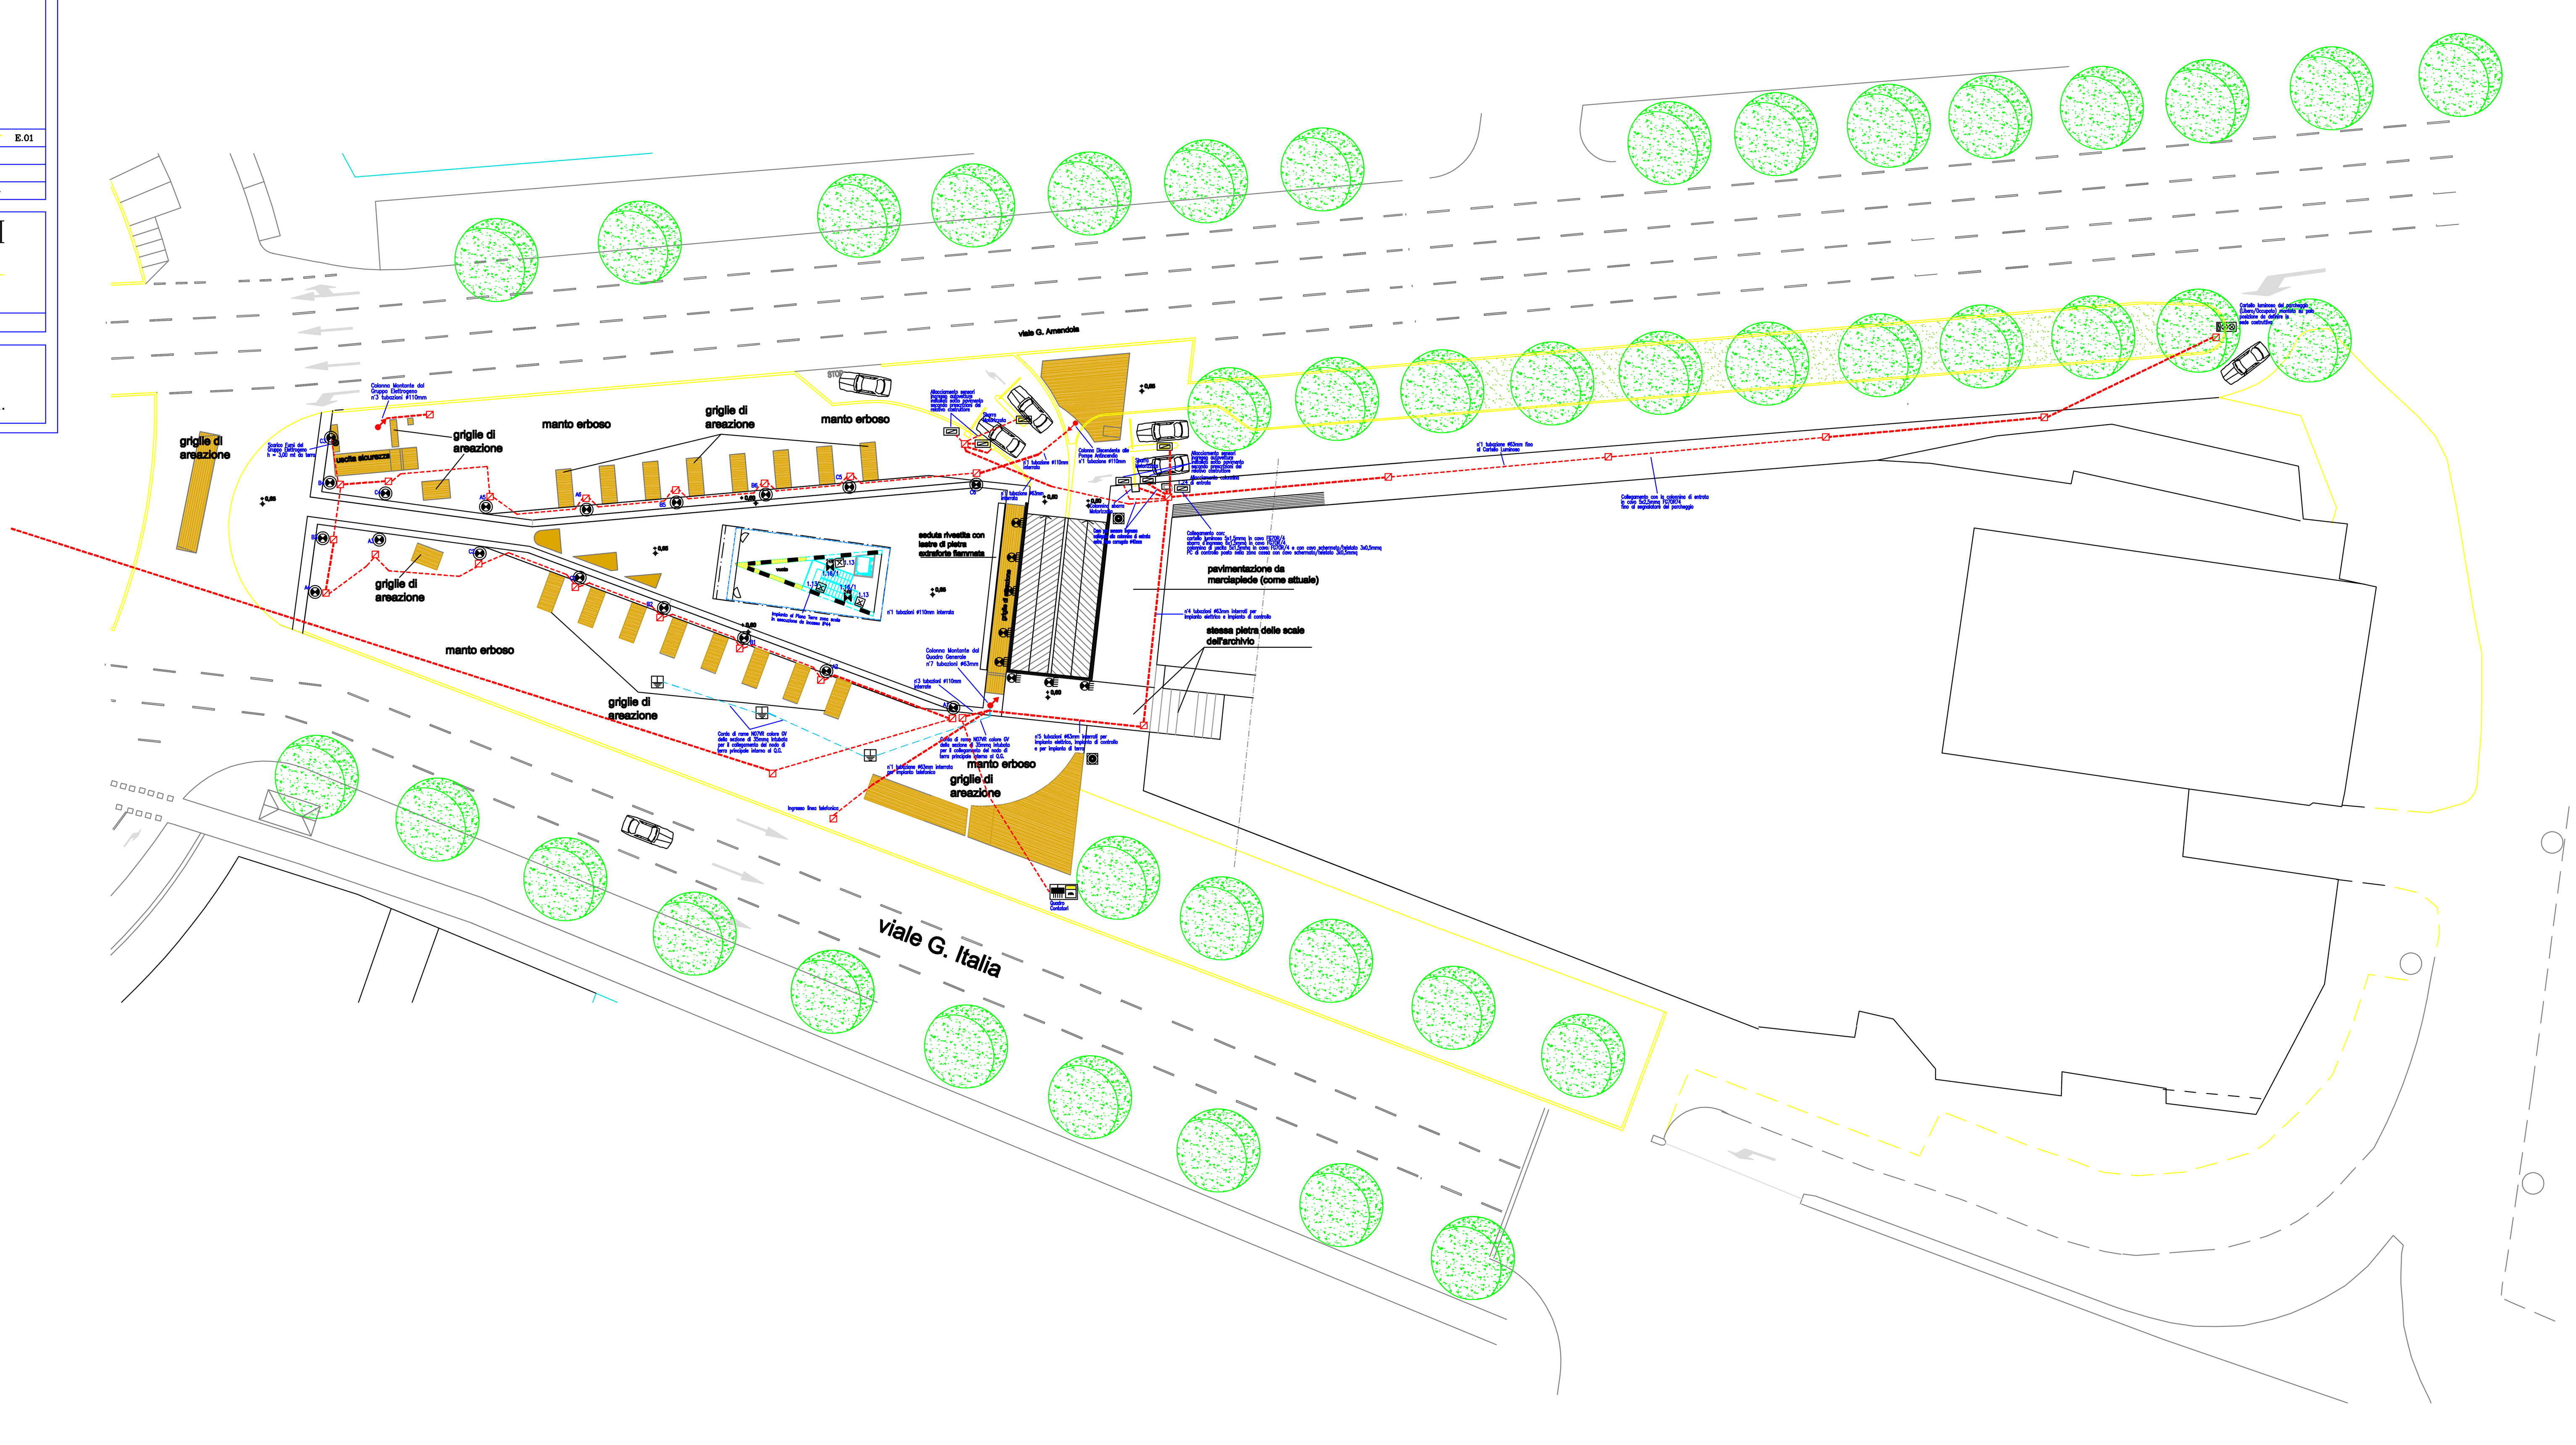

LEGENDA SIMBOLI

Simbolo	Descrizione
	Colonna montante
	Pozzetto di derivazione 60x60x60
	Percorso tubazione corrugate a doppia camera
	Punto luce a parete
	Proiettore da incasso con vetro IP55, con lampada SAP 70W da installare nelle pareti dell'ingresso della rampa
	Corpo illuminante da incasso su parete in cemento con lampada TC-D 10W G24d-1
	Elemento luminoso IP55, costituito da palo diametro 110mm, con emissione bifacciale, completo di schermo in vetro opale e lampada TC-L 36W, altezza metri 1,10, accessori per il fissaggio a pavimento
	Plafoniera per illuminazione d'emergenza
	Plafoniera autoalimentata di emergenza per uscita di sicurezza
	Allacciamento motore
	Allacciamento generico utenza
	Allacciamento segnalazione stato parcheggio
	Dispersore di terra entro pozzetto ispezionabile 60x60x60
	Palo illuminazione 9 mt fuori terra con 2 proiettori 250W J-M
	Plafoniera da esterno IP65 montata su vela, 1x55W L=600/900mm
	Proiettore da esterno 35W JM