AUTORIMESSA PIAZZA BECCARIA

REV.	DATA	DESCRIZIONE	DISEGNATO
1	31/10/2011	Dislocazione dei punti access point per sistema di Wi-Fi	
1	08/2005	Specifica allacciamenti e percorsi tubazioni	

COMMITTENTE

FIRENZE PARCHEGGI S.P.A
Via G. La Pira 21 50100 Firenze

PLANIMETRIA
DISLOCAZIONE PUNTI ACCESS POINT
SISTEMA DI TRASMISSIONE WI-FI PIAZZA

AS-BUILT

SCALA: 1:200	TAVOLA N° S.0W
NOME FILE:	wi-fi
DISEGNATORE:	–
DATA:	31/10/2011

INSTALLATORE

SCAF
Via Vittorio Corcos, 15 – 50142 Firenze

Questo disegno non puo' essere riprodotto, copiato o comunicato a terzi senza il nostro consenso.
(vigenti Leggi sui Diritti d' Autore)

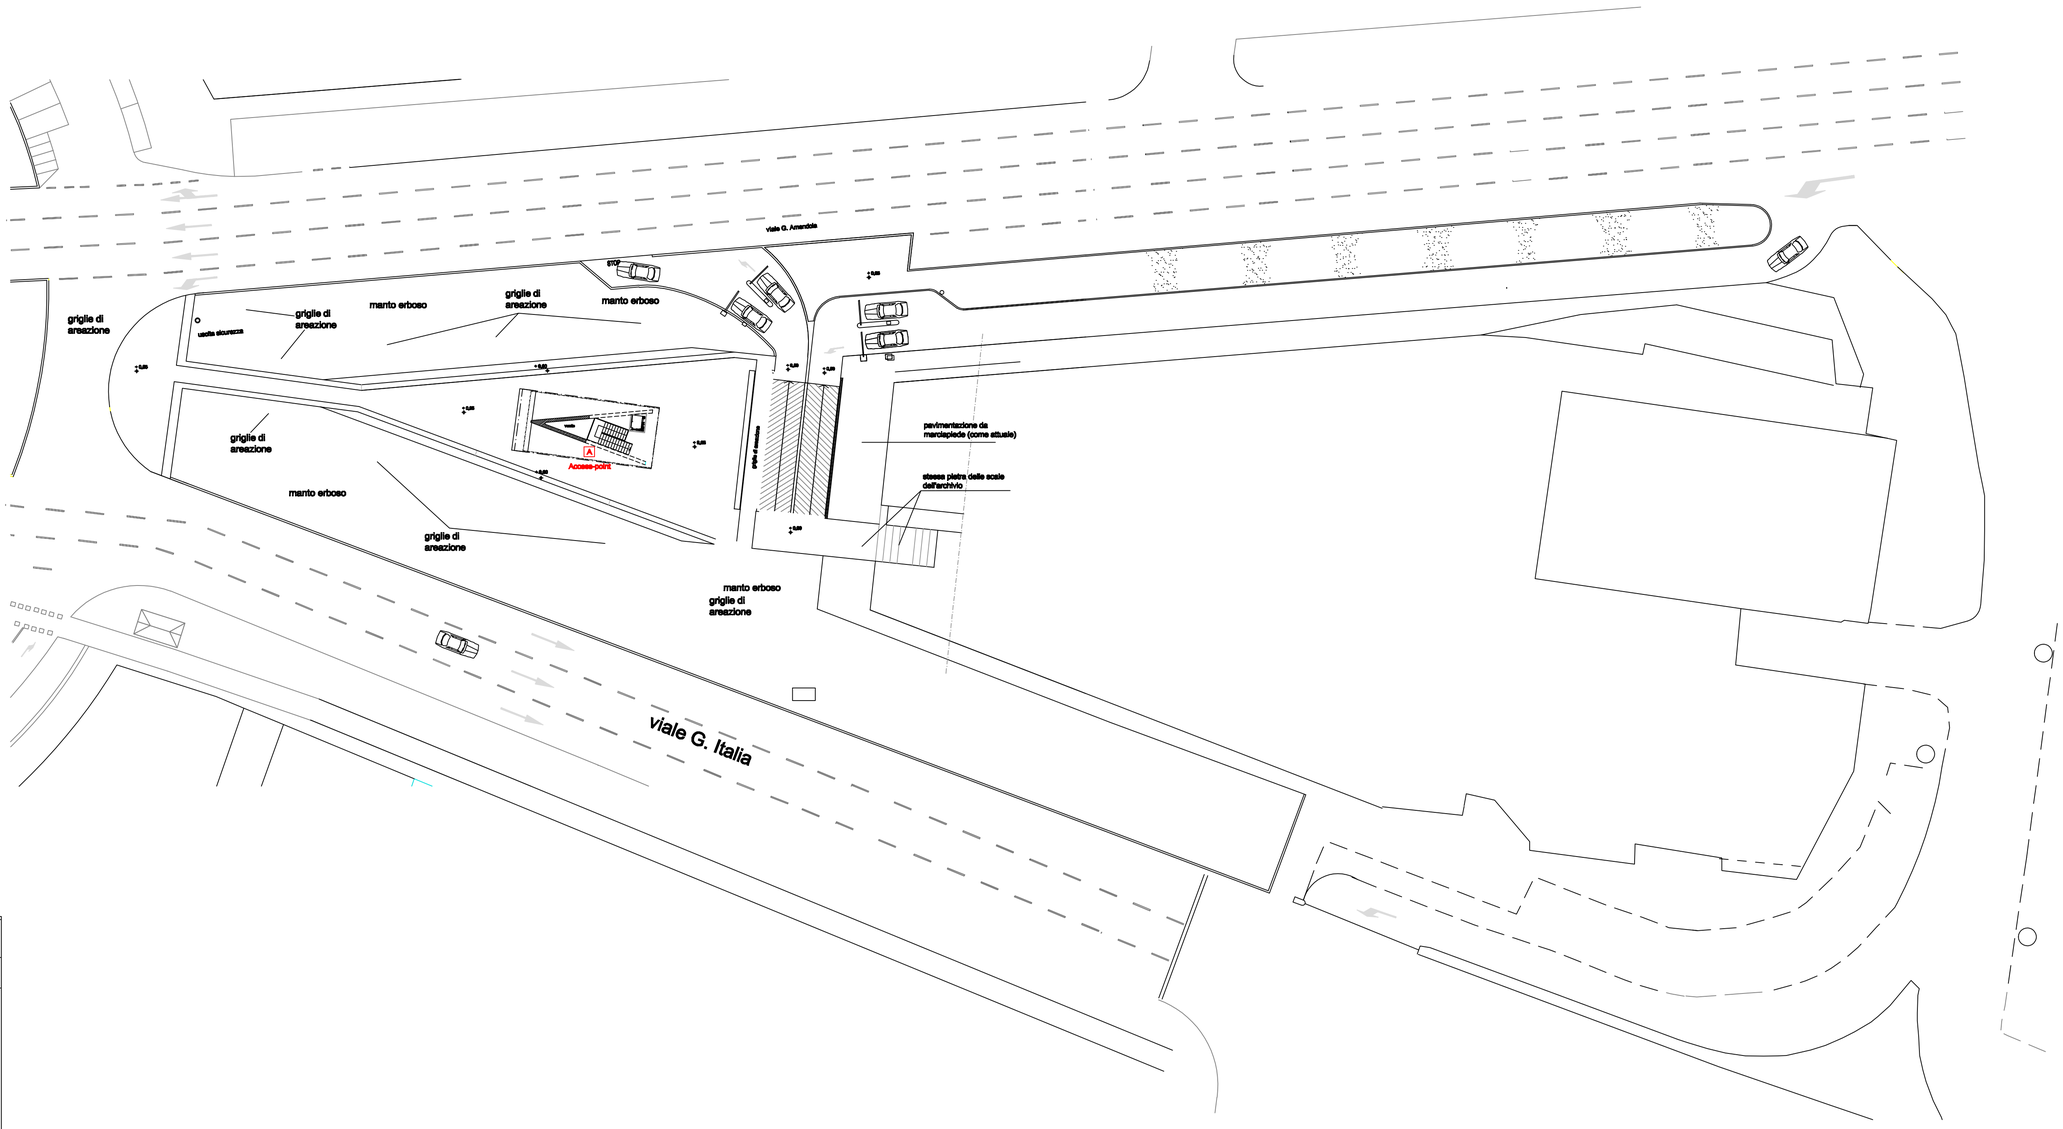

LEGENDA SIMBOLI

A	Dispositivo Access Point per sistema di trasmissione Wi-Fi