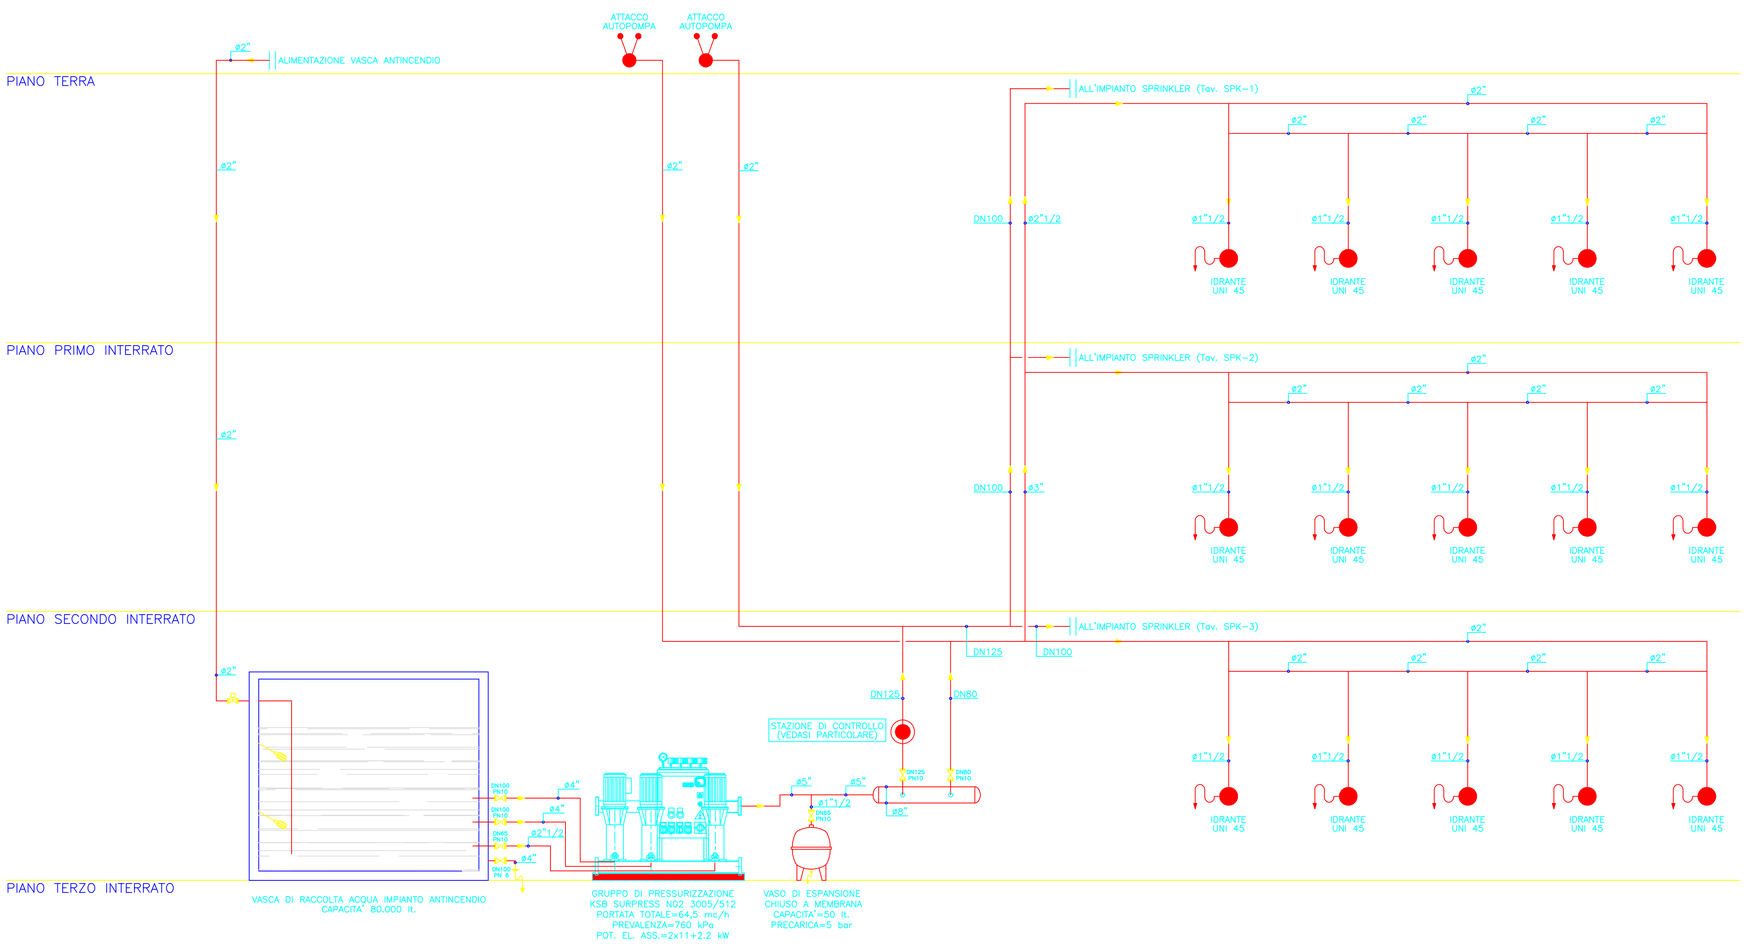

STAZIONE DI CONTROLLO

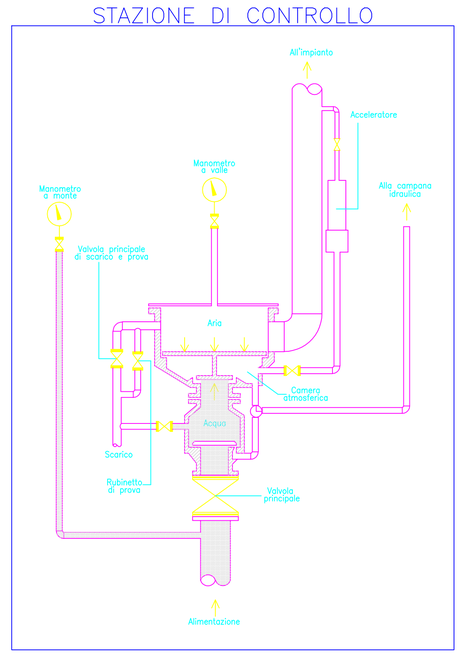

AUTORIMESSA PIAZZA BECCARIA

Piazza Beccaria - FIRENZE

REV.	DATA	DESCRIZIONE	DISEGNATO
2	15/12/05	REVISIONE AS-BUILT	A.Leone
1	14/03/05	AS-BUILT	A.Leone

COMMITTENTE:
COMUNE DI FIRENZE
Project Financing "Firenze Mobilità S.p.A."
Intervento n°2

PROGETTISTA

ORDINE DEGLI INGEGNERI DELLA PROV. DI FIRENZE
DOTT. ING. FRANCO RICCI N. 3011

LAVORO:
IMPIANTI ANTINCENDIO
"SPRINKLER" E IDRANTI

OGGETTO TAVOLA:
SCHEMA ALTIMETRICO

SCALA: 1:100 | TAVOLA N° 7
NOME FILE: Beccaria_C.ANT
DISEGNATORE:
DATA: 19 Febbraio 2004

Dott. Ing. Franco RICCI
Via Arturo Toscanini n° 22 - 50127 FIRENZE - Tel. 055/33.04.84-5 * Fax 055/33.04.86
E-mail: info@riccifranco.com

Questo disegno non puo' essere riprodotto, copiato o comunicato a terzi senza il nostro consenso.
(vigenti Leggi sui Diritti d' Autore)

DITTA INSTALLATRICE:
ICET INDUSTRIE S.p.A.