COMMITTENTE:

FIRENZE PARCHEGGI S.p.A
Servizio Tecnico
Via Giorgio La Pira, 21- Firenze 50121
Tel. 055 27.20.11 - Fax 055 27.20.134 e-mail: info@firenzeparcheggi.it

COMUNE:	FIRENZE
UBICAZIONE:	PARCHEGGIO PUBBLICO PIAZZA STAZIONE
TITOLO DELL'OPERA:	IMPIANTI SPECIALI GALLERIA COMMERCIALE
PROPRIETA':	
RIF. URBAN. E CATASTALI:	
PRATICA EDILIZIA:	TIPO N. DEL
PROGETTAZIONE:	IMPIANTI SPECIALI

ELABORATO REDATTO DA:

TECNOENGINEERING S.R.L.
SERVIZI E PRESTAZIONI TECNICHE - P.I. 04499500488
Via A. da Settimello, 22 - 50135 FIRENZE Tel. 055-606289 055-600495 Fax 055-619535
E-mail: studio@tecnoengineering.com - http://www.tecnoengineering.com

Azienda certificata UNI EN ISO 9001:2000
CERTIFICATO CISQ N° 9175 TE 98

DITTA ESECUTRICE:

PADULA EDUARDO impianti tecnologici
Via Bruno Fattori 37 59100 Prato

PROGETTO PRELIMINARE	PROGETTO DEFINITIVO	PROGETTO ESECUTIVO	AS BUILT
			●

RADICE TAVOLE	A	B	C	D	E	F	G	H	I	L
NUMERO TAVOLE	-	-								-

COMMESSA N° -

TAVOLA RELATIVA A:
Pianta piano seminterrato con dislocazione delle apparecchiature relative agli impianti speciali

N° DISEGNO
S1

AGGIORNAMENTI	DATA:	SCALA: 1:200	FILE: GALLERIA-S.dwg
01	24/05/2005		
02			
03			
04			
05			
06			
07			
08			
09			

IL COMMITTENTE | IL PROGETTISTA | IL COLLAUDATORE

I disegni sono di nostra proprietà, la riproduzione anche parziale è vietata senza autorizzazione scritta; i trasgressori saranno perseguiti a termini di legge.

DOC 28 Rev. 00 del 22/06/1998

LEGENDA
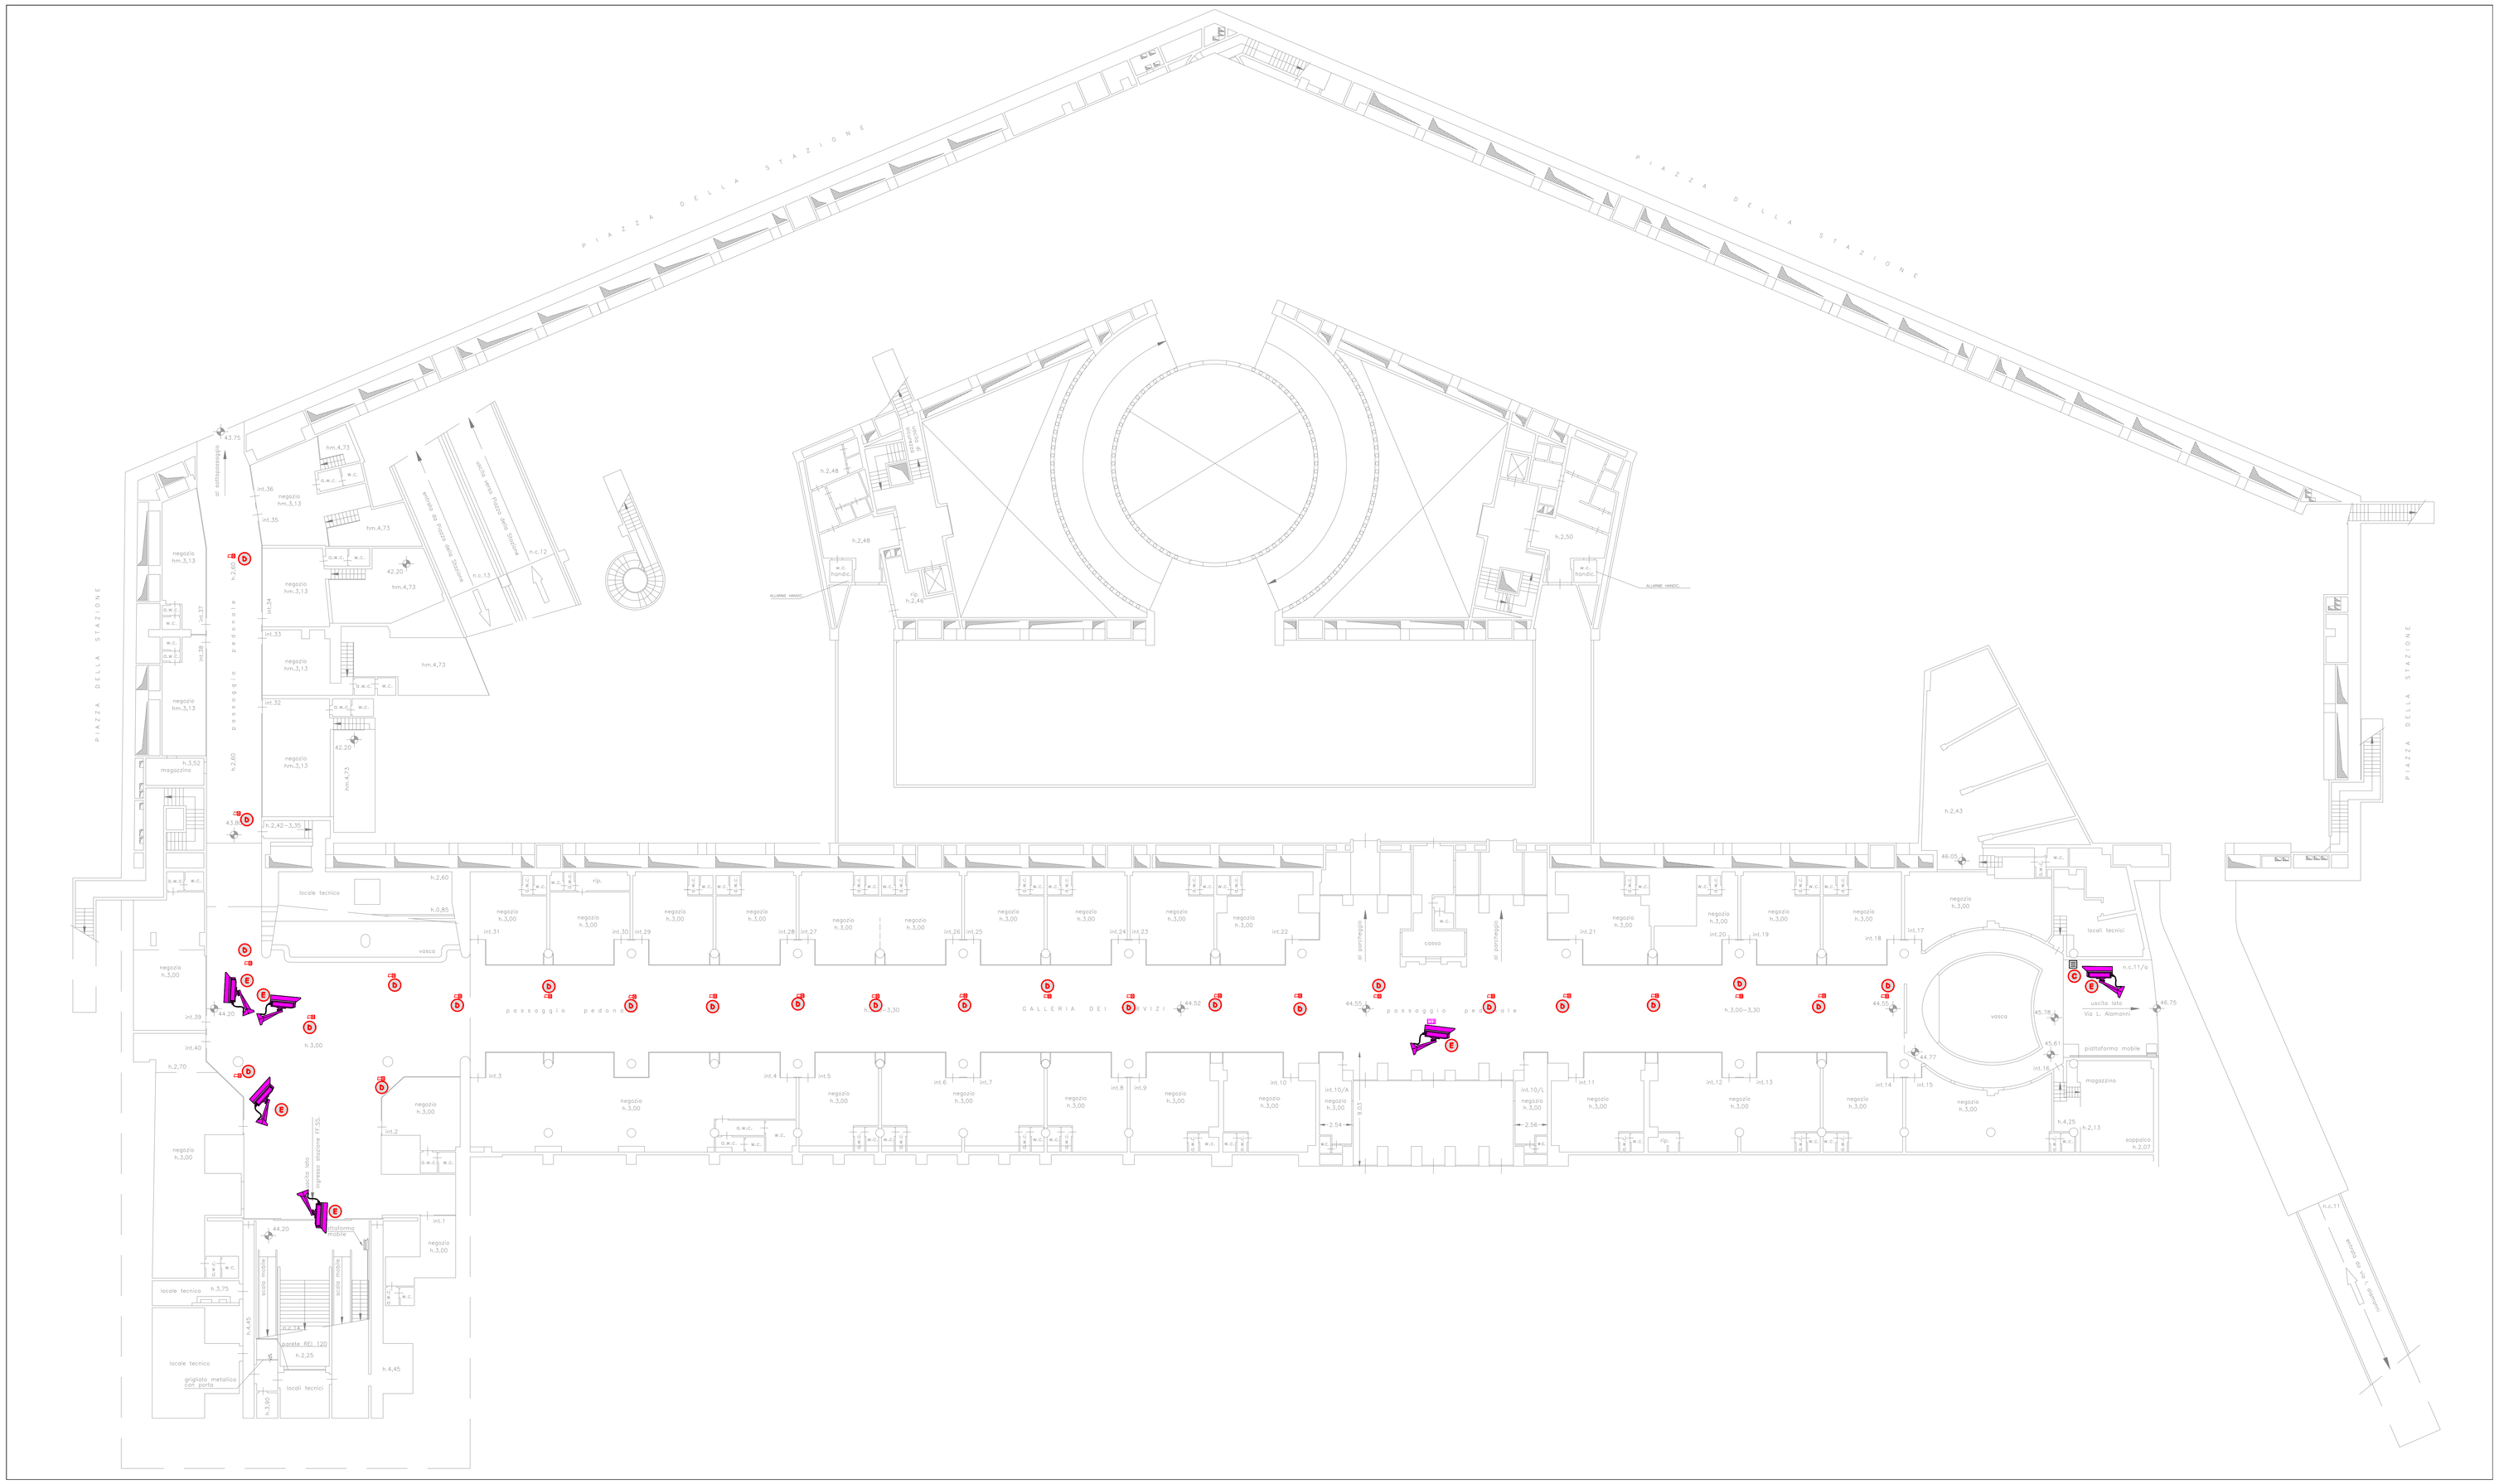
E	H	G	D	C
TELECAMERA A PARETE	TERMINALE SCHEDATA SIS	CASSA AUTOMATICA	DIFFUSIONE SONORA	CITOFONO