FIRENZE PARCHEGGI S.p.A.
Via G. La Pira, 21
50121 - FIRENZE

PARCHEGGIO PUBBLICO INTERRATO P.ZZA STAZIONE - FIRENZE	DATA: MAGGIO 2004
PIANTA PIANO SEMINTERRATO (Galleria Commerciale)	SCALA: 1:200
# AS BUILT	TAVOLA: 4/A$_2$

IMPIANTI CLIMATIZZAZIONE

LEGENDA

A griglia di transito aria viziata dai servizi – dim. 400x100mm;
B valvola di estrazione aria viziata dai servizi – ø 125mm
C bocchetta di ripresa aria dal negozio dim. 400x200 completa di serrandadi regolazione;
D bocchetta di ripresa aria dal negozio dim. 500x200 completa di serranda di regolazione;
E serranda tagliafuoco dim. 600x300;
F serranda tagliafuoco dim. 700x400;
G serranda tagliafuoco dim. 950x400;
H serranda di sovrappressione;
I bocchetta lineare per la presa dell'aria estrena CDZ 01 dim. L=14000x250mm completa di rete antivolatile;
L griglia di presa aria esterna CDZ 02 – dim. 2000x1200mm completa di rete antivolatile;
M griglia di presa aria gruppi frigo – dim. 2000x1500mm;
O cassonetta di estrazione aria dai servizi lato "SITA" VE1 portata 7700 mc/h – prev. res. 30 mmH20;
P cassonetta di estrazione aria dai servizi lato "STAZIONE" VE2 portata 5300 mc/h – prev. res. 30 mmH20;
Q centrale di trattamento aria primaria galleria commerciale CDZ 01 portata 12.100 mc/h – prev. res. 50 mmH20;
R centrale di trattamento aria primaria galleria commerciale CDZ 01 portata 9.000 mc/h – prev. res.40 mmH20;
S refrigeratore d'acqua raffreddato ad aria con ventilatori centrifughi potenzialità 175.000 Frig/h;
V maschi di inversione estate/inverno;
T serbatoio inerziale acqua refrigerata – capacità 3000LT;
U elettropompe circolazione acqua calda/refrigerata galleria comm.le portata 70.000 lt/h – prev. Res. 20 H20;
W scambiatore di calore a piastre acqua/acqua Potenzialità 350.000 Kcal/h;
Z griglie di espulsione aria gruppi frigo – dim. 2000x1300mm;
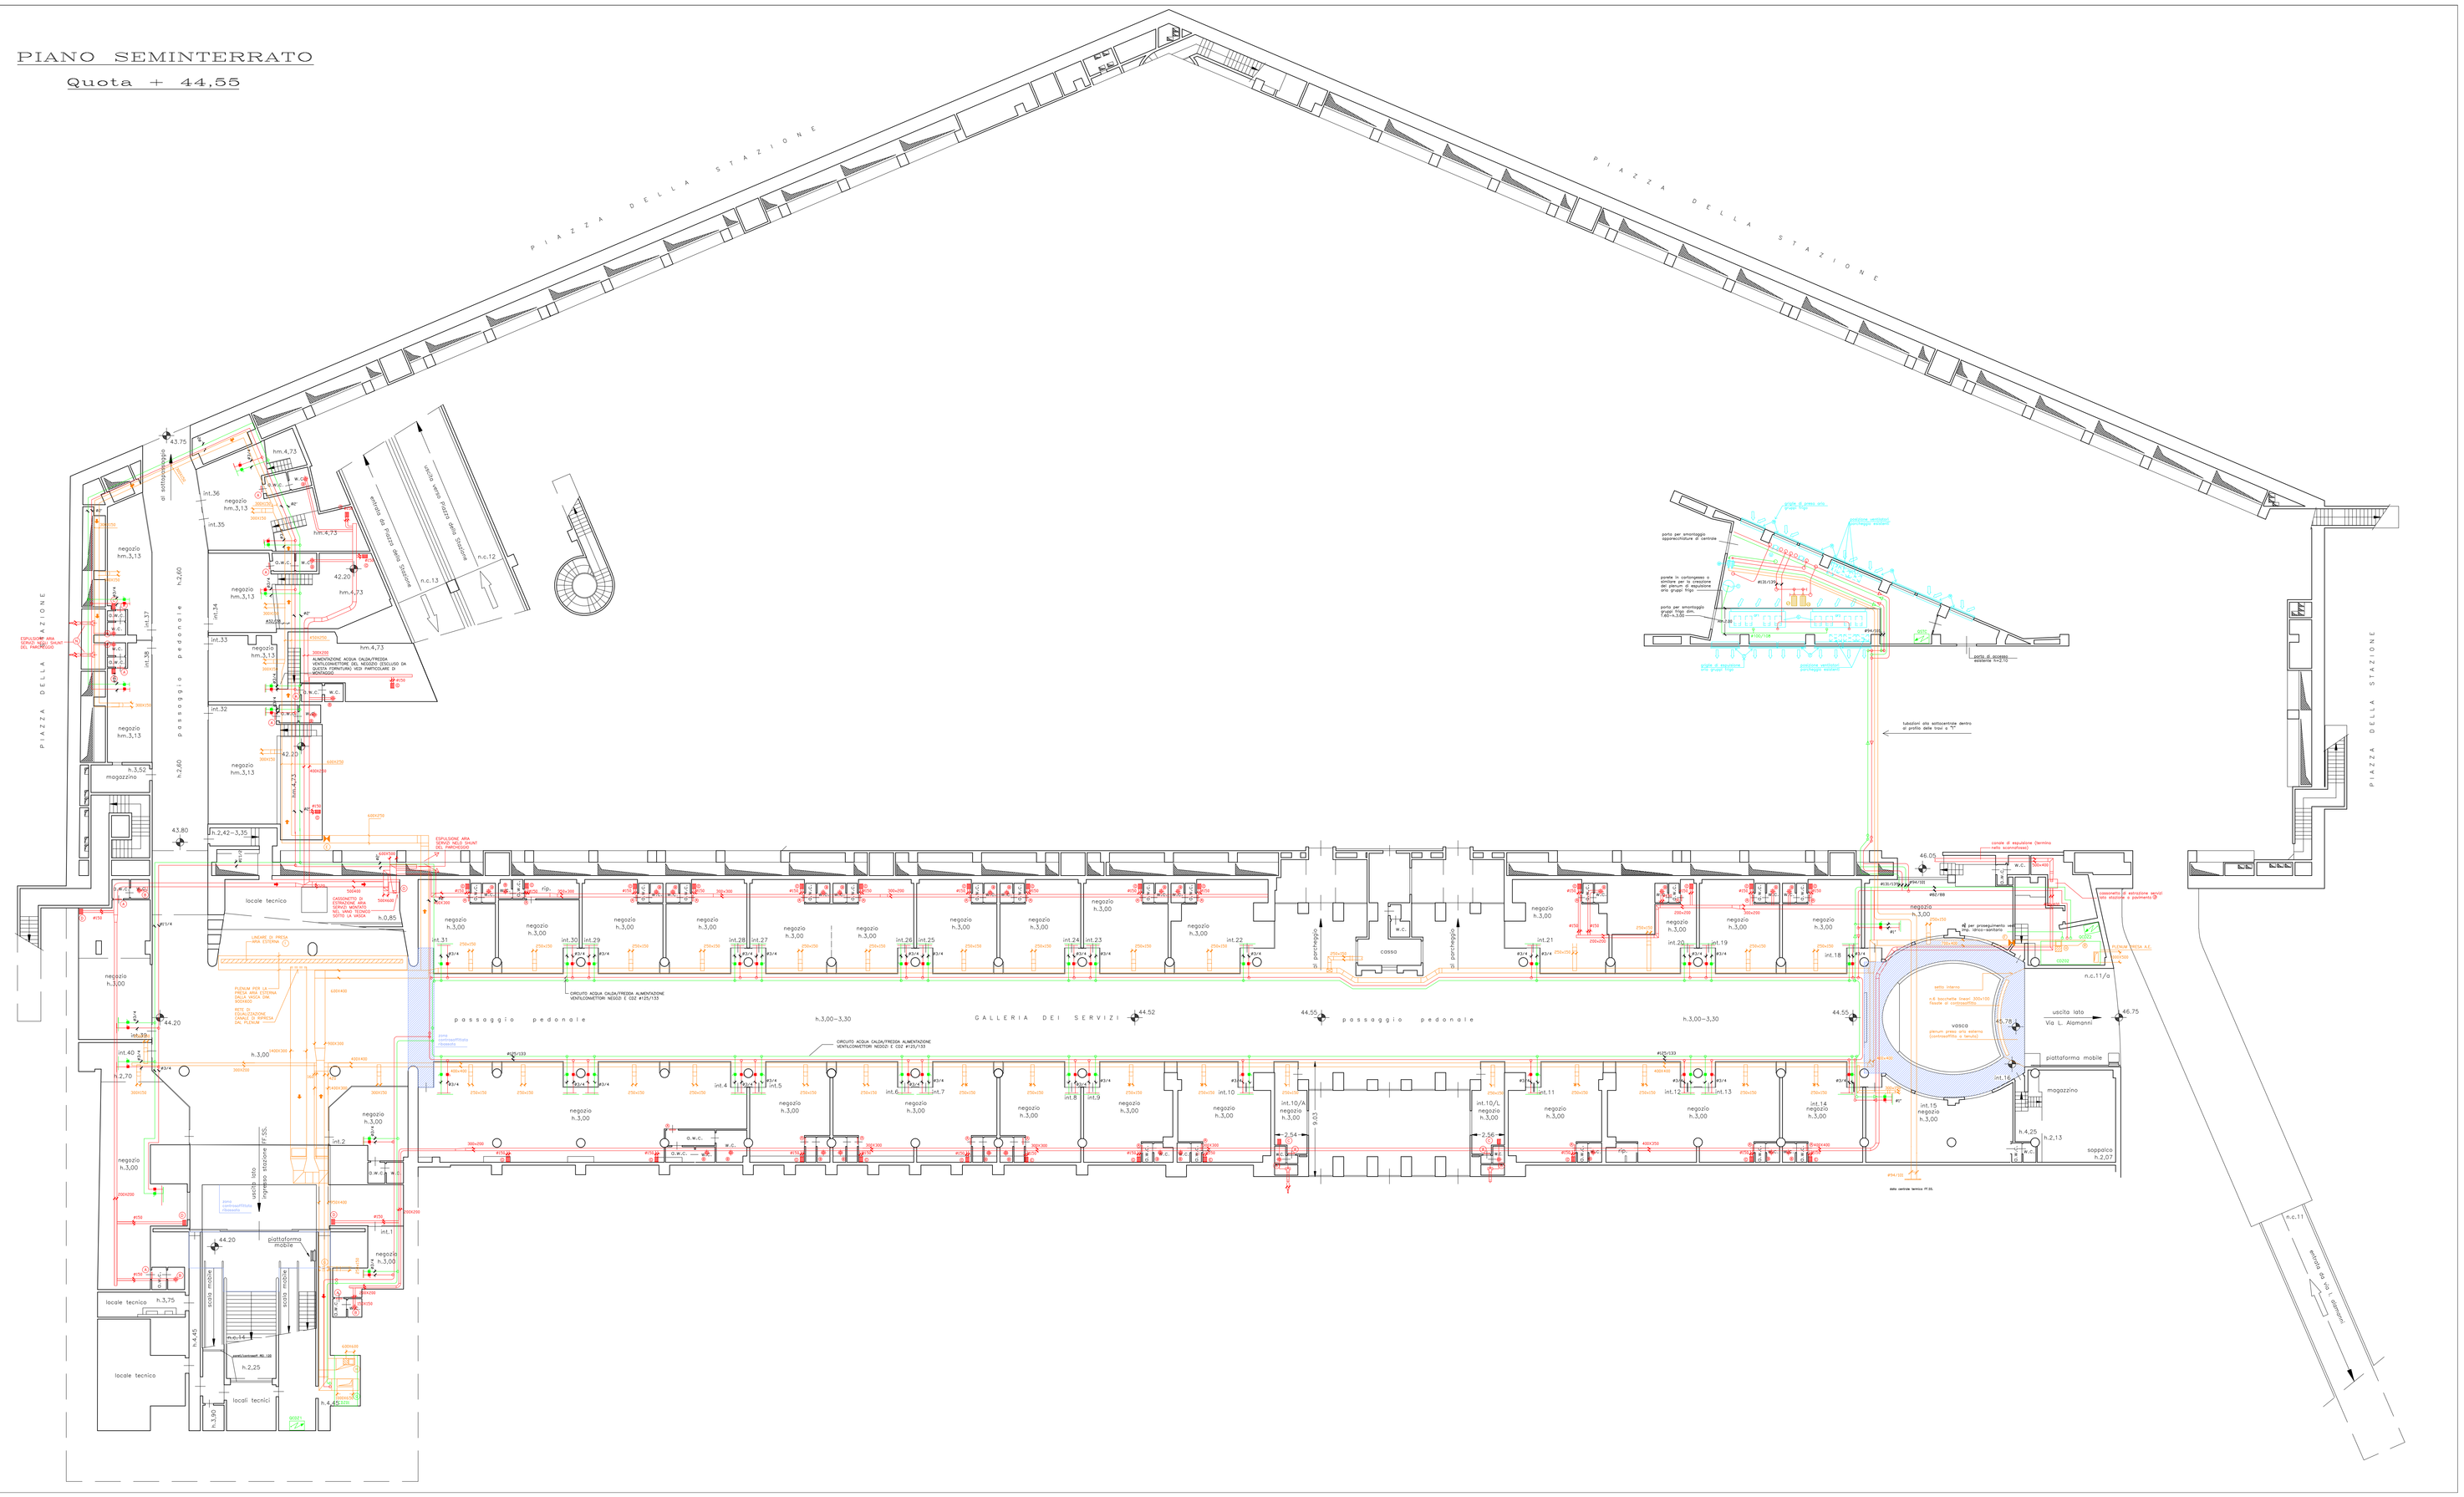
PIANO SEMINTERRATO
Quota + 44,55