COMMITTENTE:

FIRENZE PARCHEGGI S.p.A
Servizio Tecnico
Via Giorgio La Pira, 21- Firenze 50121
Tel. 055 27.20.11 - Fax 055 27.20.134 e-mail: info@firenzeparcheggi.it

COMUNE:	FIRENZE
UBICAZIONE:	PARCHEGGIO PUBBLICO PIAZZA STAZIONE
TITOLO DELL'OPERA:	IMPIANTI SPECIALI GALLERIA COMMERCIALE
PROPRIETA':	
RIF. URBAN. E CATASTALI:	
PRATICA EDILIZIA:	TIPO N. DEL
PROGETTAZIONE:	IMPIANTI SPECIALI

ELABORATO REDATTO DA:

Braccini Mario S.n.c
Via S. Bartolo a Cintoia 4b, Firenze

DITTA ESECUTRICE:

Braccini Mario S.n.c
Via S. Bartolo a Cintoia 4b Firenze

PROGETTO PRELIMINARE	PROGETTO DEFINITIVO	PROGETTO ESECUTIVO	AS BUILT
			●

RADICE TAVOLE	A	B	C	D	E	F	G	H	I	L
NUMERO TAVOLE	-	-								-

COMMESSA N° --

TAVOLA RELATIVA A:
Pianta piano seminterrato con dislocazione delle apparecchiature relative agli impianti speciali

N° DISEGNO
S1

AGGIORNAMENTI	DATA:	SCALA: 1:200	FILE: GALLERIA-S.dwg
01 24/05/2005			
02 06/12/2011	IL COMMITTENTE	L'Installatore	IL COLLAUDATORE
03			
04			
05			
06			
07			
08			
09			

I disegni sono di nostra proprietà, la riproduzione anche parziale è vietata senza autorizzazione scritta; i trasgressori saranno perseguiti a termini di legge. DOC 25 Rev. 00 del 22/06/1998

LEGENDA
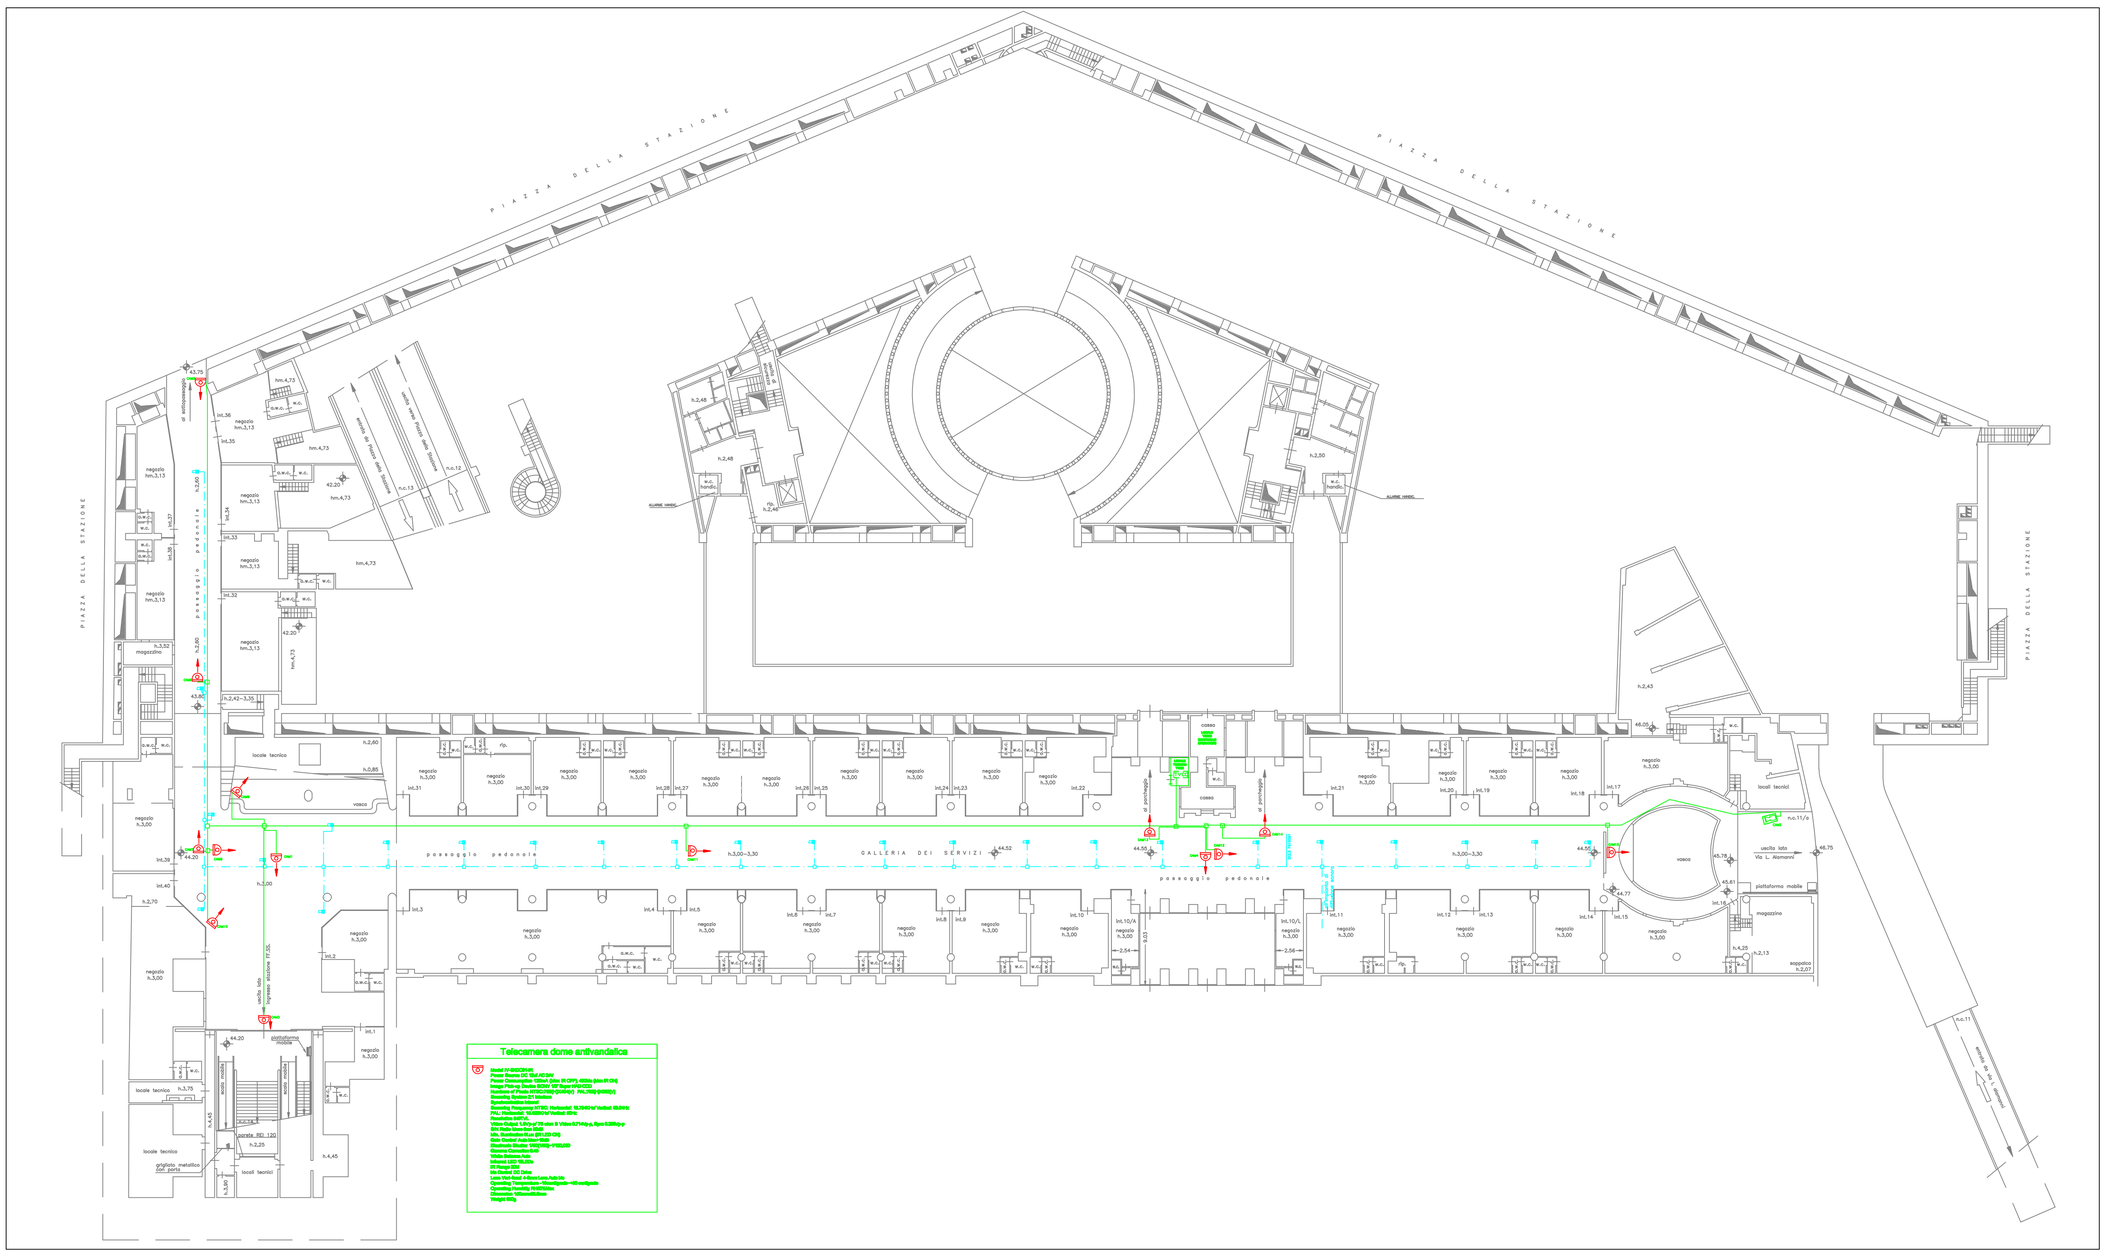
- RIVELATORE MISCELE ESPLOSIVE
- RIVELATORE MONOSSIDO DI CARBONIO
- RIVELATORE OTTICO DI FUMO
- DIFFUSORE ACUSTICO
- DIFFUSORE ACUSTICO STAGNO
- CITOFONO
- PRESA TELEFONICA
- MONITOR TVCC
- TELECAMERA TVCC CON CUSTODIA
- TELECAMERA TVCC DOME ANTIVANDALICA
- CENTRALE TVCC
- CENTRALE RIVELAZIONE GAS
- CENTRALE ESTINZIONE AUTOMATICA
- CENTRALE DIFFUSIONE SONORA
- IMPIANTO SEMAFORICO
- SCATOLA DI DERIVAZIONE PVC AUTOESTINGUENTE dim. 125x82x68 (GEWISS)
- SCATOLA DI DERIVAZIONE PVC AUTOESTINGUENTE dim. 125x82x68 (GEWISS)
- SCATOLA DI DERIVAZIONE PVC AUTOESTINGUENTE dim. 125x82x68 (GEWISS)
- IMPIANTO SEMAFORICO
- IMPIANTO RIVELAZIONE MISCELE ESPLOSIVE
- IMPIANTO TVCC
- IMPIANTO DIFFUSIONE SONORA
- IMPIANTO CITOFONICO
- IMPIANTO GESTIONE DEFFAGLIO VEICOLI (SPIRE)
- IMPIANTO GESTIONE E INSTRADAMENTO A/ PIANI
- COAX CAVO SPECIALE COASSIALE PER TVCC (RG59+3X2mmq+3x0.22mmq)
- (A) CANALETTA IN P.V.C. 100X60 mm
- (B) TUBO IN P.V.C. 44/50
- (C) TUBO IN P.V.C. 35/40
- (D) TUBO IN P.V.C. 28/32
- (E) TUBO IN P.V.C. 21/25
- (F) TUBO IN P.V.C. 17/20
- (G) TUBO IN P.V.C. 13/16