STUDIO TECNICO ASSOCIATO PICONE
Ing. Calogero Picone – P.I. Massimiliano Picone
Via Cardinal Latino n°11 – FIRENZE – tel./fax. 055 658068&mobi. studiotecnicopicone@libero.it

TAV.N. 1

COMUNE:	FIRENZE	DATA	20/11/2003
UBICAZIONE:	VIA G. LA PIRA N°17	SCALA	1:50
PROPRIETA':	FIRENZE PARCHEGGI S.P.A.	PIANO	PRIMO
OGGETTO:	IMPIANTO DI RISCALDAMENTO	SERIE	ESECUTIVI

SPECIFICA: DISTRIBUZIONE DELLE TUBAZIONI – RADIATORI ESISTENTI
PIANTA PIANO PRIMO

RADIATORI IN GHISA ESISTENTI
VALVOLE TERMOSTATIZZABILI AI RADIATORI

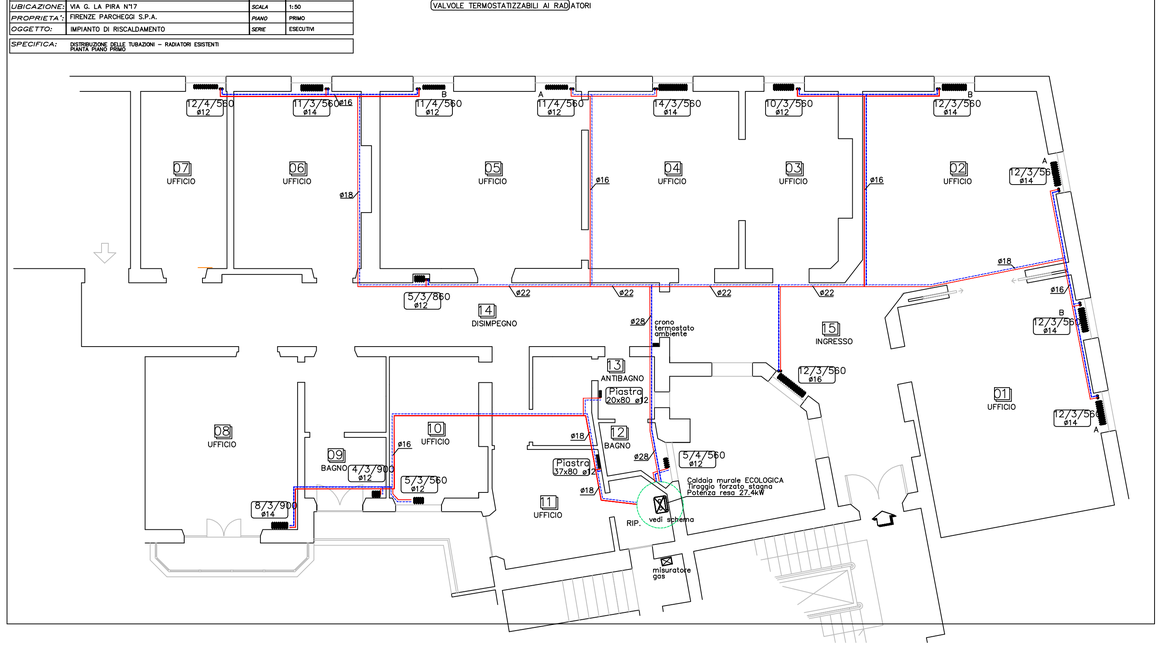

STUDIO TECNICO ASSOCIATO PICONE
Ing. Calogero Picone – P.I. Massimiliano Picone
Via Cardinal Latino n°11 – FIRENZE – tel./fax. 055 658068&mobi. studiotecnicopicone@libero.it

TAV.N. 2

COMUNE:	FIRENZE	DATA	20/11/2003
UBICAZIONE:	VIA G. LA PIRA N°17	SCALA	–
PROPRIETA':	FIRENZE PARCHEGGI S.P.A.	PIANO	PRIMO
OGGETTO:	IMPIANTO DI RISCALDAMENTO	SERIE	ESECUTIVI

SPECIFICA: SCHEMA DELL'IMPIANTO

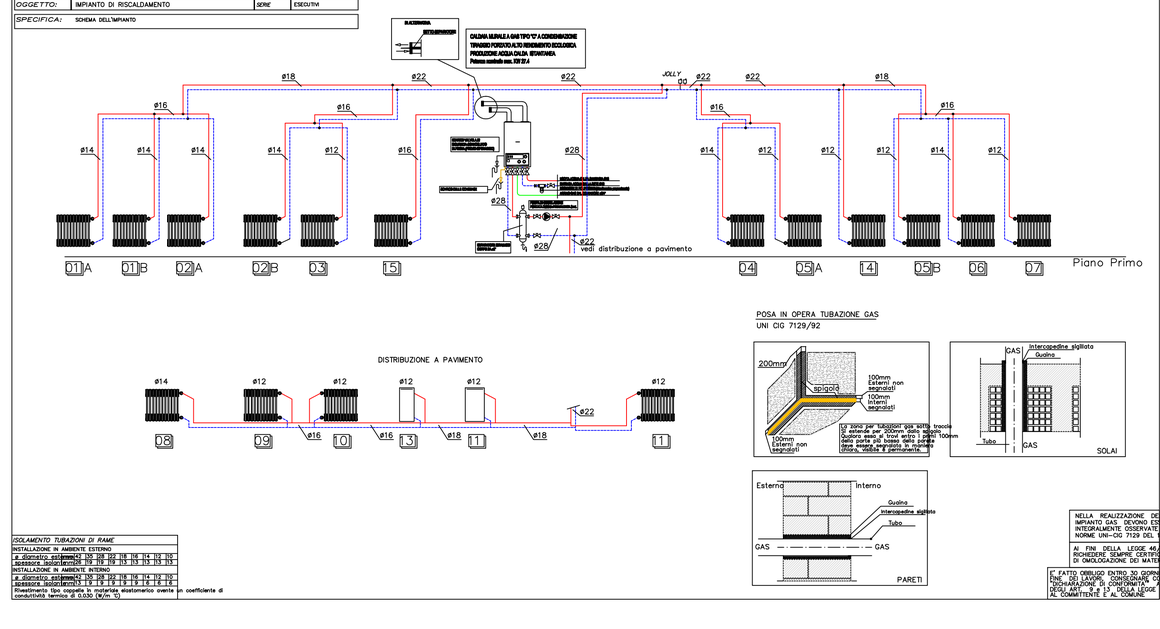

DISTRIBUZIONE A PAVIMENTO

POSA IN OPERA TUBAZIONE GAS
UNI CIG 7129/92

ISOLAMENTO TUBAZIONI DI RAME

INSTALLAZIONE IN AMBIENTE ESTERNO										
ø diametro esterno(mm)	42	35	28	22	18	16	14	12	10	
INSTALLAZIONE IN AMBIENTE INTERNO										
ø diametro esterno(mm)	42	35	28	22	18	16	14	12	10	

Rivestimento tipo coppelle in materiale elastomerico avente un coefficiente di conduttività termica di 0.030 (W/m °C)

NELLA REALIZZAZIONE DELLO IMPIANTO GAS DEVONO ESSERE INTEGRALMENTE OSSERVATE LE NORME UNI-CIG 7129 DEL 1/92

AI FINI DELLA LEGGE 46/90 RICHIEDERE SEMPRE CERTIFICAZ. DI OMOLOGAZIONE DEI MATERIALI

E' FATTO OBBLIGO ENTRO 30 GIORNI DALLA FINE DI LAVORI DI CONSEGNARE COPIA DI DICHIARAZIONE DI CONFORMITA' AI SENSI DEGLI ART. 9 e 13 DELLA LEGGE 46/90 AL COMMITTENTE E AL COMUNE