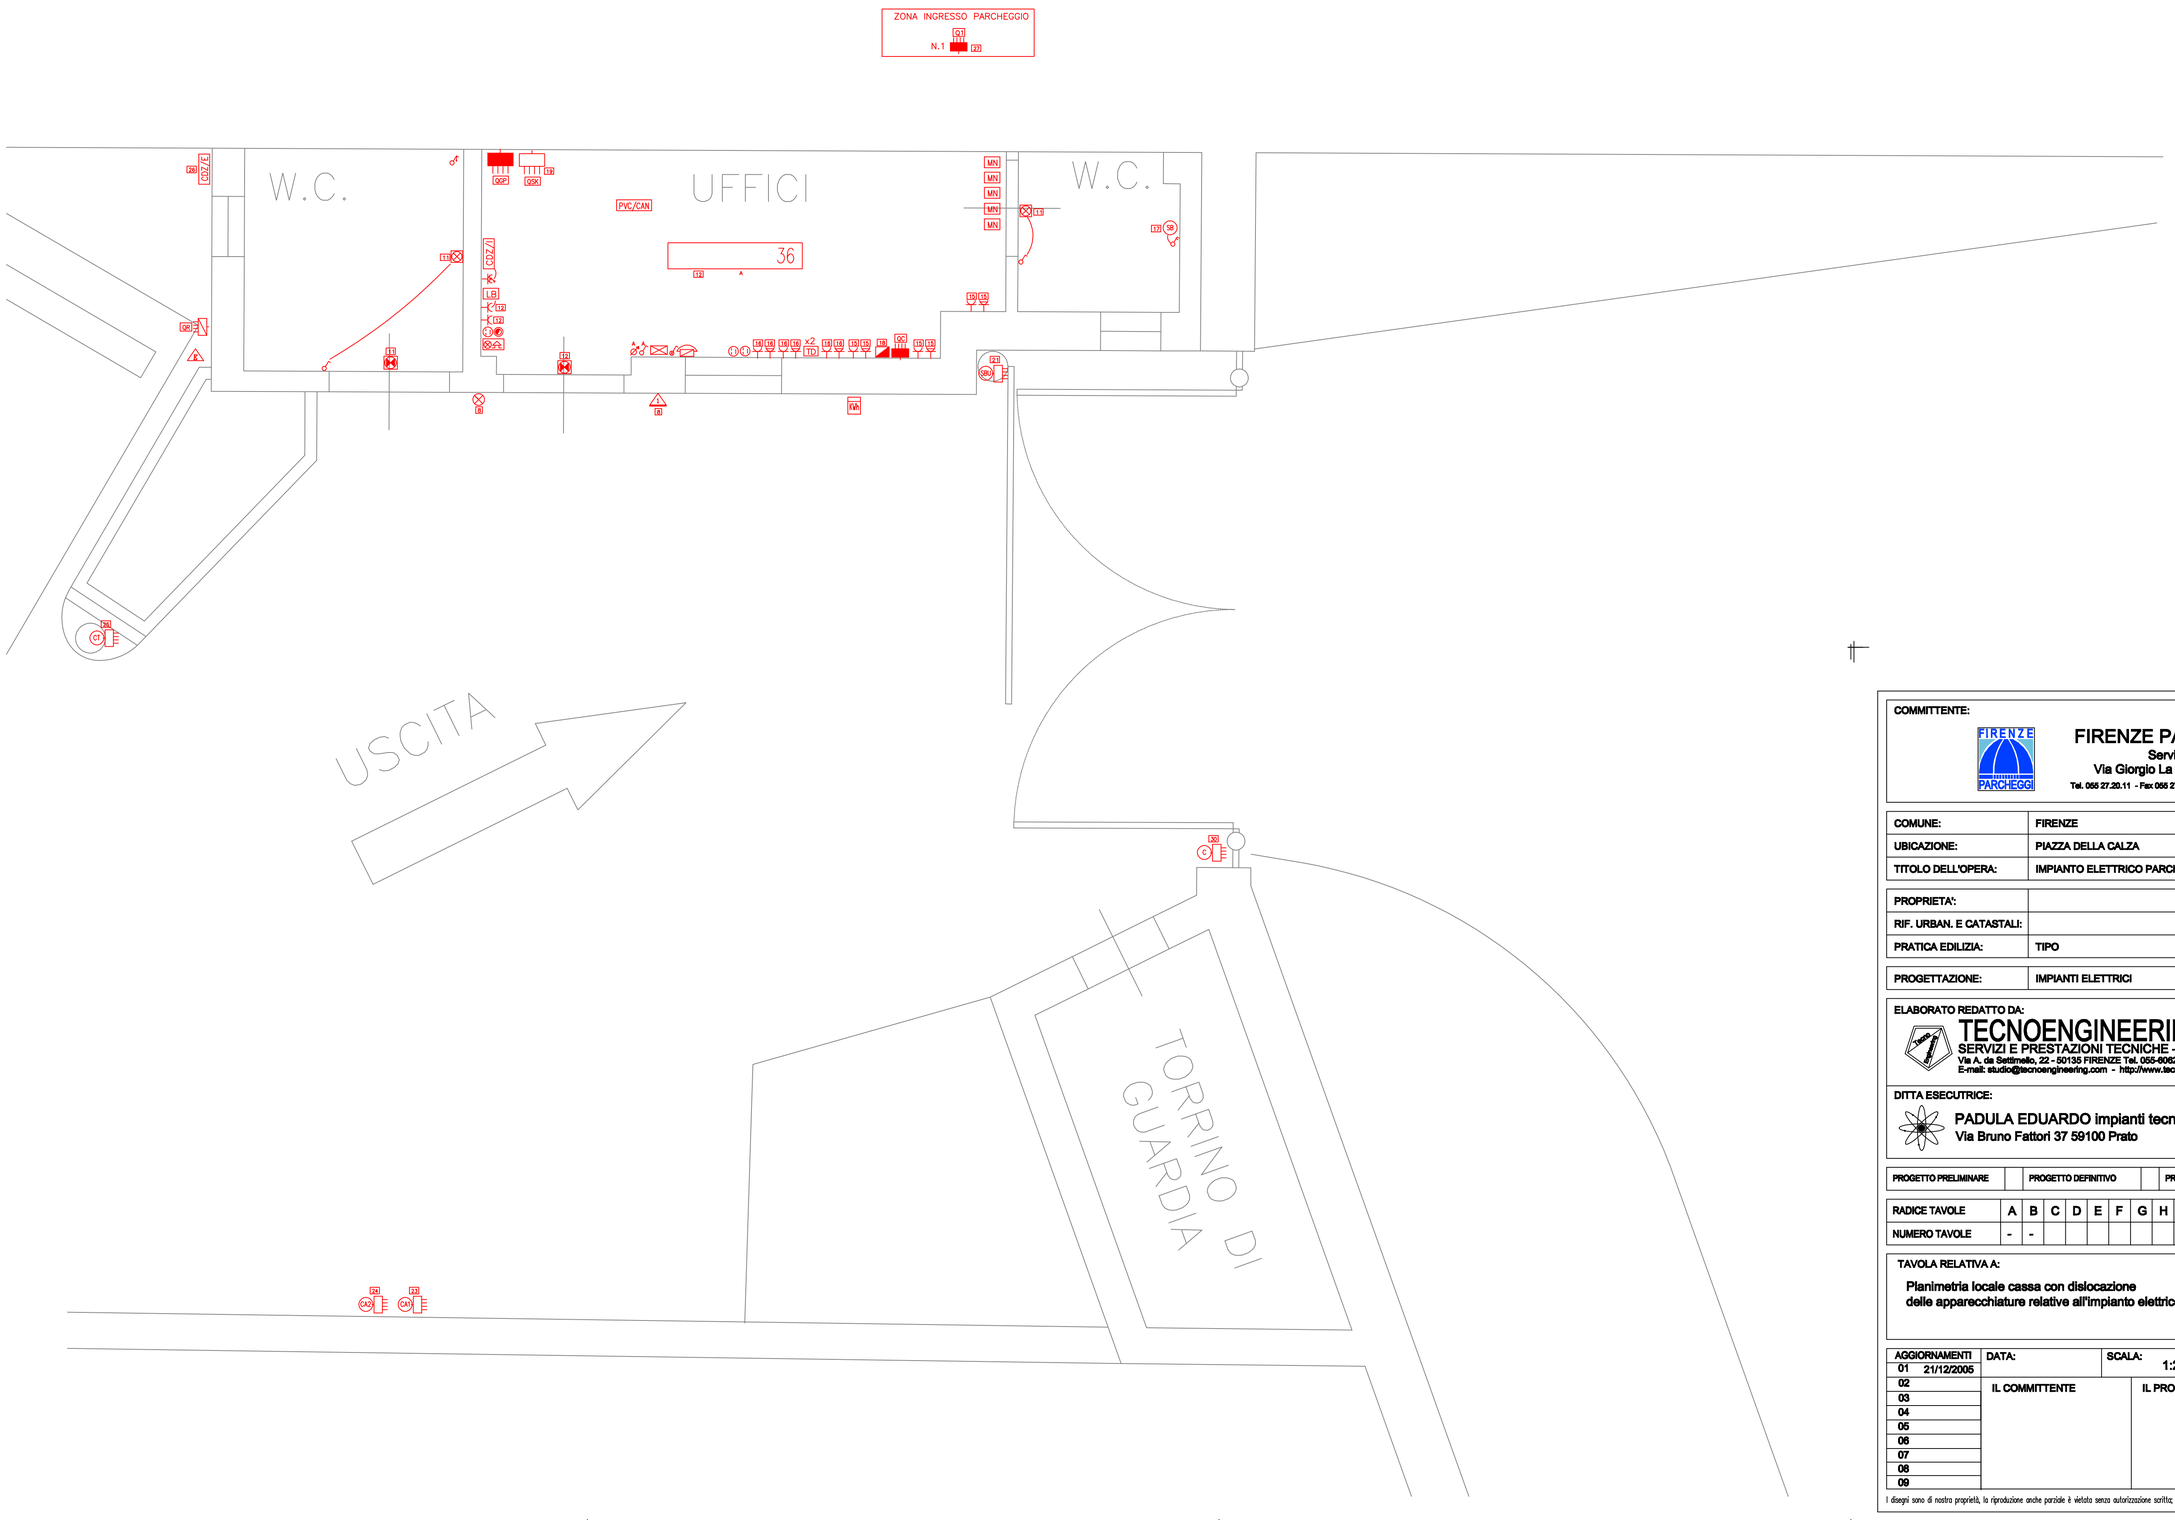

COMMITTENTE:

FIRENZE PARCHEGGI S.p.A
Servizio Tecnico
Via Giorgio La Pira, 21- Firenze 50121
Tel. 055 27.20.11 - Fax 055 27.20.134 e-mail: info@firenzeparcheggi.it

COMUNE:	FIRENZE
UBICAZIONE:	PIAZZA DELLA CALZA
TITOLO DELL'OPERA:	IMPIANTO ELETTRICO PARCHEGGIO

PROPRIETA':			
RIF. URBAN. E CATASTALI:			
PRATICA EDILIZIA:	TIPO	N.	DEL

PROGETTAZIONE:	IMPIANTI ELETTRICI

ELABORATO REDATTO DA:
TECNOENGINEERING S.R.L.
SERVIZI E PRESTAZIONI TECNICHE - P.I. 04499500488
Via A. da Settimello, 22 - 50135 FIRENZE Tel. 055-606269 055-600495 Fax 055-619535
E-mail: studio@tecnoengineering.com - http://www.tecnoengineering.com
Azienda certificata UNI EN ISO 9001:2000
CERTIFICATO CISQ N° 9175 TE 16

DITTA ESECUTRICE:
PADULA EDUARDO impianti tecnologici
Via Bruno Fattori 37 59100 Prato

PROGETTO PRELIMINARE		PROGETTO DEFINITIVO		PROGETTO ESECUTIVO		AS BUILT	●

RADICE TAVOLE	A	B	C	D	E	F	G	H	I	L
NUMERO TAVOLE	-	-								-

COMMESSA N°
-

TAVOLA RELATIVA A:
Planimetria locale cassa con dislocazione
delle apparecchiature relative all'impianto elettrico

N° DISEGNO
A1

AGGIORNAMENTI	DATA:	SCALA:	FILE:
01 21/12/2005		1:25	a1.dwg
02	IL COMMITTENTE	IL PROGETTISTA	IL COLLAUDATORE
03			
04			
05			
06			
07			
08			
09			

I disegni sono di nostra proprietà, la riproduzione anche parziale è vietata senza autorizzazione scritta; i trasgressori saranno perseguiti a termini di legge.
DOC 28 Rev. 00 del 22/06/1998