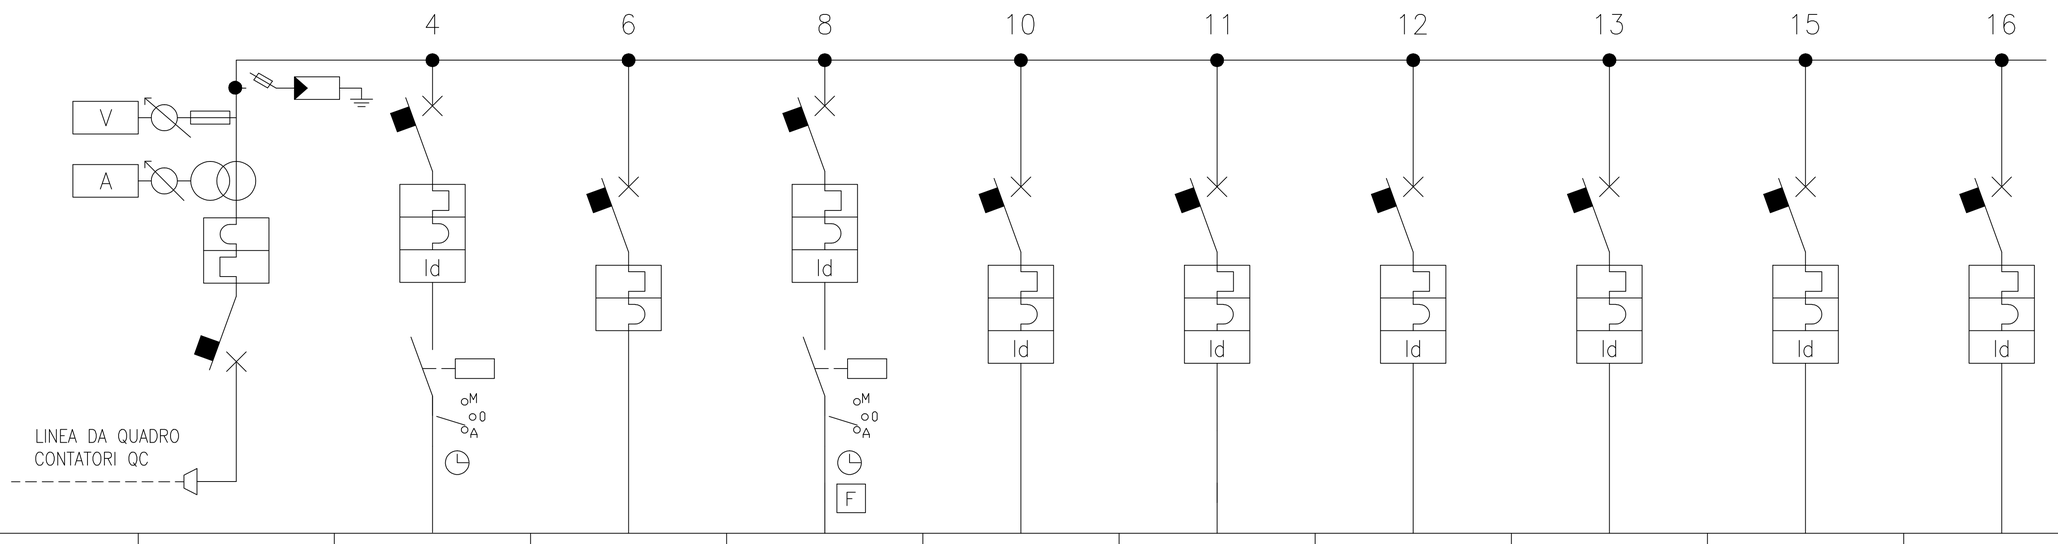

SIGLA QUADRO O UTILIZZATORE		INTERRUTTORE GENERALE	ILLUMINAZIONE PARCHEGGIO	QUADRO Q1	LUCE ESTERNA CASSA	SEGNAPASSO SCALE	ILLUMINAZIONE WC	ILLUMINAZIONE BOX	IMPIANTO ALLARME SERVIZI	PRESE BOX 1	PRESE BOX 2
POTENZA NOMINALE	KW										
CORRENTE NOMINALE	A										
INTER./ SEZION.	N. POLI	4	4	4	2	2	2	2	2	2	2
	CORR. NOM. In A	80	20	20	10	10	10	10	10	16	16
	POT. DI INTERR. Icc KA	6	6	6	6	6	6	6	6	6	6
	RELE' TERMICO/TAR. A										
	RELE' MAGNETICO A										
	Id RELE' DIFFERENZ. A		0,03		0,03	0,03	0,03	0,03	0,03	0,03	0,03
TELERUT.	CORRENTE NOMINALE A		25		25						
CAVO DI USCITA	TIPO DI POSA										
	SEZIONE mmq	4x25	4x10	4x4	2x2,5	2x2,5	2x2,5	2x2,5	2x1,5	2x2,5	2x2,5
	SEZIONE PE mmq	25	10	4	2,5	2,5	2,5	2,5	1,5	2,5	2,5
	TIPO DI ISOLAMENTO	FG70R/0.6-1	FG70R/0.6-1	FG70R/0.6-1	FG70R/0.6-1	FG70R/0.6-1	FG70R/0.6-1	FG70R/0.6-1	FG70R/0.6-1	FG70R/0.6-1	FG70R/0.6-1

Elaborato redatto da:
TECNOENGINEERING S.R.L.
SERVIZI E PRESTAZIONI TECNICHE – P.I. 04499500488
Via A. da Settimello, 22 – 50135 FIRENZE

PARCHEGGIO
PIAZZA DELLA CALZA

OGGETTO:
Quadro generale parcheggio QGP

DISEGNO NR.

PRECEDE FOGLIO
2

REVISIONE NR.
21 dicembre 2005

FOGLIO
1

DATA
luglio '96

SEGUE FOGLIO
/