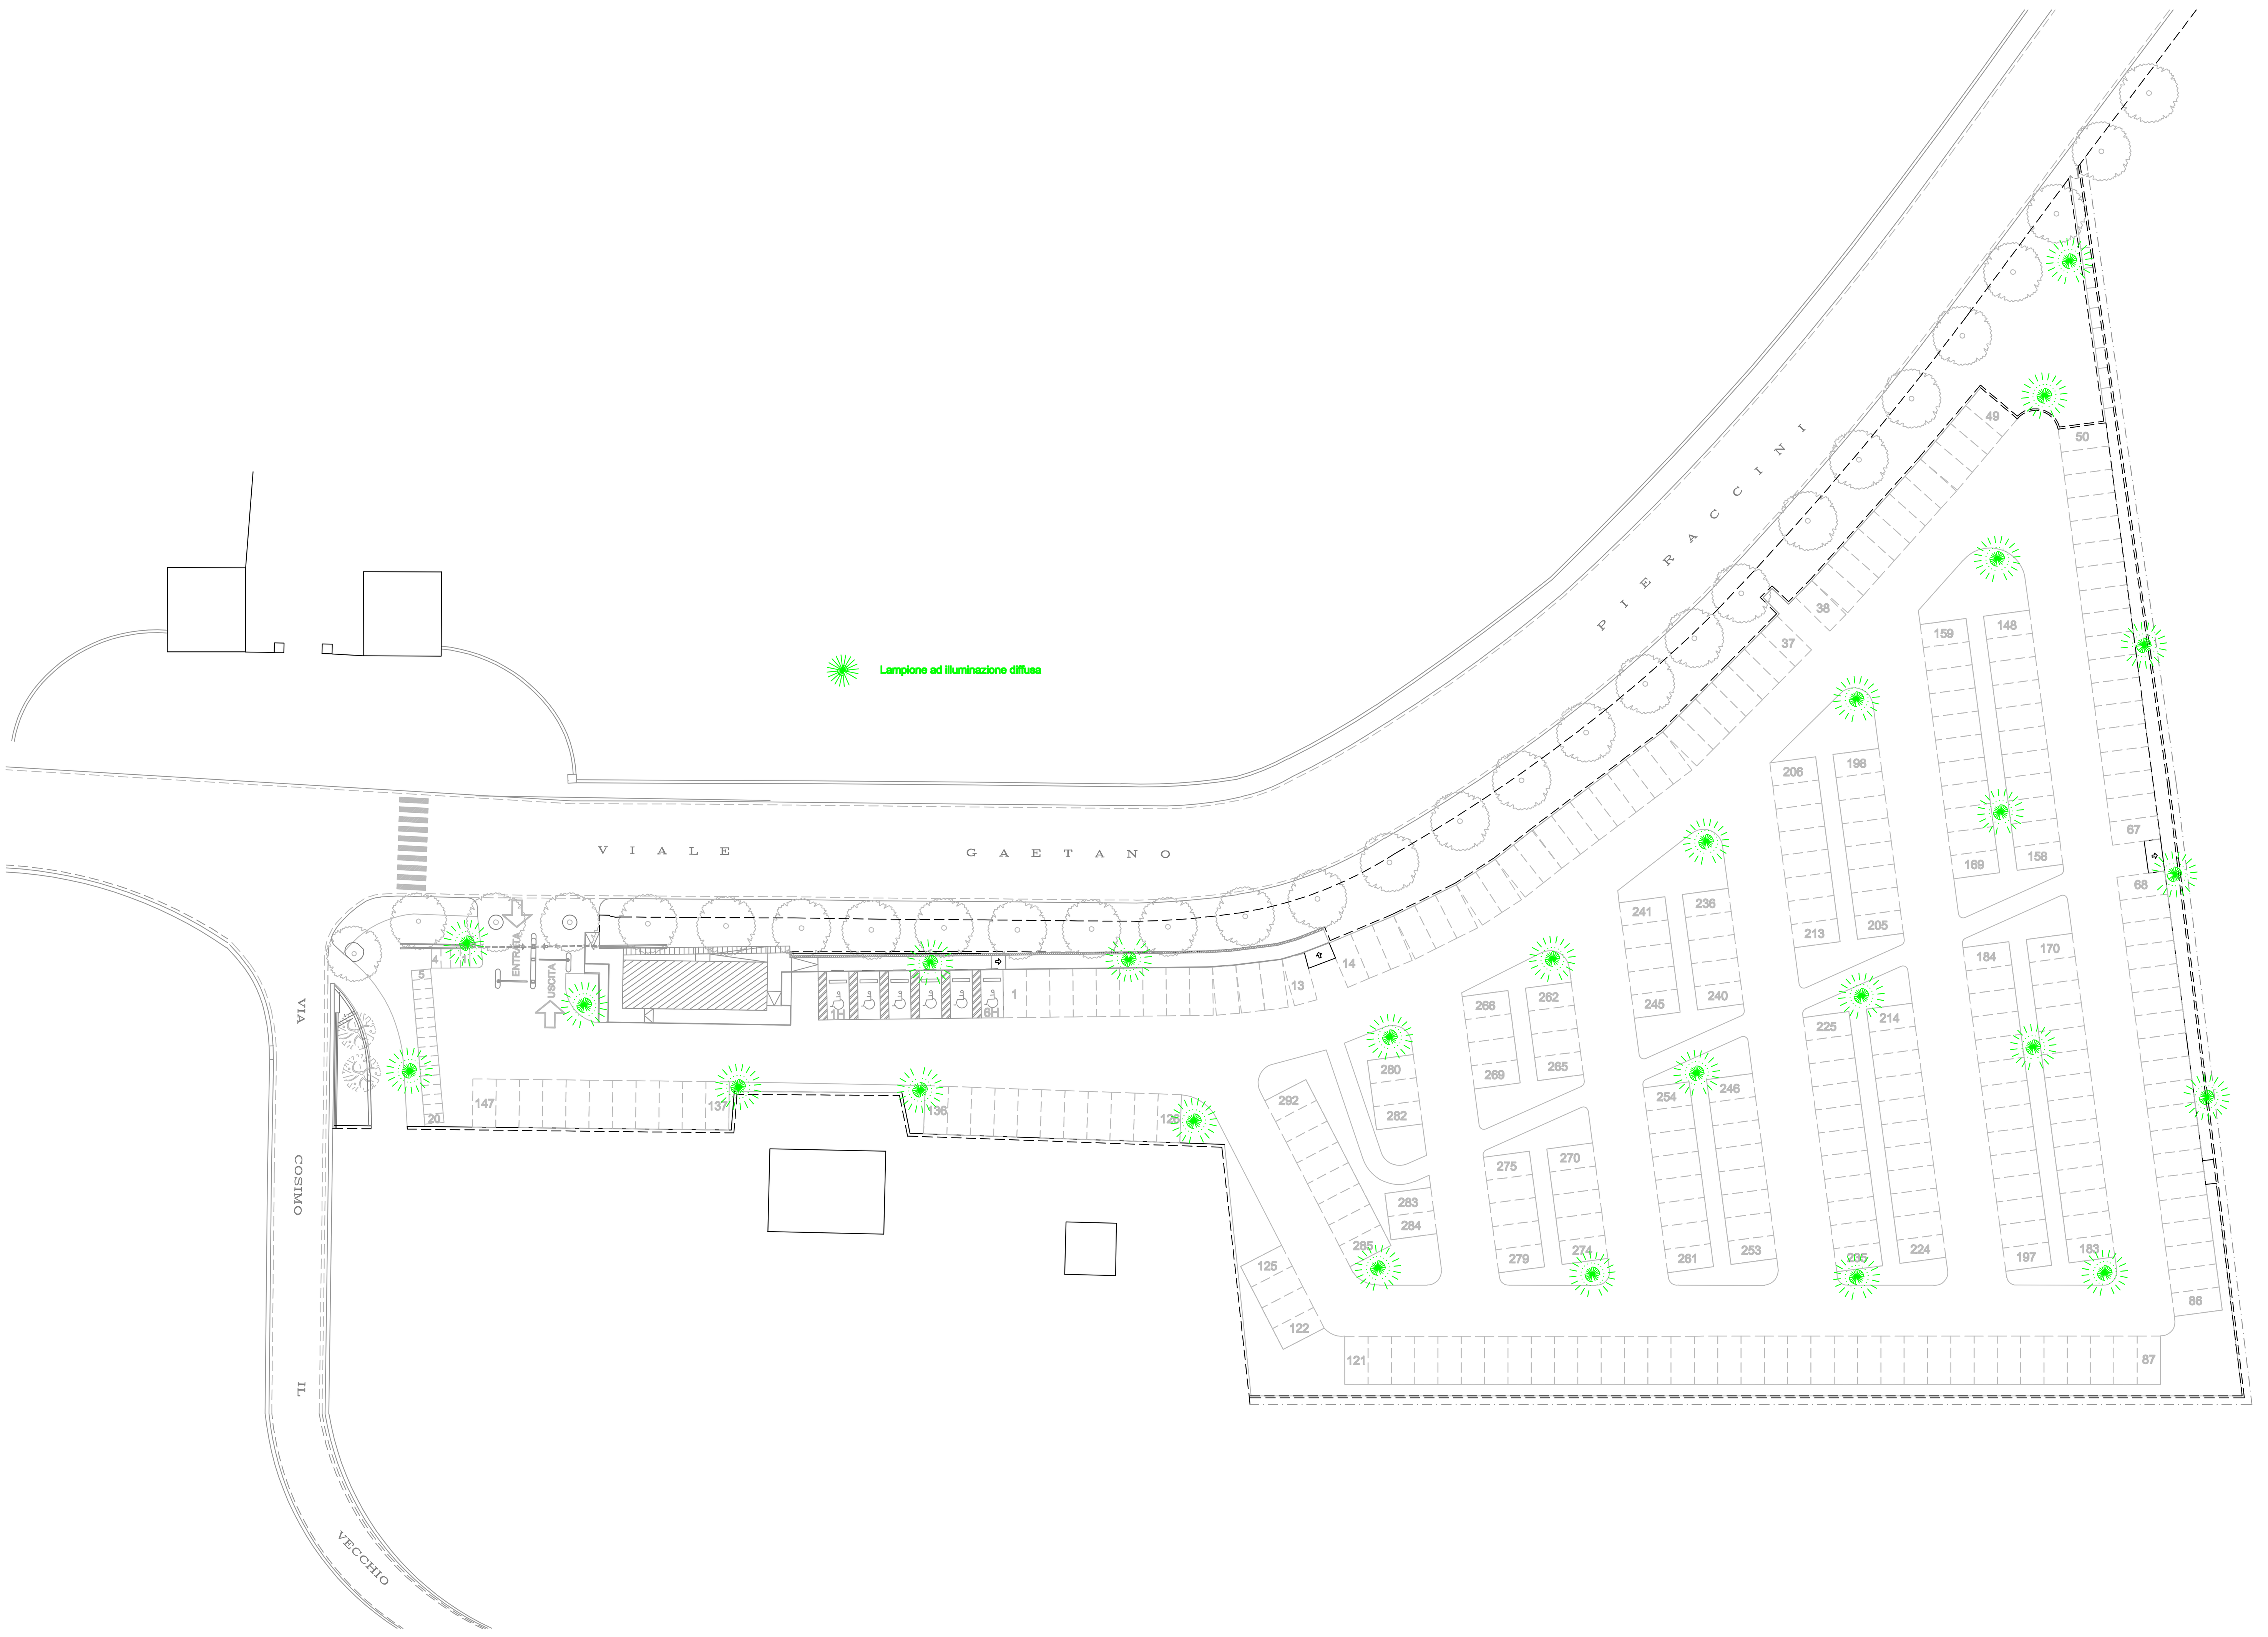

COMMITTENTE:	FIRENZE PARCHEGGI S.p.A Servizio Tecnico Via Giorgio La Pira, 21- Firenze 50121
COMUNE:	FIRENZE
UBICAZIONE:	VIALE GAETANO PIERACCINI
TITOLO DELL'OPERA:	IMPIANTO ELETTRICO PARCHEGGIO
PROPRIETA':	
RIF. URBAN. E CATASTALI:	
PRATICA EDILIZIA:	TIPO N. DEL
PROGETTAZIONE:	IMPIANTI ELETTRICI
ELABORATO REDATTO DA:	TECNOENGINEERING S.R.L. SERVIZI E PRESTAZIONI TECNICHE - P.I. 04499500488 Via A. da Settimello, 22 - 50135 FIRENZE E-mail: studio@tecnoengineering.com - http://www.tecnoengineering.com
DITTA ESECUTRICE:	PADULA EDUARDO impianti tecnologici Via Bruno Fattori 37 59100 Prato
PROGETTO PRELIMINARE / PROGETTO DEFINITIVO / PROGETTO ESECUTIVO / AS BUILT	AS BUILT ●
RADICE TAVOLE	A B C D E F G H I L
NUMERO TAVOLE	- - -
COMMESSA N°	-
TAVOLA RELATIVA A:	Planimetria generale con dislocazione delle apparecchiature relative all'impianto illuminazione esterna
N° DISEGNO	A2
AGGIORNAMENTI	01 21/12/2005; 02; 03; 04; 05; 06; 07; 08; 09
DATA:	
SCALA:	1:200
FILE:	20304MC-A2.dwg
IL COMMITTENTE	
IL PROGETTISTA	
IL COLLAUDATORE	

I disegni sono di nostra proprietà, la riproduzione anche parziale è vietata senza autorizzazione scritta; i trasgressori saranno perseguiti a termini di legge. DOC 28 Rev. 00 del 22/08/1998