PARTICOLARE SCALA 1:50

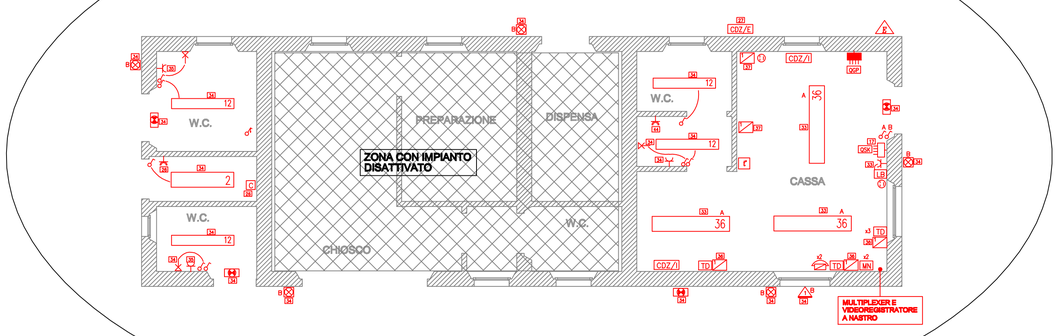

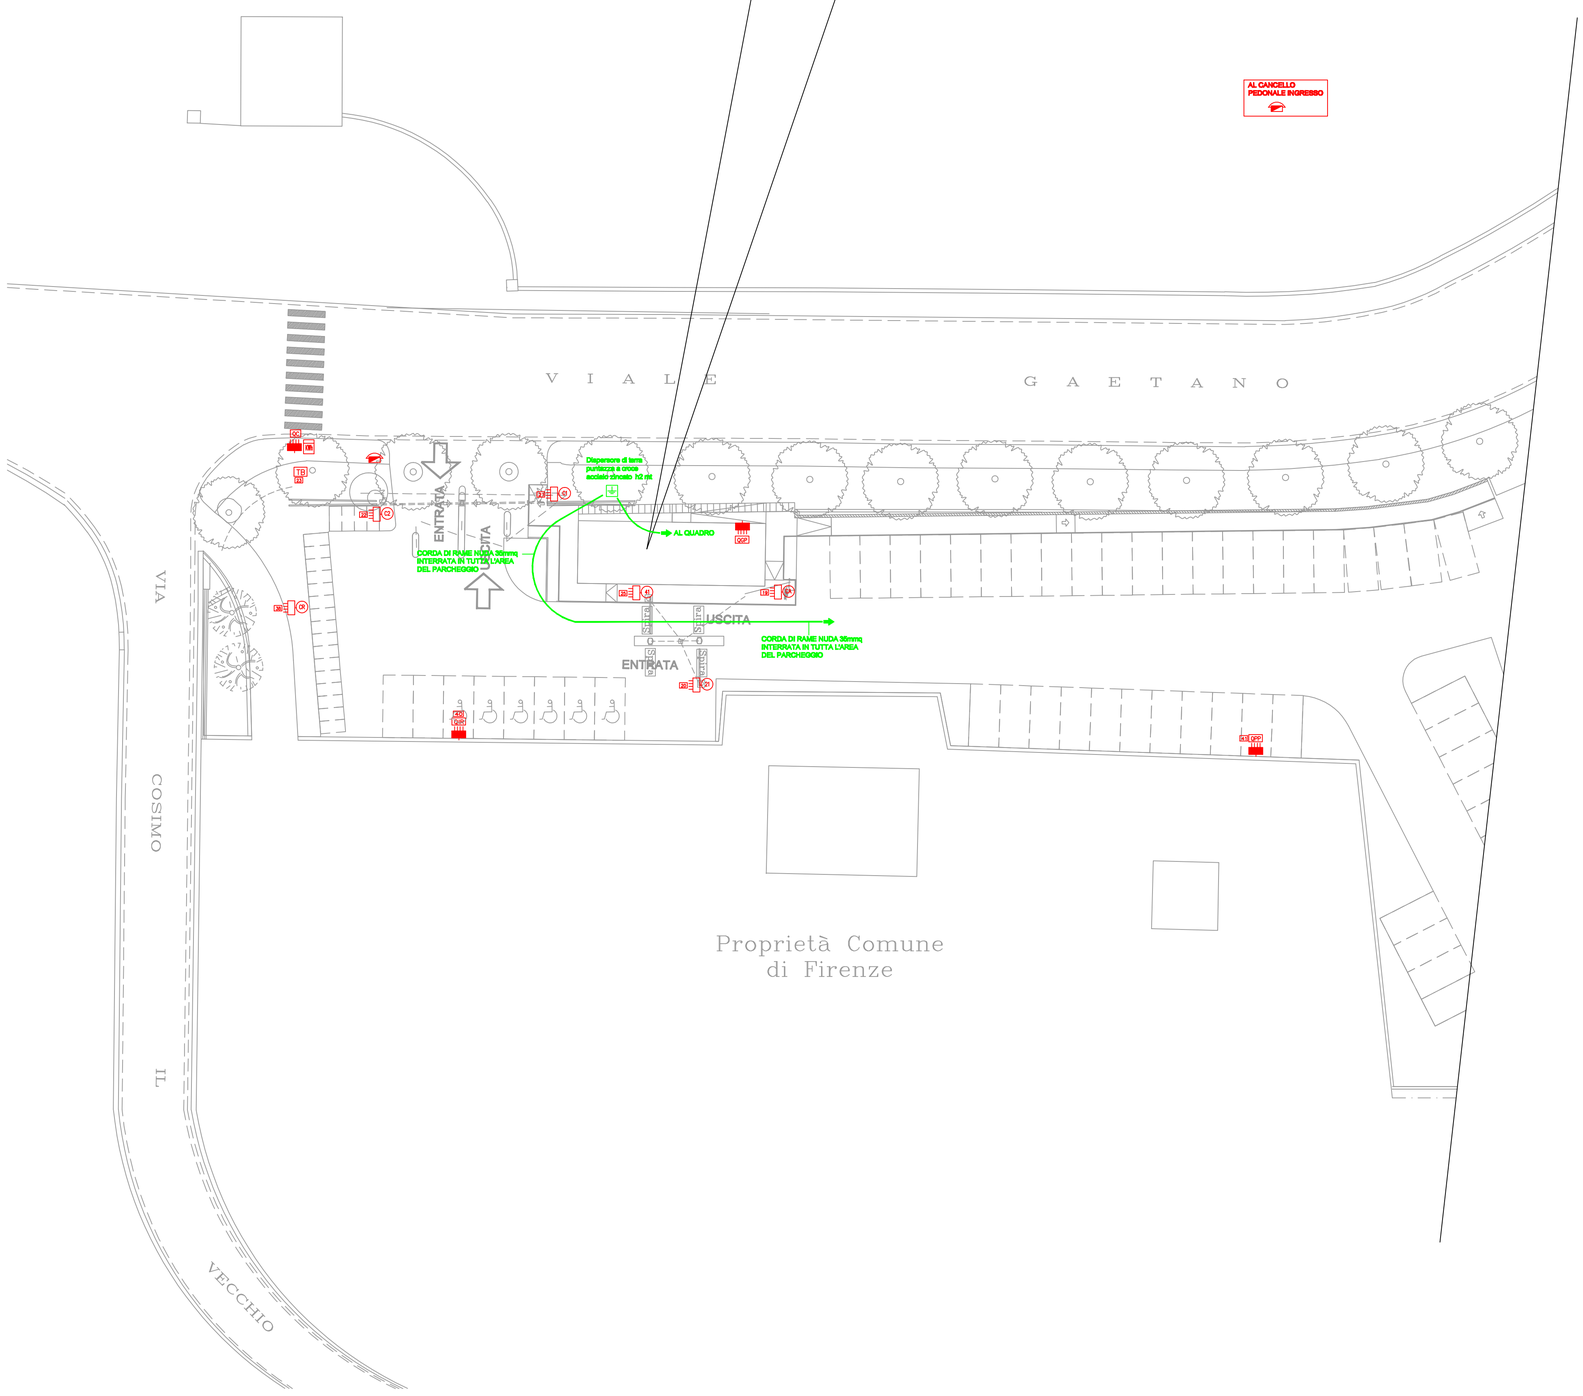

COMMITTENTE:

FIRENZE PARCHEGGI S.p.A
Servizio Tecnico
Via Giorgio La Pira, 21- Firenze 50121
Tel. 055 27.20.11 - Fax 055 27.20.134 e-mail: info@firenzeparcheggi.it

COMUNE:	FIRENZE
UBICAZIONE:	VIALE GAETANO PIERACCINI
TITOLO DELL'OPERA:	IMPIANTO ELETTRICO PARCHEGGIO
PROPRIETA':	
RIF. URBAN. E CATASTALI:	
PRATICA EDILIZIA:	TIPO N. DEL
PROGETTAZIONE:	IMPIANTI ELETTRICI

ELABORATO REDATTO DA:
TECNOENGINEERING S.R.L.
SERVIZI E PRESTAZIONI TECNICHE - P.I. 04499500488
Via A. da Settimello, 22 - 50135 FIRENZE Tel. 055-608286 055-600495 Fax 055-619535
E-mail: studio@tecnoengineering.com - http://www.tecnoengineering.com

DITTA ESECUTRICE:
PADULA EDUARDO Impianti tecnologici
Via Bruno Fattori 37 59100 Prato

PROGETTO PRELIMINARE	PROGETTO DEFINITIVO	PROGETTO ESECUTIVO	AS BUILT ●

RADICE TAVOLE	A	B	C	D	E	F	G	H	I	L
NUMERO TAVOLE	-	-								-

COMMESSA N° -

TAVOLA RELATIVA A:
Planimetria generale e pianta locale cassa con dislocazione delle apparecchiature relative all'impianto elettrico

N° DISEGNO **A1**

AGGIORNAMENTI	DATA:	SCALA:	FILE:
01 21/12/2006		1:200/1:50	20304MC-A1.dwg
02			
03			
04			
05			
06			
07			
08			
09			

IL COMMITTENTE | IL PROGETTISTA | IL COLLAUDATORE

I disegni sono di nostra proprietà, la riproduzione anche parziale è vietata senza autorizzazione scritta; i trasgressori saranno perseguiti a termini di legge.
DOC 28 Rev. 00 del 22/06/1998