FIRENZE PARCHEGGI

FIRENZE PARCHEGGI S.p.A.
Via G. La Pira, 21
50121 - FIRENZE

PARCHEGGIO PUBBLICO VIALE PIERACCINI	DATA: MAGGIO 2004
PIANTA PIANO TERRENO	SCALA: 1:200
AS BUILT	TAVOLA: 5

SISTEMAZIONE A VERDE

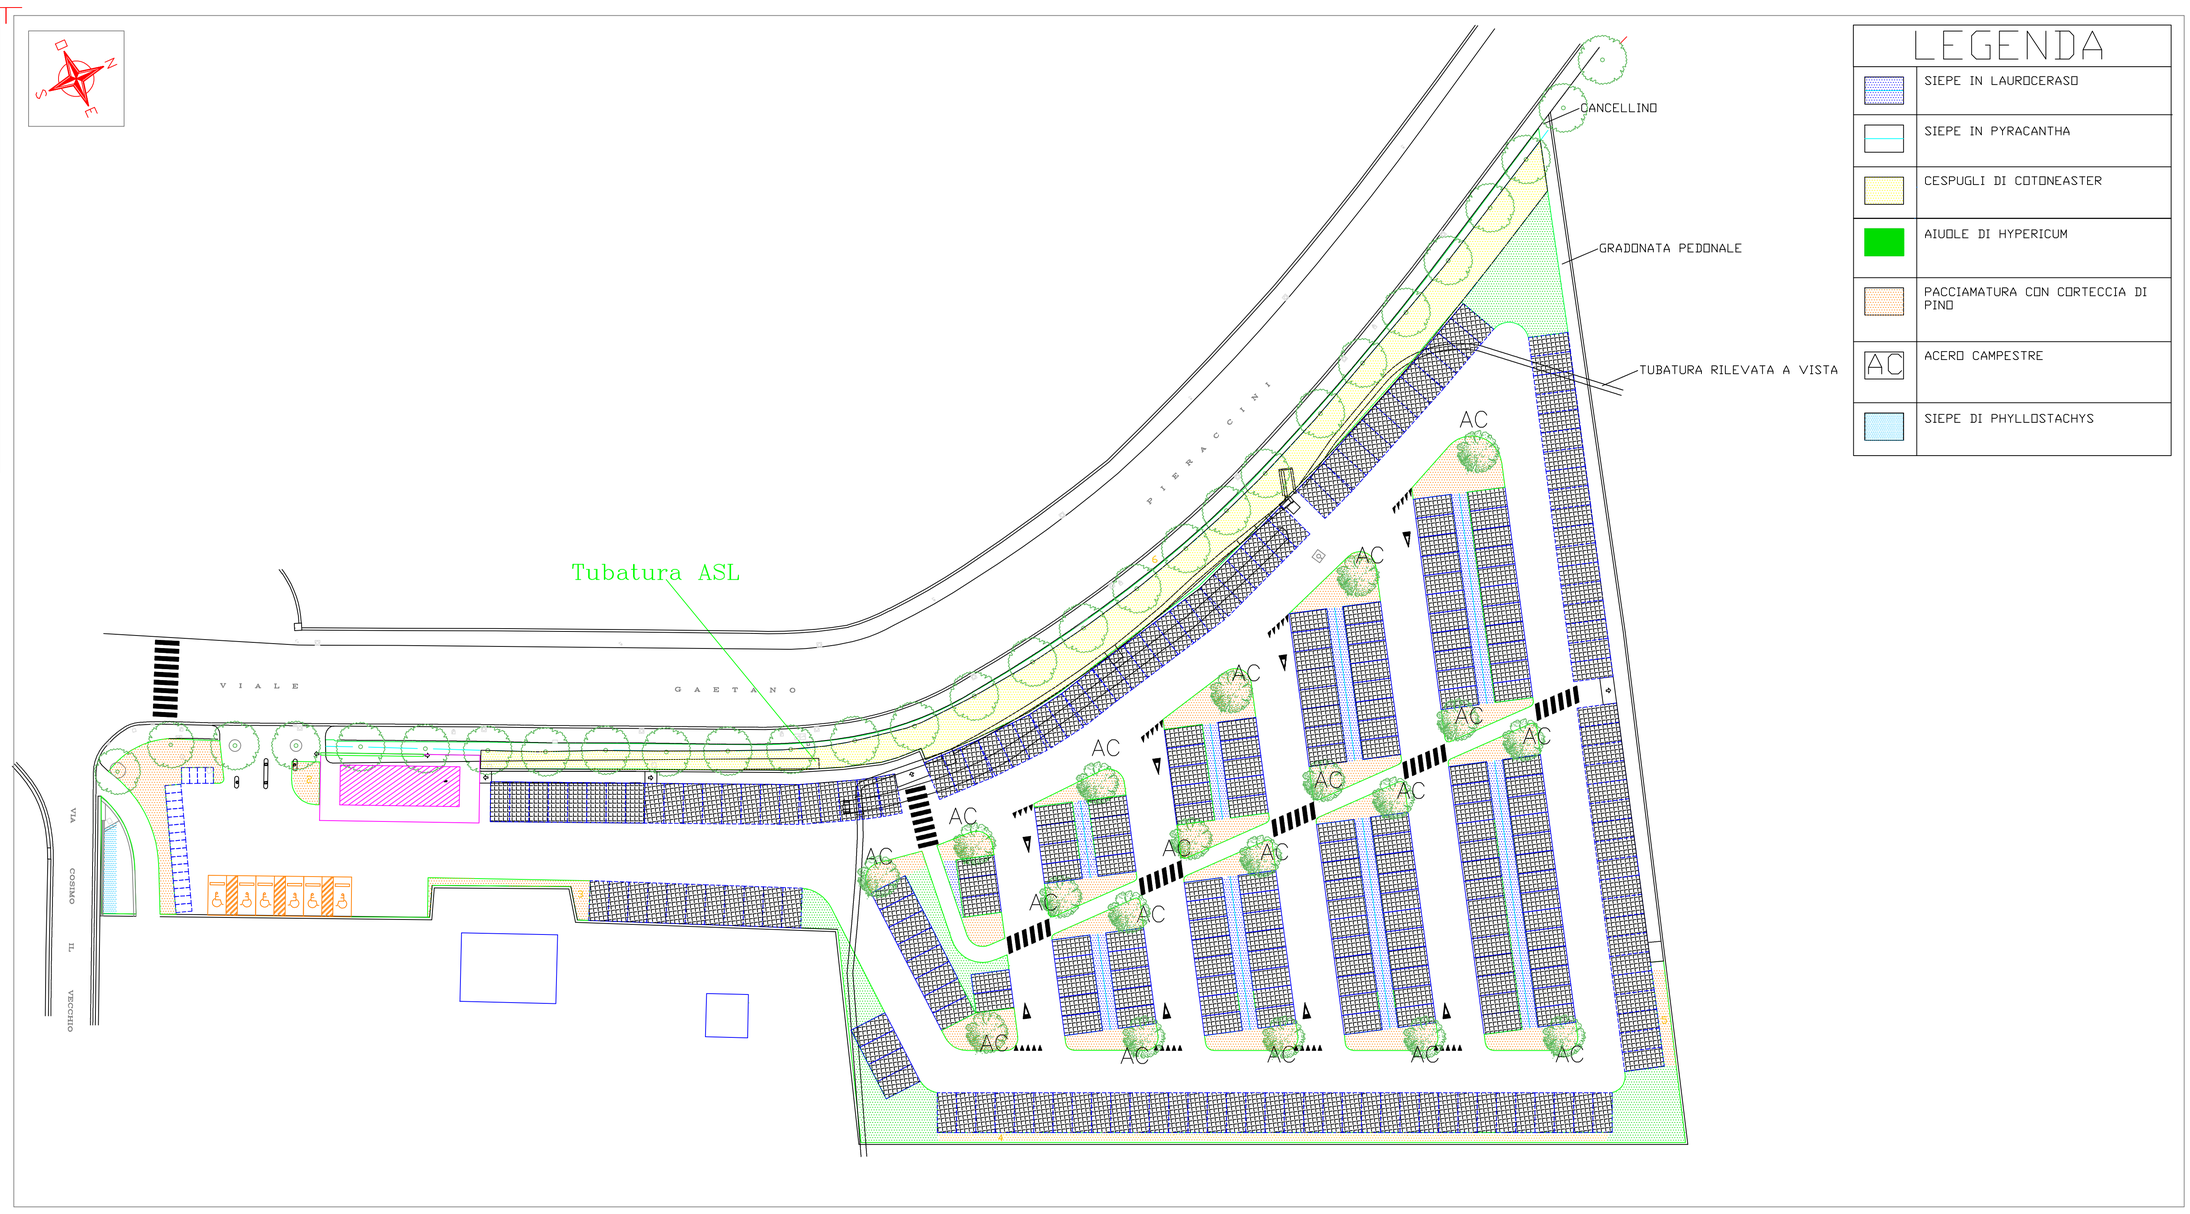

LEGENDA

	SIEPE IN LAUROCERASO
	SIEPE IN PYRACANTHA
	CESPUGLI DI COTONEASTER
	AIUOLE DI HYPERICUM
	PACCIAMATURA CON CORTECCIA DI PINO
AC	ACERO CAMPESTRE
	SIEPE DI PHYLLOSTACHYS