TECNOENGINEERING S.R.L.
Via Arrigo da Settimello 22 - 50135 Firenze
Telefono 055600495 - 055606269 Fax 055619535

REV. N.	DEL	REV. N.	DEL	REV. N.	DEL
.	.	.	.	.	.

COMMITTENTE **FIRENZE PARCHEGGI S.P.A.**

TITOLO **IMPIANTO ELETTRICO PARCHEGGIO VIALE PIERACCINI**

COMMESSA N. -

PREC. 1/2

FOGLIO 2/2

SEGUE /

RADICE TAVOLE | A | B | C | D | E | F | G | H | I | L |

NUMERO TAVOLE

PROGETTO PRELIMINARE | PROGETTO ESECUTIVO

PROGETTO DEFINITIVO | AS BUILT ●

OGGETTO
SCHEMA ELETTRICO:
QUADRO GENERALE PARCHEGGIO QGP

NOTE

DATA -

ACAD 20304MC-B2.2

TAV. **B2**

DATI GENERALI QUADRO

SIGLA	SISTEMA	Icc IN INGR.	ESECUZIONE	GRADO PROT.
QGP	TT	6KA	ORD.	IP40

TIPOLOGIA **In carpenteria metallica doppia porta**

DIMENSIONI IN mm

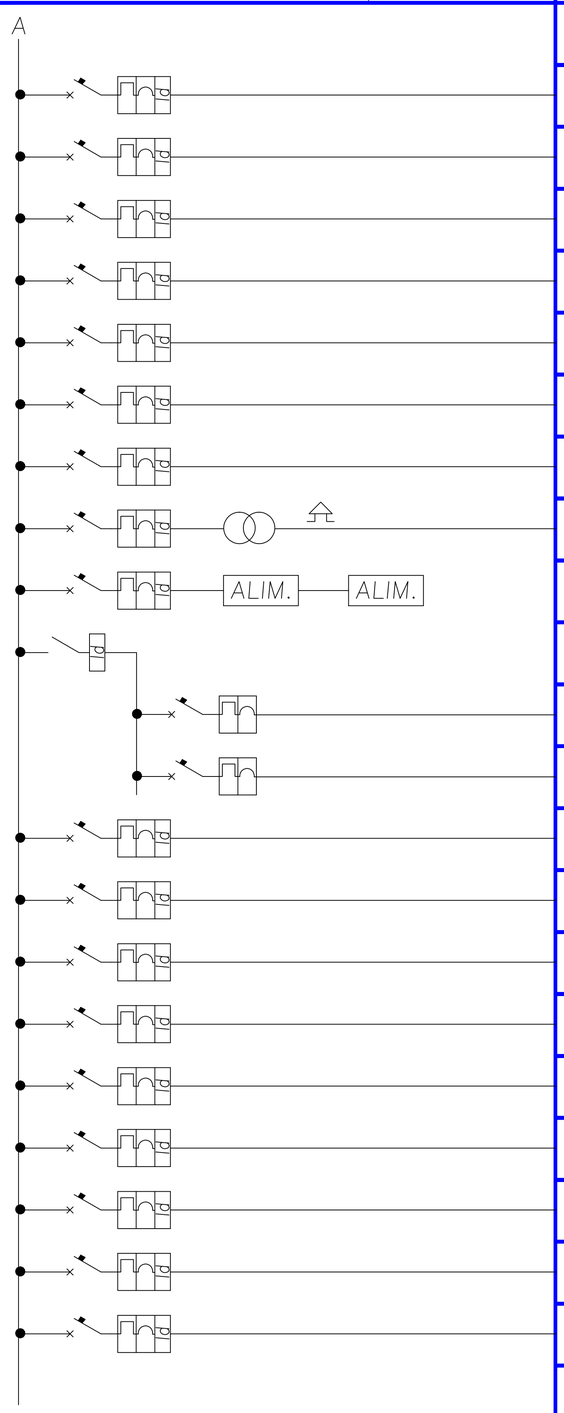

DESTINAZIONE	SIGLA CIRCUITO / TENSIONE Vn (Volt)	CORRENTE IMP. IB (Amp) / POT. ASS. P (Watt)	DESCRIZIONE	CORRENTE NOM. In (Amp) / POT. MAX Pmax (VA)	LUNGH. LINEA (mt) / CADUTA TENS. V%	LUNGH. MAX PROT. (mt) / Icc FINE LINEA (KA)	PORTATA IZ (Amp.) / FASI DISTRIBUZIONE	TIPO DI CAVO / SEZIONE CAVO (mmq)
Cancello elettrico 1	21 220		int. aut. magnet. diff. 2x16A Id=30mA	16 3200			24	FG70R/0.6-1 3x2.5
Cancello elettrico 2	22 220		int. aut. magnet. diff. 2x16A Id=30mA	16 3200			24	FG70R/0.6-1 3x2.5
Tabellone libero/completo	23 220		int. aut. magnet. diff. 2x16A Id=30mA	16 3200			24	FG70R/0.6-1 3x2.5
Lettore portoni	24 220		int. aut. magnet. diff. 2x16A Id=30mA	16 3200			24	FG70R/0.6-1 3x2.5
Colonna 41 (uscita)	25 220		int. aut. magnet. diff. 2x16A Id=30mA	16 3200			24	FG70R/0.6-1 3x2.5
Caldaia	26 220		int. aut. magnet. diff. 2x10A Id=30mA	10 2000			19	N07V-K 2(1x2.5)+T
Motocondensante (esterna)	27 220		int. aut. magnet. diff. 2x16A Id=30mA	16 3200			19	N07V-K 2(1x2.5)+T
Allarme bagni	28 220		int. aut. magnet. diff. 2x10A Id=30mA + trasformatore 220/20V + suoneria	10 2000				
Impianto citofonico	30 220		int. aut. magnet. diff. 2x10A Id=30mA + n.2 alimentatori citofonici	10 2000				
Generale illuminazione	32 220		int. diff. puro 2x25A Id=300mA	25 5000				
Luce uffici	33 220		int. aut. magnet. 2x10A	10 2000			14	N07V-K 2(1x1.5)+T
Luce bagni + illuminazione esterna perimetrale + luce di emergenza	34 220		int. aut. magnet. 2x10A	10 2000			19	N07V-K 2(1x2.5)+T
Prese 10A bagni	35 220		int. aut. magnet. diff. 2x10A Id=30mA	10 2000			24	FG70R/0.6-1 3x2.5
Linea preferenziale PC	36 220		int. aut. magnet. diff. 2x10A Id=30mA	10 2000			24	FG70R/0.6-1 3x2.5
Prese di servizio 10/16A	37 220		int. aut. magnet. diff. 2x16A Id=30mA	16 3200			24	FG70R/0.6-1 3x2.5
Colonna ricarica motorini	38 220		int. aut. magnet. diff. 2x32A Id=30mA	32 6400			56	FG70R/0.6-1 3x10
Quadretto pompe vasca irrigazione	40 380		int. aut. magnet. diff. 4x10A Id=300mA	10 6000			20 RSTN	FG70R/0.6-1 5x2.5
Quadretto pompe vasca prima pioggia	41 380		int. aut. magnet. diff. 4x25A Id=300mA	25 15000			28 RSTN	FG70R/0.6-1 5x4
Scorta	42 220		int. aut. magnet. diff. 2x10A Id=30mA	10 2000				
Scorta	43 220		int. aut. magnet. diff. 2x16A Id=30mA	16 3200				
Prese di servizio 10A	44 220		int. aut. magnet. diff. 2x10A Id=30mA	10 2000			19	N07V-K 2(1x2.5)+T

I disegni sono di nostra proprieta' esclusiva, la riproduzione e vietata senza esplicita autorizzazione scritta, i trasgressori saranno perseguiti a termini di legge