SCALA DI PLOTTAGGIO 5:1

| COLORE FILE | TRATTO | COLORE STAMPA |
|---|---|---|
| ROSSO | 0.15 | ROSSO |
| GIALLO | 0.25 | COLORE 40 |
| VERDE | 0.15 | VERDE |
| CIANO | 0.10 | NERO |
| BLU | 0.10 | BLU |
| MAGENTA | 0.25 | MAGENTA |
| NERO/BIANCO | 0.25 | NERO |
| GRIGIO 8 | 0.18 | NERO |
| GRIGIO 9 | 0.18 | NERO |
| COLORE 10 | 0.10 | NERO |
| COLORE 30 | 0.10 | NERO |
| COLORE 40 | 0.25 | COLORE 40 |
| COLORE 94 | 0.10 | COLORE 94 |
| COLORE 200 | 0.25 | COLORE 200 |
| COLORE 231 | 0.25 | COLORE 231 |

FIRENZE PARCHEGGI S.p.A.
Via G. La Pira, 21
50121 - FIRENZE

PARCHEGGIO PUBBLICO
VIALE PIERACCINI

DATA: MAGGIO 2004

PIANTA PIANO TERRENO

SCALA: 1:200

# AS BUILT

TAVOLA: 3

IMPIANTO DI IRRIGAZIONE

## LEGENDA

- PEAD PN10 40mm
- PEAD PN10 32mm
- ALA GOCCIOLANTE IN TUBO DI PVC 63mm
- POZZETTO
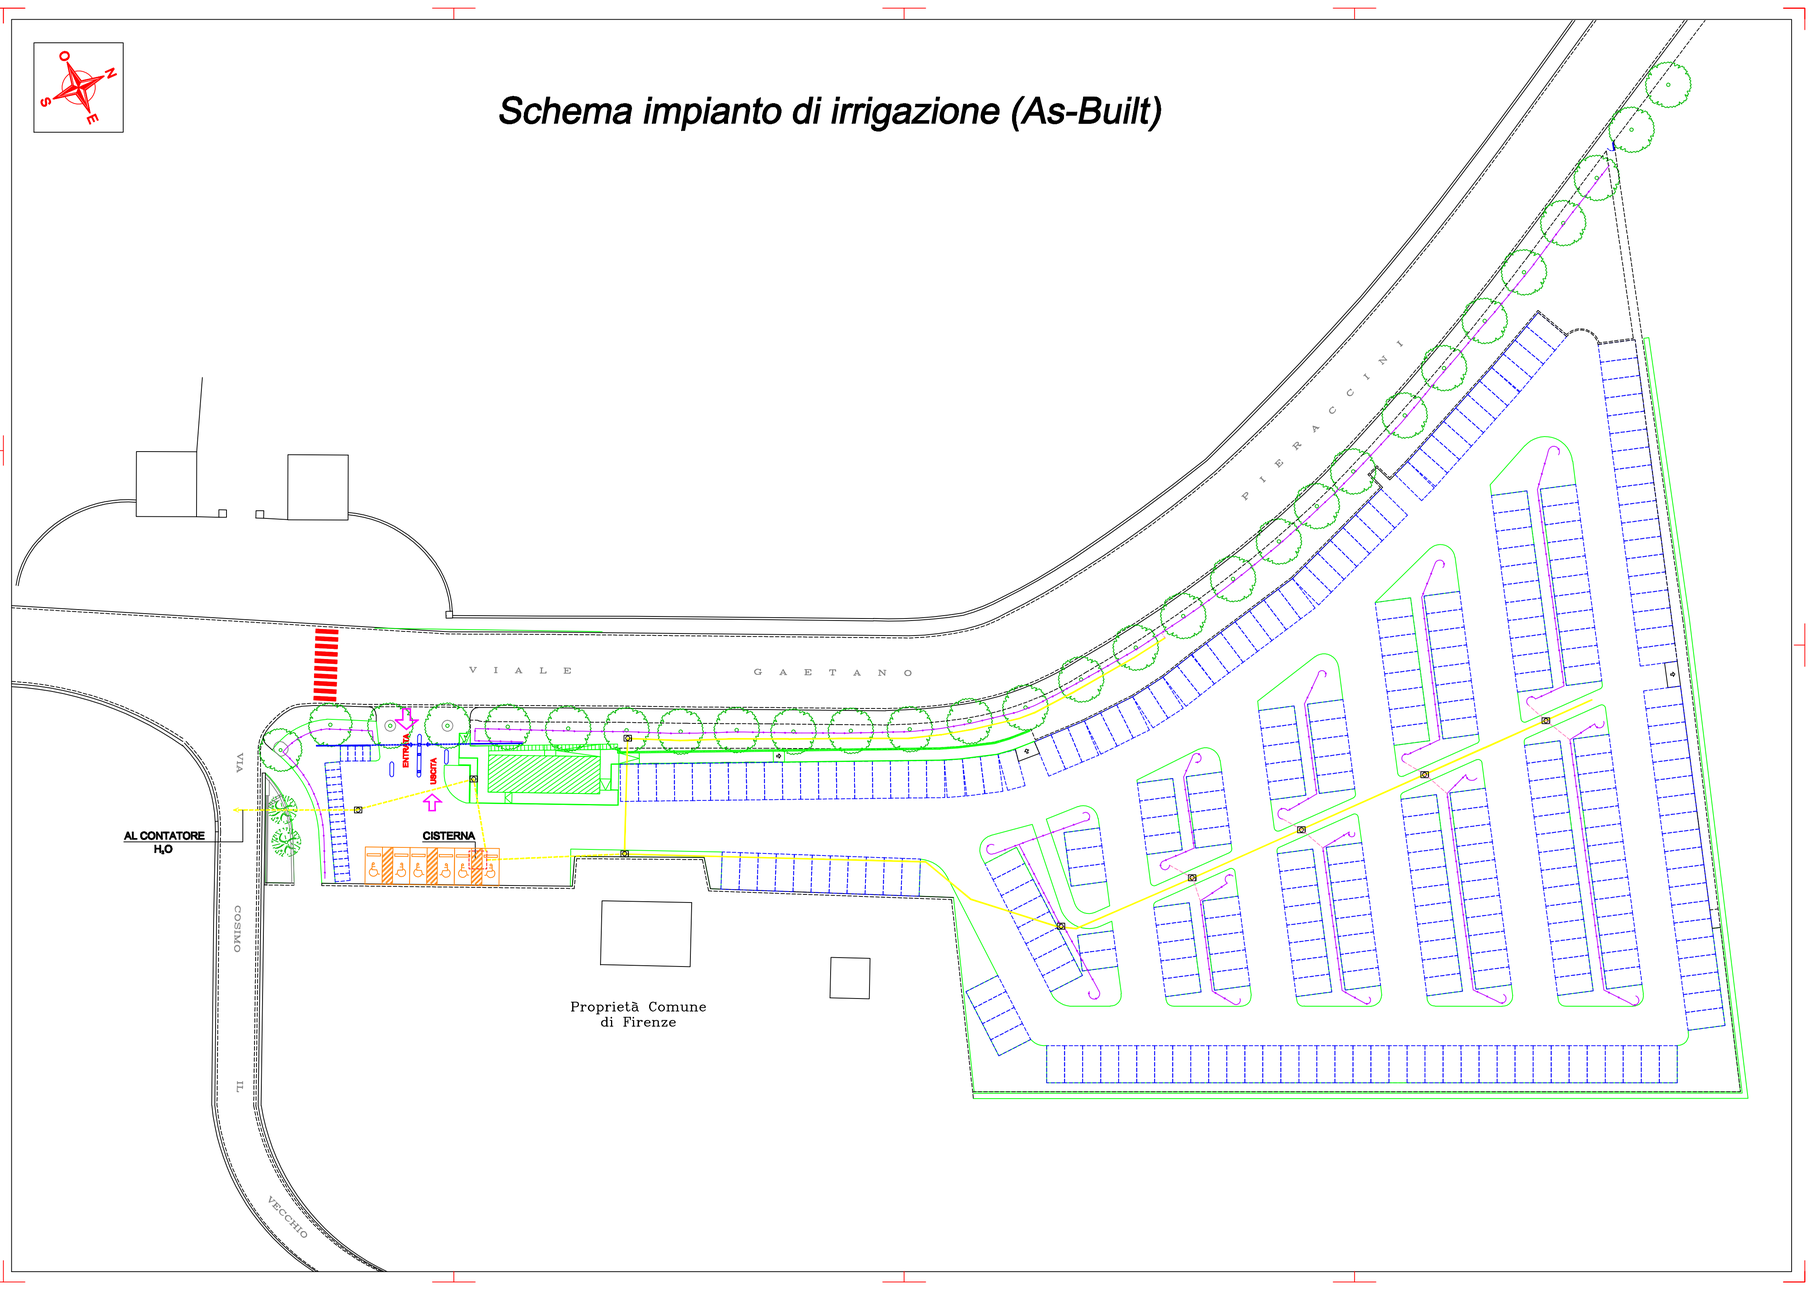
# *Schema impianto di irrigazione (As-Built)*