COMUNE DI FIRENZE
PARCHEGGIO SOTTERRANEO
DI PIAZZA GHIBERTI

FIRENZE PARCHEGGI S.p.A.via Giorgio La Pira n.21 - 50121 Firenze

PROGETTO ARCHITETTONICO:

Prof. Arch. ADOLFO NATALINI
Dott. Arch. FABRIZIO NATALINI
NATALINI ARCHITETTI
via del Salviatino n.10 - 50137 Firenze
tel. 055-600400 fax. 055-600926
e-mail: natalini.architetti@tin.it

PROGETTO STRUTTURALE:

Dott. Ing. DANIELE STORAI
Dott. Ing. JACOPO CERAMELLI

PROGETTO IMPIANTI TECNOLOGICI:

Dott. Ing. ALFREDO LUCIA
Dott. Ing. LUIGI MICHELOZZI
P. I. MAURO MARTINI

DIREZIONE DEI LAVORI:

Dott. Ing. SERGIO FITTIPALDI

COORDINATORE DELLA SICUREZZA
IN FASE DI PROGETTAZIONE E DI ESECUZIONE:

Dott. Ing. MASSIMO VIVOLI

As-Built Marzo 2005

E10

IMPIANTI ELETTRICI E SPECIALI
ILLUMINAZIONE E FORZA MOTRICE
LIVELLO PIAZZA

SCALA 1:100

SAEET S.p.A. Impianti Elettrici Meccanici
Via R.Bardazzi, 45
50127 Firenze
tel. 055/4478.01
fax 055/4478.02
internet: www.saeet.it
e-mail: info@saeet.it

Commessa	040202	Timbro	
File			
Data	MARZO 2005		
Disegnato	S.Z.	Controllato	D.D.

Corpi Illuminanti

x.y
a–b/c
SIMBOLO GRAFICO

x.y= numero di circuito
a=codice componente
b=tipo di componente
c=tipo di posa

Simboli	Codice	Descrizione
	158	Plafoniera per lampade fluorescenti 1x58W
	136	Plafoniera per lampada fluorescente 1x36W
	118	Plafoniera per lampada fluorescente 1x18W
	236	Plafoniera per lampada fluorescente 2x36W
	118	Lampada per illuminazione di emergenza 1x18W autoalimentata tipo SE
	2x8	Lampada per illuminaz. di emergenza 2x8W autoalimentata del tipo SA
	2x8	Lampada per illuminaz. di emergenza 2x8W autoalimentata del tipo SA
	250	Proiettore per lampade al sodio alta pressione da 250W
	150	Corpo illuminante per lampada a ioduri metallici 150W
	218	Corpo illuminante per lampada fluorescente compatta 2x18W
	10	Corpo illuminante per lampada fluorescente compatta 2x10W

Tipo di componente

1= Corpo in policarbonato grigio,diffusore stampato ad iniezione con ottica prismatizzata antiabbagliamento.Riflettore in lamiera di acciaio zincata.Grado di Protezione IP65 tipo Zumtobel FZ o similare.
2= Corpo illum. in materiale plastico autoestinguente del tipo autoalimentato aut. 3h autotest Beghelli serie Pratica Bandiera o similare(con pittogramma indicante le vie di esodo o le uscite)
3= Come sopra ma tipo Beghelli Pratica Regina o similare
4=Tipo Bega art.8530 o similare
5=Tipo Zumtobel serie DL4000 o similare
6=Tipo Zumtobel serie MIRAL RAL o similare

Tipo di posa

A= Da incasso in controsoffitto
B= Montato a Soffitto (per il solo parcheggio ricalato fino a h=2,10mt filo inferiore)
C= Montato a parete h=230cm dal pavimento

Corpi Illuminanti

x.y
a–b/c
SIMBOLO GRAFICO

x.y= numero di circuito
a=codice componente
b=tipo di componente
c=tipo di posa

Simboli	Codice	Descrizione

Tipo di componente

Tipo di posa

A= Da incasso in controsoffitto
B= Montato a soffitto (per il solo parcheggio ricalata fino a h=2,10 mt filo inferiore)
C= Montato a parete h=230cm dal pavimento

Cassette,App.Comando e Prese

x.y
a–b/c
SIMBOLO GRAFICO

x.y= numero di circuito
a=codice componente
b=tipo di componente
c=tipo di posa

Simboli	Codice	Descrizione
		Postazione citofonica esterna/interna
	216	Presa Cee Interbloccata 2P+T/16A protetta con fusibili
	316	Presa Cee Interbloccata 3P+T/16A protetta con fusibili
	24	Presa con trasform. di sicurezza completa di protezione termica 220/24V
		Interruttore Unipolare/interruttore unipolare con segnalazione luminosa
	PL	Pulsante per sgancio d'emergenza a lancio di corrente
		Quadretto prese composto da: –n.1 interruttore aut.mag. 1P+N/16A –n.3 Prese Shuko + bipasso 2P+N/10–16A
		Scaldabagno elettrico con sezionatore
		Presa Schuko
		Presa Bivalente 2P 10/16A

Tipo di componente

1–Dimensioni 130x105x57
2–Dimensioni 117x83x63mm

Tipo di posa

VP–A Vista a Parete (h=2,10mt filo superiore)
VS–A Vista a Soffitto

Condutture

x.y
a–b/c
SIMBOLO GRAFICO

x.y= numero di circuito
a=codice componente
b=tipo di componente
c=tipo di posa

Simboli	Codice	Descrizione
	M	Tubo in acciaio zincato tipo Taz CEI 23–25
	CAV	Cavidotto per posa interrata a doppia parete interna liscia esterna corrugata
	MZ	Canale chiuso in acciaio zincato CEI 23–31
	MZ	Canale chiuso in acciaio zincato posato verticalmente in salita
	M	Tubo in acciaio zincato posato verticalmente in salita/discesa
		Pozzetto ispezionabile

Tipo di posa

2b=Posa a vista a soffitto
3b=Posa a vista a parete
2c=A sospensione a soffitto

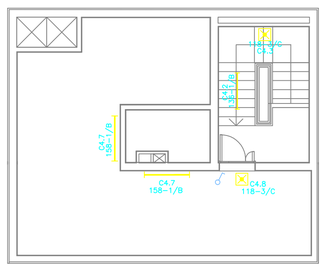

P1

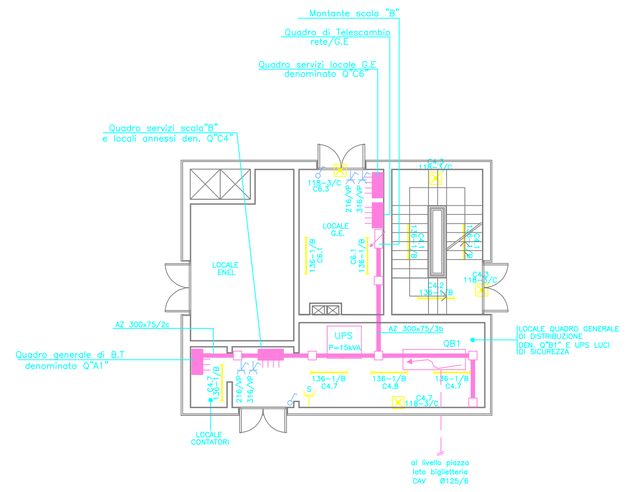

PT

LIVELLO PIAZZA
LATO CABINA ENEL

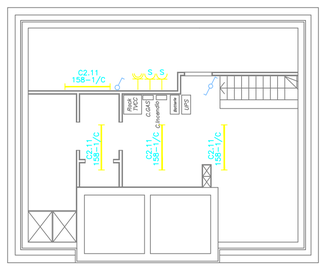

P1

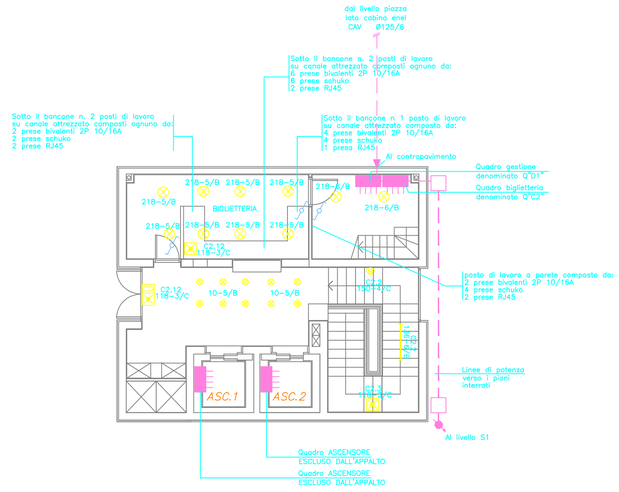

PT

LIVELLO PIAZZA
LATO BIGLIETTERIA