COMUNE DI FIRENZE
PARCHEGGIO SOTTERRANEO
DI PIAZZA GHIBERTI

FIRENZE PARCHEGGI S.p.A.-via Giorgio La Pira n.21 - 50121 Firenze

PROGETTO ARCHITETTONICO:
Prof. Arch. ADOLFO NATALINI
Dott. Arch. FABRIZIO NATALINI
NATALINI ARCHITETTI
via del Belvedere n.16 - 50137 Firenze
tel. 055-490400 fax. 055-490936
e-mail: natalini.architetti@tin.it

PROGETTO STRUTTURALE:
Dott. Ing. DANIELE STORAI
Dott. Ing. JACOPO CERAMELLI

PROGETTO IMPIANTI TECNOLOGICI:
Dott. Ing. ALFREDO LUCIA
Dott. Ing. LUIGI MICHELOZZI
P. I. MAURO MARTINI

DIREZIONE DEI LAVORI:
Dott. Ing. SERGIO FITTIPALDI

COORDINATORE DELLA SICUREZZA
IN FASE DI PROGETTAZIONE E DI ESECUZIONE:
Dott. Ing. MASSIMO VIVOLI

As-Built Marzo 2005

E05 — IMPIANTI ELETTRICI E SPECIALI
IMPIANTI SPECIALI
PIANO SECONDO INTERRATO — 1:100

SAEET S.p.A. Impianti Elettrici Meccanici
Via R.Bacchetti, 40 — 50127 Firenze
tel. 055/4478.01 — fax 055/4478.03
Internet: www.saeet.it — e-mail: info@saeet.it

Commessa: 042002		Tavola:	
File:			
Data: MARZO 2005			
Disegnato: S.Z.		Controllato: D.D.	

1 Parlamentino in luogo di piano seminter. rhomvik
3 Monte Ghiberti
4 Ghiglo di emergenza pedonale
5 Accesso locali tecnici
6 Ghiglo cielo scala di sicurezza
7 Cunicolo/cavi in pilo
8 Pozzi cavi per chiusini
9 Rampa di accesso al parcheggio
10 Rampa di uscita del parcheggio
11 Attraversamento di servizio
12 Uscita di sicurezza del parcheggio
13 Accesso pedonale al parcheggio
14 Mg/Autob.
15 Mg/Autob. seminterrato
16 Uffici e spazio Mg/Autob.
17 Cassoli antincendio sulla facciata
18 Locale zona deposito di materiali e impianti
19 Cassoli di emergenza
20 Zona filtro esterna
21 Pozzi cavi
22 Cassoli d'emergenza annessi a chiusi
23 Locale UTA.
24 Locale gruppo elettrogeno
25 Locale trasfor.
26 Locale pompe
27 Rampa d'uscita del parcheggio
28 Rampa d'accesso al parcheggio
29 Box/ad Igienici pubblici
30 Box/ad Igienici disabili
31 Vano d'accesso ascensore
32 Quadri e apparati impianti speciali
33 Gruppi di continuità gestione
34 Quadri elettrici di comparto
35 Quadro generale BT, GDS
36 Cassonetti
37 Ghiglo emergenza gruppo elettrogeno

Perimetro vie di fuga
Ghiglione

Condutture

x.y — n.r.c. / SIMBOLO GRAFICO — x,y= numero di circuito; a=codice componente; b=tipo di componente; c=tipo di posa

Simboli	Codice	Descrizione	Tipo di componente
	M	Tubo in acciaio zincato tipo Taz CEI 23-25	1 – Dimensioni: 130x105x57mm
	CAV	Tubazione in acciaio zincato tipo TAZ CEI 23-25	
	MZ	Canale chiuso in acciaio zincato CEI 23-31	
	MZ	Canale chiuso in acciaio zincato posato verticalmente in asolo	Tipo di posa
	M	Tubo in acciaio zincato posato verticalmente in asolo	2b – A vista a soffitto
	M	Cassetta di derivazione metallica	3b– A vista a parete

Riv. incendio

x.y — n.r.c. / SIMBOLO GRAFICO — x,y= numero di circuito; a=codice componente; b=tipo di componente; c=tipo di posa

Simboli	Codice	Descrizione	Tipo di componente
		Centrale rivelazione incendio	
		Rilevatore ottico di fumo	
		Pannello di segnalazione ottico–acustica allarme	
		Elettromagnete + contatto magnetico porta tagliafuoco(compreso nella fornitura del portone)	Tipo di posa
		Elettromagnete porta tagliafuoco(compreso nella fornitura della porta)	VP – A vista a parete
		Centralina autonoma gestione porte tagliafuoco	VS – A vista a soffitto
		Pulsante di allarme antincendio manuale	
		Sirena antincendio	
		Rivelatore di fumo di tipo termovelocimetrico	

Riv. CO e Gas

x.y — n.r.c. / SIMBOLO GRAFICO — x,y= numero di circuito; a=codice componente; b=tipo di componente; c=tipo di posa

Simboli	Codice	Descrizione	Tipo di componente
		Centrale di rilevazione di vapori di Gas Infiammabili e CO	
		Rilevatore di Gas Co (installato a h=1,50mt dal pavimento finito)	
		Rilevatore vapori di Gas Infiammabili(inst. a 30 cm dal pavimento finito)	Tipo di posa
			VP – A vista a parete
			VS – A vista a soffitto

Impianti speciali

x.y — n.r.c. / SIMBOLO GRAFICO — x,y= numero di circuito; a=codice componente; b=tipo di componente; c=tipo di posa
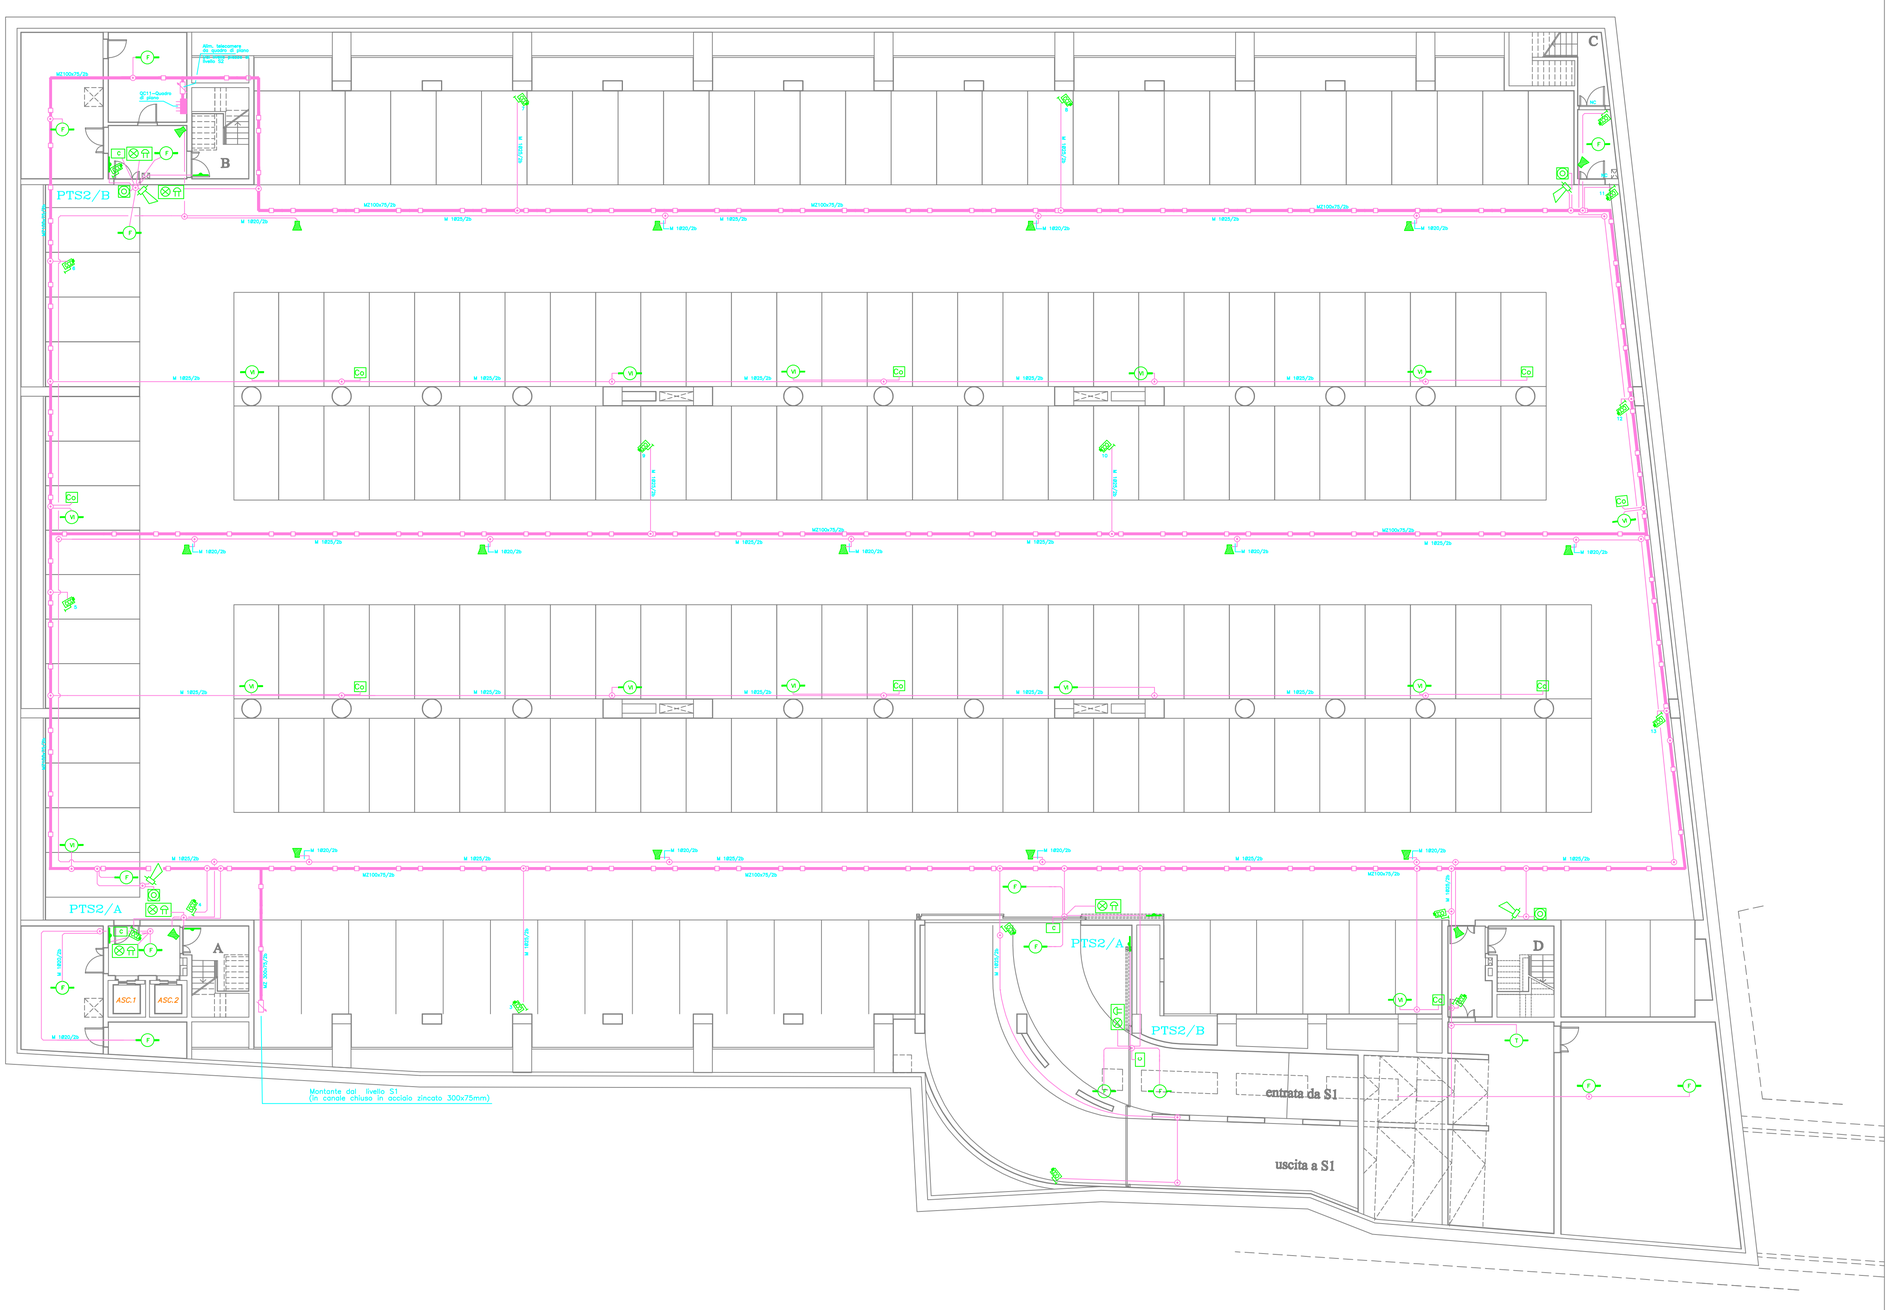
Simboli	Codice	Descrizione	Tipo di componente
		Telecamera CCD(Stato solido)1/2" 113C	
		Diffusore Acustico tipo RCF o similare P=10W	
		Predisposizione per spiro posta sottopavimento	
			Tipo di posa
			VP – A vista a parete
			VS – A vista a soffitto