DAL FG 2

Dati barratura: 400/230V – 50Hz – Icc = 2,70 kA

AL FG 4

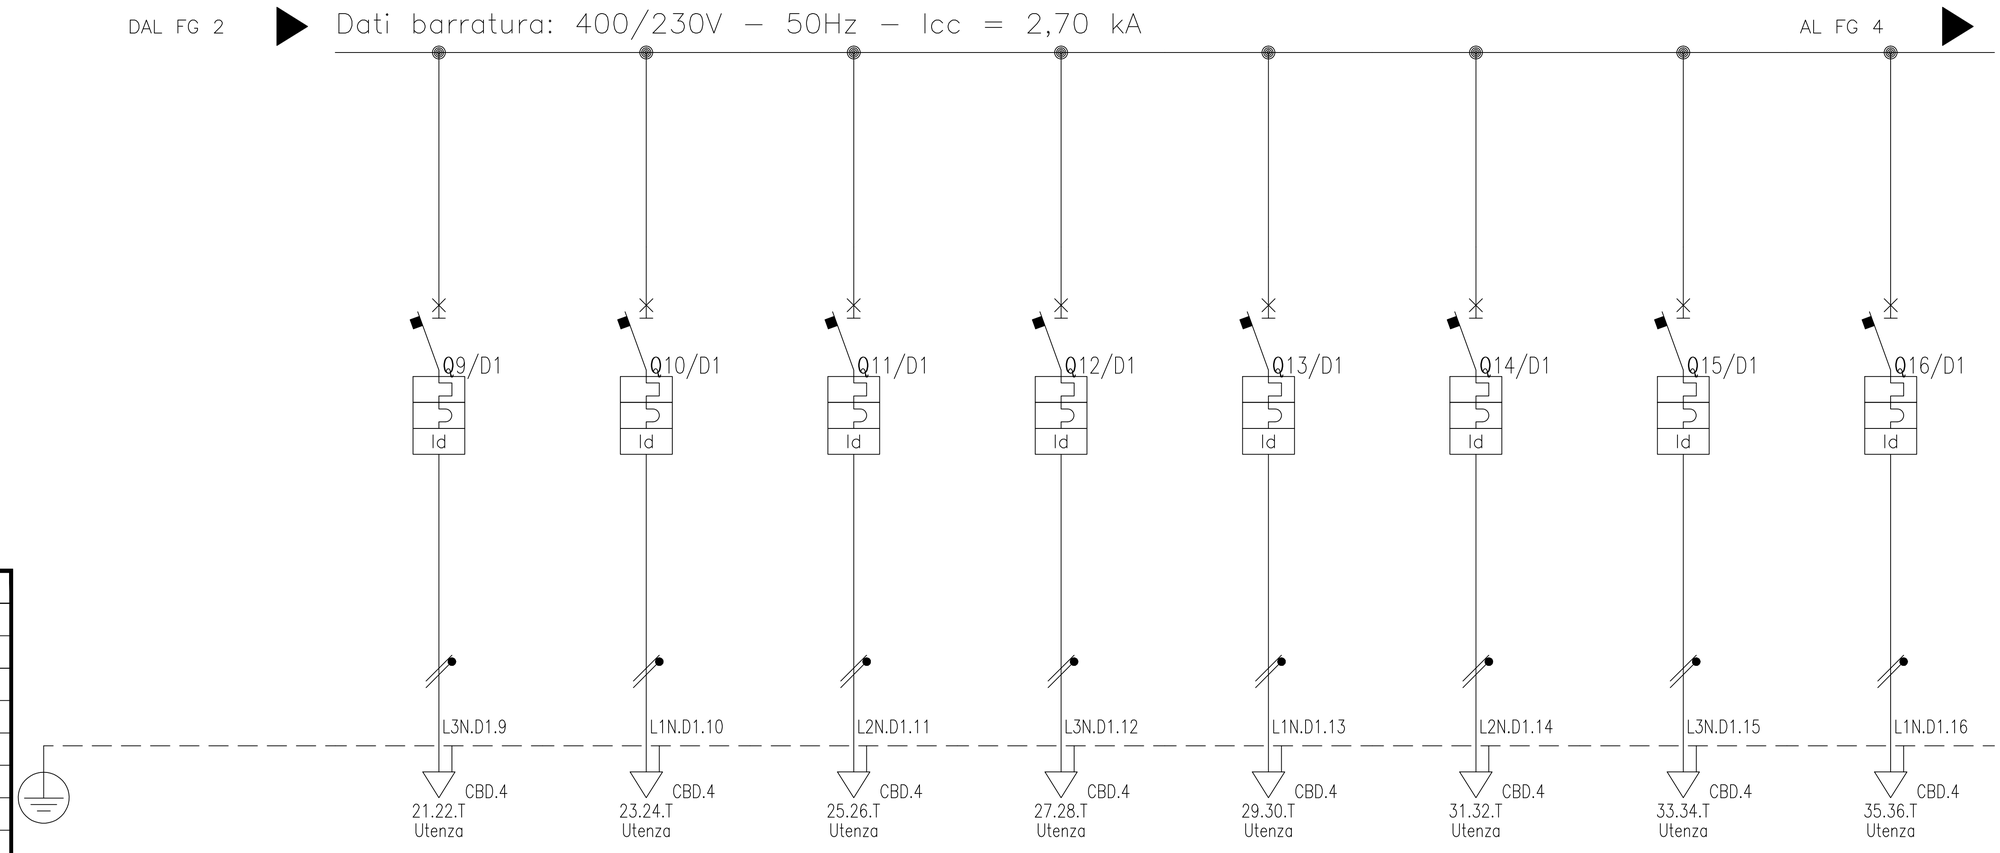

SIGLA:	QD1	
Alimentazione:	2,7	
Icc Max [kA]:		1,83
TENS. NOM. DI IMPIEGO [V]:		400
TENS. NOM. DI ISOLAM. [V]:		
FREQUENZA [Hz]:		50
Corrente ammissib. 1 s [kA]:		
GRADO DI PROTEZIONE:		40
LOCALE:		

		D1.9	D1.10	D1.11	D1.12	D1.13	D1.14	D1.15	D1.16
Sigla utenza									
Descrizione		Utenza 9	Utenza 10	Utenza 11	Utenza 12	Utenza 13	Utenza 14	Utenza 15	Utenza 16
Potenza installata [kW]									
Corrente di impiego (Ib) [A]									
Tensione [V]		230	230	230	230	230	230	230	230
Cosfi									
Distribuzione		Monofase L3+N	Monofase L1+N	Monofase L2+N	Monofase L3+N	Monofase L1+N	Monofase L2+N	Monofase L3+N	Monofase L1+N
PROTEZIONE	Marca di riferimento								
	Tipo di riferimento								
	Curva	C	C	C	C	C	C	C	C
	N. Poli	2	2	2	2	2	2	2	2
	In Max/Min/Reg. [A]	---/---/10	---/---/10	---/---/10	---/---/10	---/---/10	---/---/10	---/---/10	---/---/10
	Im Max/Min/Reg. [A]								
	P.d.I. [kA]	6	6	6	6	6	6	6	6
	I differenziale (Id) [A]	0,03	0,03	0,03	0,03	0,03	0,03	0,03	0,03
	Esecuzione	MODULARE	MODULARE	MODULARE	MODULARE	MODULARE	MODULARE	MODULARE	MODULARE
CONTATTORE									
STRUMENTI									
LINEA	Sigla cavo								
	Sezione [mmq]								
	Posa (CEI 64–8)								
	Lunghezza/L. Max [m]								
	C.d.t. fondo linea [%]								
	Portata (Iz) [A]								

REV	DATA	DESCRIZIONE	DISEGNATO	CONTROLLATO
2	MARZO 2005	AS–BUILT		
1	26.06.2003	EMISSIONE		

COMMITTENTE
Firenze Parcheggi spa

OGGETTO
QD1 – Quadro GESTIONE
Parcheggio Piazza Ghiberti (FI)

NOTA

FILE

DISEGNO E3

FOGLIO 3 | SEGUE 4