COMUNE DI FIRENZE
PARCHEGGIO SOTTERRANEO
DI PIAZZA GHIBERTI

FIRENZE PARCHEGGI S.p.A.via Giorgio La Pira n.21 - 50121 Firenze

PROGETTO ARCHITETTONICO:

Prof. Arch. ADOLFO NATALINI
Dott. Arch. FABRIZIO NATALINI
NATALINI ARCHITETTI
via del Salviatino n.10 - 50121 Firenze
tel. 055-600400 fax. 055-600226
e-mail: natalini.architetti@tin.it

PROGETTO STRUTTURALE:

Dott. Ing. DANIELE STORAI
Dott. Ing. JACOPO CERAMELLI

PROGETTO IMPIANTI TECNOLOGICI:

Dott. Ing. ALFREDO LUCIA
Dott. Ing. LUIGI MICHELAZZI
P. I. MAURO MARTINI

DIREZIONE DEI LAVORI:

Dott. Ing. SERGIO FITTIPALDI

COORDINATORE DELLA SICUREZZA
IN FASE DI PROGETTAZIONE E DI ESECUZIONE:

Dott. Ing. MASSIMO VIVOLI

As-Built Marzo 2005

M5 IMPIANTO SPRINKLER
PIANTE SOTTOVIA

1:200

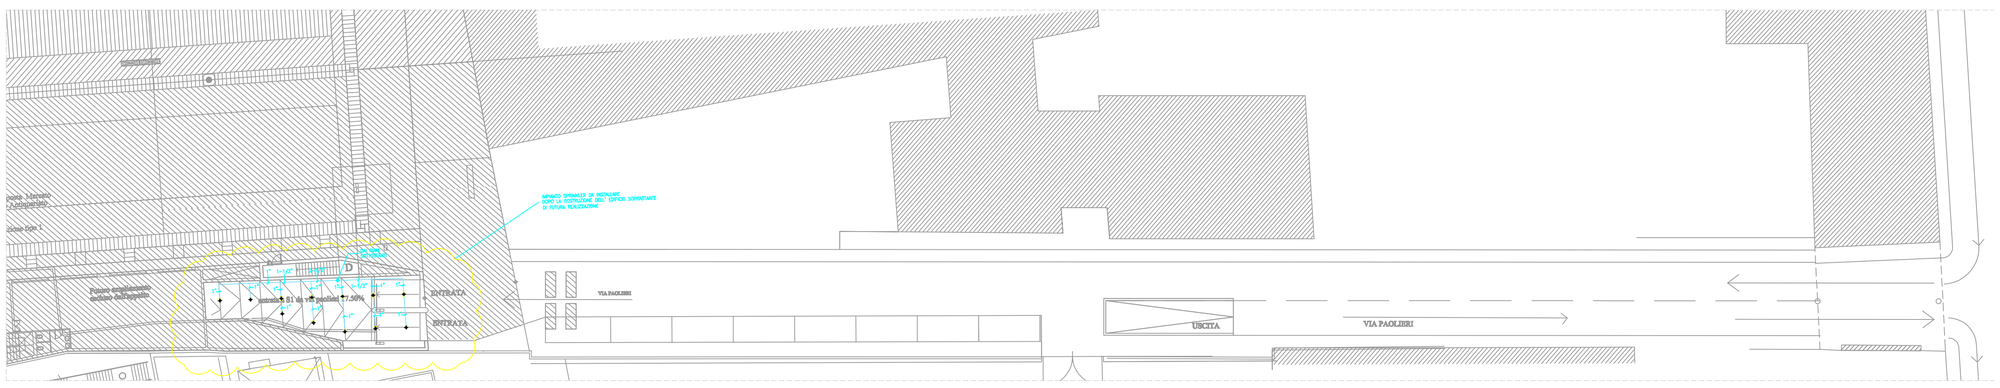

PIANTA LIVELLO PIAZZA

SIMBOLOGIA

- TUBAZIONI ANELLO IMPIANTO SPRINKLER
- TUBAZIONI EROGATORI IMPIANTO SPRINKLER
- EROGATORI SPRINKLER DI TIPO "UPRIGHT"
- EROGATORI SPRINKLER DI TIPO "PENDENT"
- RS1 TUBAZIONI DI ALIMENTAZIONE IMPIANTO SPRINKLER PIANO PRIMO INTERRATO
- RS2 TUBAZIONI DI ALIMENTAZIONE IMPIANTO SPRINKLER PIANO SECONDO INTERRATO
- RI TUBAZIONI DI ALIMENTAZIONE RETE IDRANTI IMPIANTO ANTINCENDIO
- IL TUBAZIONI DI ALIMENTAZIONE RETE IDRANTI DI LAVAGGIO
- AP TUBAZIONE ACQUA POTABILE
- CASSETTA COMBINATA ESTINTORE/IDRANTE UNI45
- CASSETTA IDRANTE UNI45
- IDRANTINO DI LAVAGGIO IN BRONZO CON ATTACCO PORTA GOMMA Ø3/4"
- ESTINTORE PORTATILE DI TIPO A POLVERE
- TUBAZIONI RETE DI SCARICO ACQUE NERE
- TUBAZIONI RETE DI SCARICO ACQUE SAPONOSE
- TUBAZIONI RETE DI SCARICO ACQUE METEORICHE E DI LAVAGGIO
- PILETTA GRIGLIATA SIFONATA PER DRENAGGIO E DI LAVAGGIO

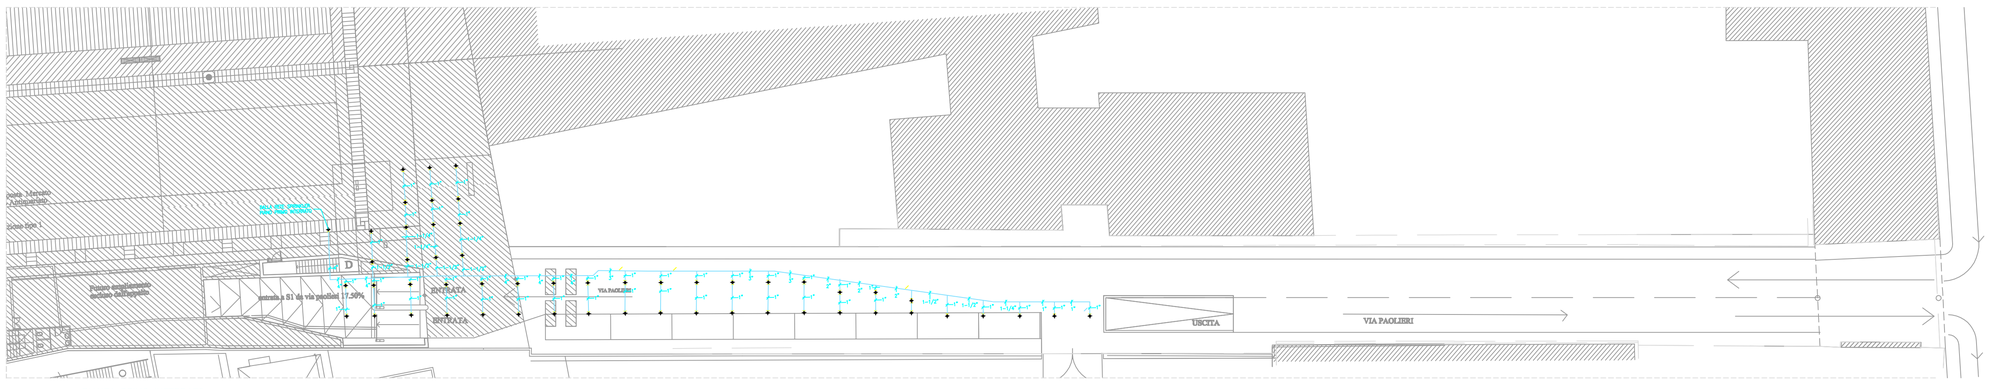

PIANTA PRIMO INTERRATO

SAEET S.p.A. Impianti Elettrici Meccanici
Via R.Bardazzi, 45
50127 Firenze
tel. 055/4478.01
fax 055/4478.02
internet: www.saeet.it
e-mail: info@saeet.it

Commessa	040202	Timbro	
File			
Data	MARZO 2005		
Disegnato	S.Z.	Controllato	D.D.