DAL FG 3

Dati barratura: 400/230V – 50Hz – Icc = 4,08 kA

AL FG 5

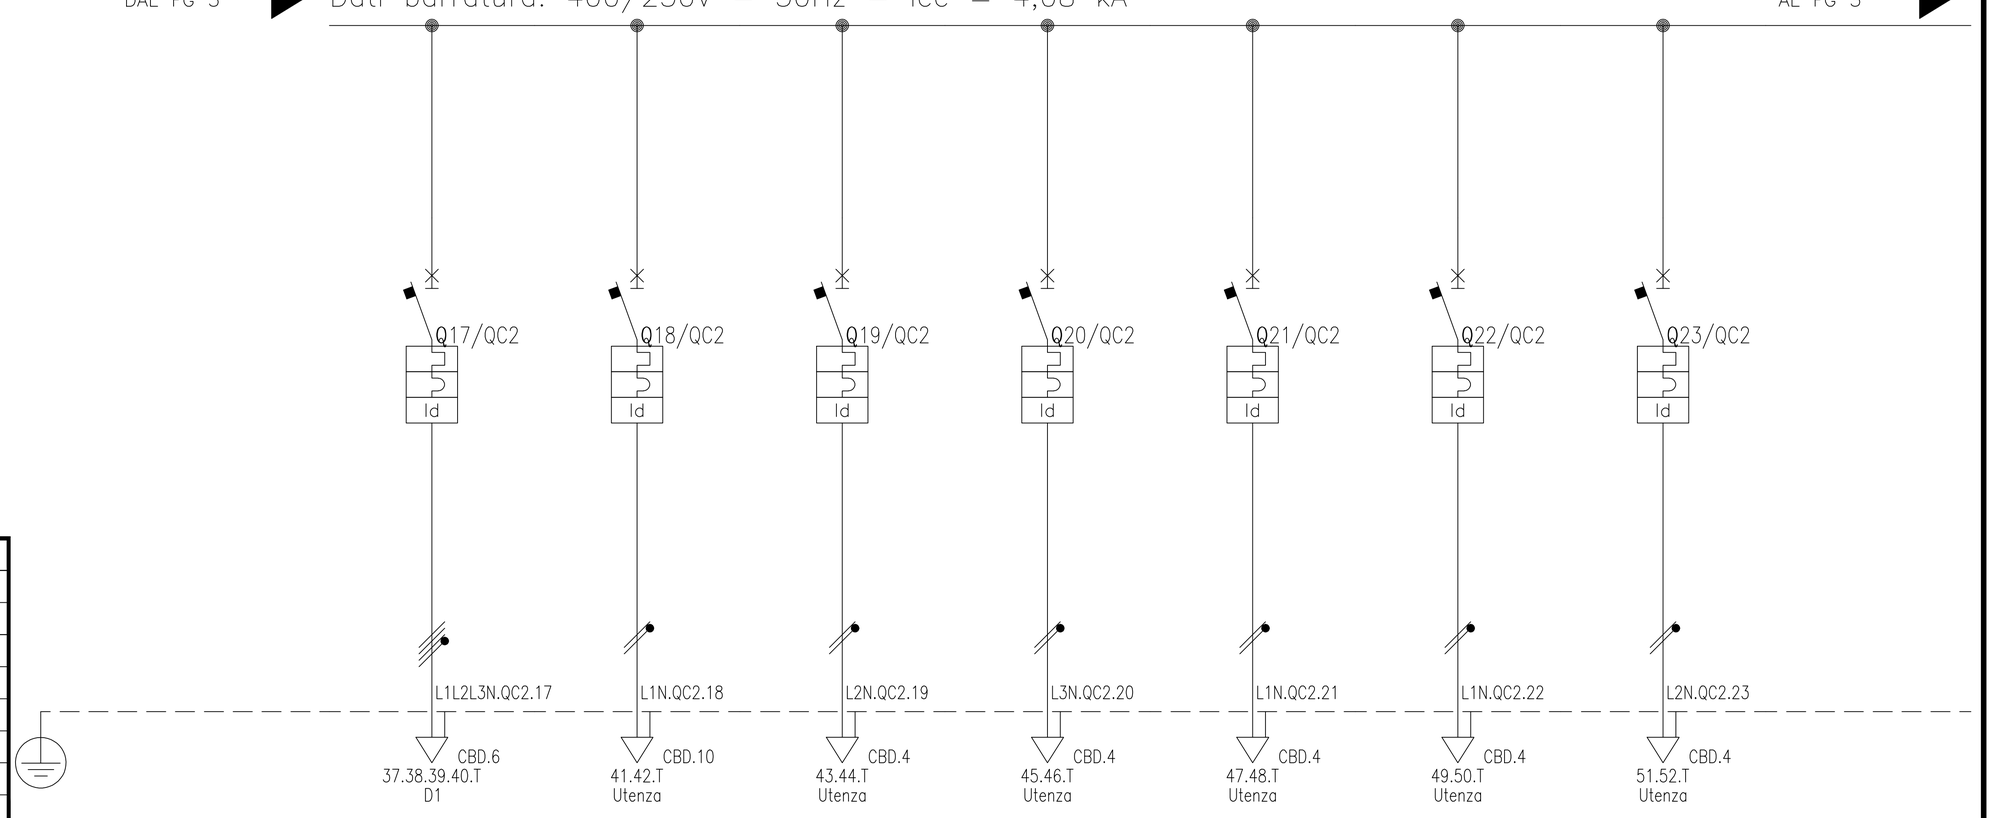

SIGLA:	QC2								
Alimentazione:									
Icc Max [kA]:	4.08								
TENS. NOM. DI IMPIEGO [V]:	400								
TENS. NOM. DI ISOLAM. [V]:									
FREQUENZA [Hz]:	50								
Corrente ammissib. 1 s [kA]:									
GRADO DI PROTEZIONE:	40								
LOCALE:									
Sigla utenza			C2.17	C2.18	C2.19	C2.20	C2.21	C2.22	C2.23
Descrizione			Quadro gestione QD1	UPS Gestione	TELECAMERA BIGLIETTERIA	Riserva	CDZ biglietteria	Protezione sgancio ENEL	Riserva
Potenza installata [kW]			5	5kVA			0,3		
Corrente di impiego (Ib) [A]			8	21.7			4.8		
Tensione [V]			400	230			230	230	
Cosfi									
Distribuzione			Quadripolare	Monofase L1+N	Monofase L2+N	Monofase L3+N	Monofase L1+N	Monofase L1+N	Monofase L2+N
PROTEZIONE	Marca di riferimento								
	Tipo di riferimento								
	Curva		C	C	C	C	C	C	C
	N. Poli		4	2	2	2	2	2	2
	In Max/Min/Reg. [A]		---/---/20	---/---/20	---/---/10	---/---/10	---/---/16	---/---/10	---/---/10
	Im Max/Min/Reg. [A]								
	P.d.I. [kA]		10						
	I differenziale (Id) [A]		0,3	0,3	0,03	0,03	0,03	0,03	0,03
	Esecuzione		MODULARE	MODULARE	MODULARE	MODULARE	MODULARE	MODULARE	MODULARE
CONTATTORE									
STRUMENTI									
LINEA	Sigla cavo		RF 31-22	FG70R	FG70R		FG70R	N07 V-K	
	Sezione [mmq]		1(5G4)	1(3G6)	1(3G2.5)		1(3G2.5)		
	Posa (CEI 64-8)								
	Lunghezza/L. Max [m]		10/84	12/---			12/---		
	C.d.t. fondo linea [%]		0	0.7			0.2		
	Portata (Iz) [A]		26	37			37		

REV	DATA	DESCRIZIONE	DISEGNATO	CONTROLLATO
2	MARZO 2005	AS-BUILT		
1	26.06.2003	EMISSIONE		

COMMITTENTE
Firenze Parcheggi spa

OGGETTO
Quadro QC2 Biglietteria
Parcheggio Piazza Ghiberti (FI)

NOTA
Nota

FILE

DISEGNO
E3

FOGLIO 4 | SEGUE 5