DAL FG 4 ▶ Dati barratura: 400/230V – 50Hz – Icc = 4,08 kA

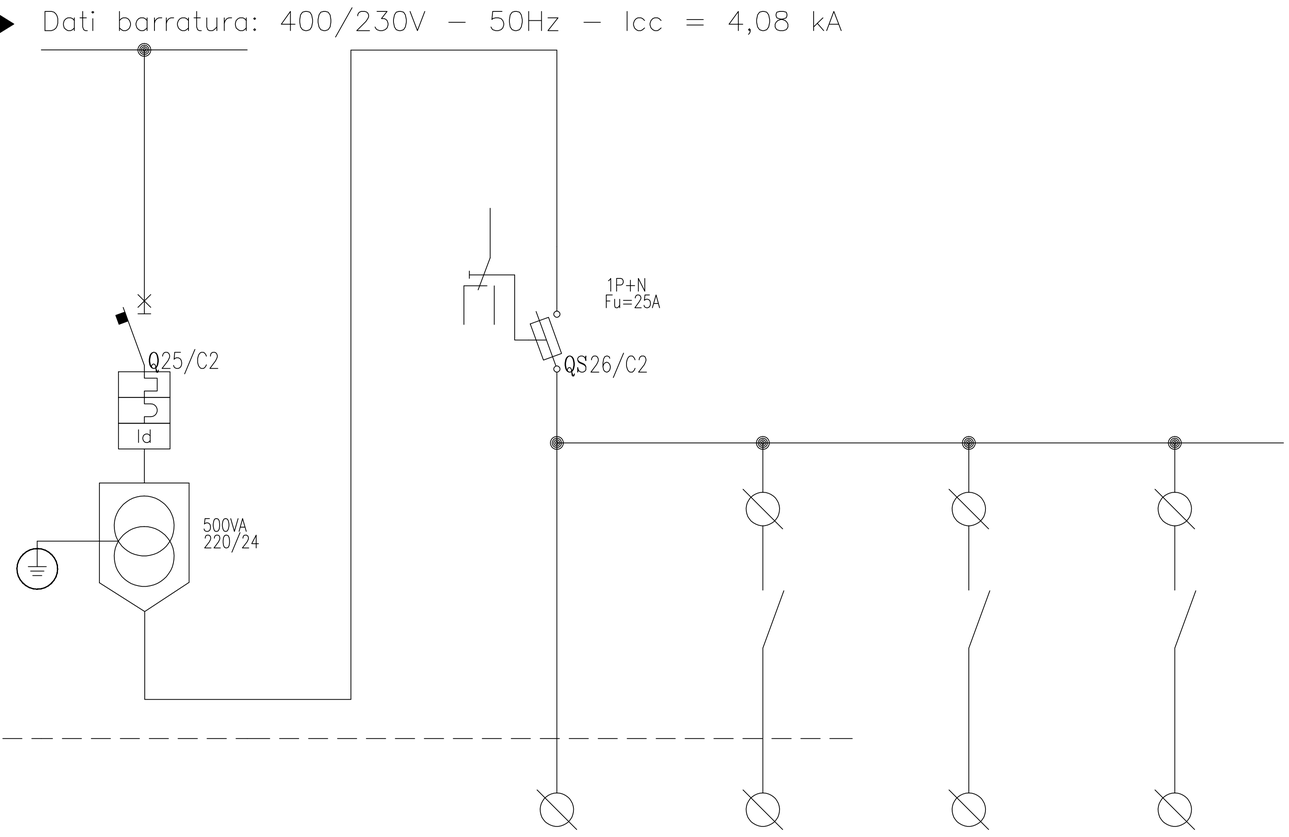

SIGLA: QC2			C2.25						
Alimentazione:		AUX	Ausiliari	ENEL	UPS	G.E.			
Icc Max [kA]:	4,08								
TENS. NOM. DI IMPIEGO [V]:	400								
TENS. NOM. DI ISOLAM. [V]:									
FREQUENZA [Hz]:	50								
Corrente ammissib. 1 s [kA]:									
GRADO DI PROTEZIONE:	40								
LOCALE:									
Sigla utenza									
Descrizione		AUX	Ausiliari	ENEL	UPS	G.E.			
Potenza installata [kW]									
Corrente di impiego (Ib) [A]									
Tensione [V]		230							
Cosfi									
Distribuzione		Monofase L3+N							
PROTEZIONE – Marca di riferimento									
PROTEZIONE – Tipo di riferimento									
PROTEZIONE – Curva		C							
PROTEZIONE – N. Poli		2							
PROTEZIONE – In Max/Min/Reg. [A]		---/---/10							
PROTEZIONE – Im Max/Min/Reg. [A]									
PROTEZIONE – P.d.I. [kA]		6							
PROTEZIONE – I differenziale (Id) [A]		0,03							
PROTEZIONE – Esecuzione		MODULARE							
CONTATTORE									
STRUMENTI									
LINEA – Sigla cavo			N07 V-K						
LINEA – Sezione [mmq]			1(2(1X2,5))+PE2,5						
LINEA – Posa (CEI 64-8)			__3						
LINEA – Lunghezza/L. Max [m]			5/120						
LINEA – C.d.t. fondo linea [%]			1,36						
LINEA – Portata (Iz) [A]			19						

REV	DATA	DESCRIZIONE	DISEGNATO	CONTROLLATO
	00.00.11			
2	MARZO 2005	AS-BUILT		
1	26.06.2003	EMISSIONE		

COMMITTENTE
Firenze Parcheggi spa

OGGETTO
Quadro QC2 Biglietteria
Parcheggio Piazza Ghiberti (FI)

NOTA
Nota

FILE

DISEGNO E3

FOGLIO 5 | SEGUE 6