DAL FG 3

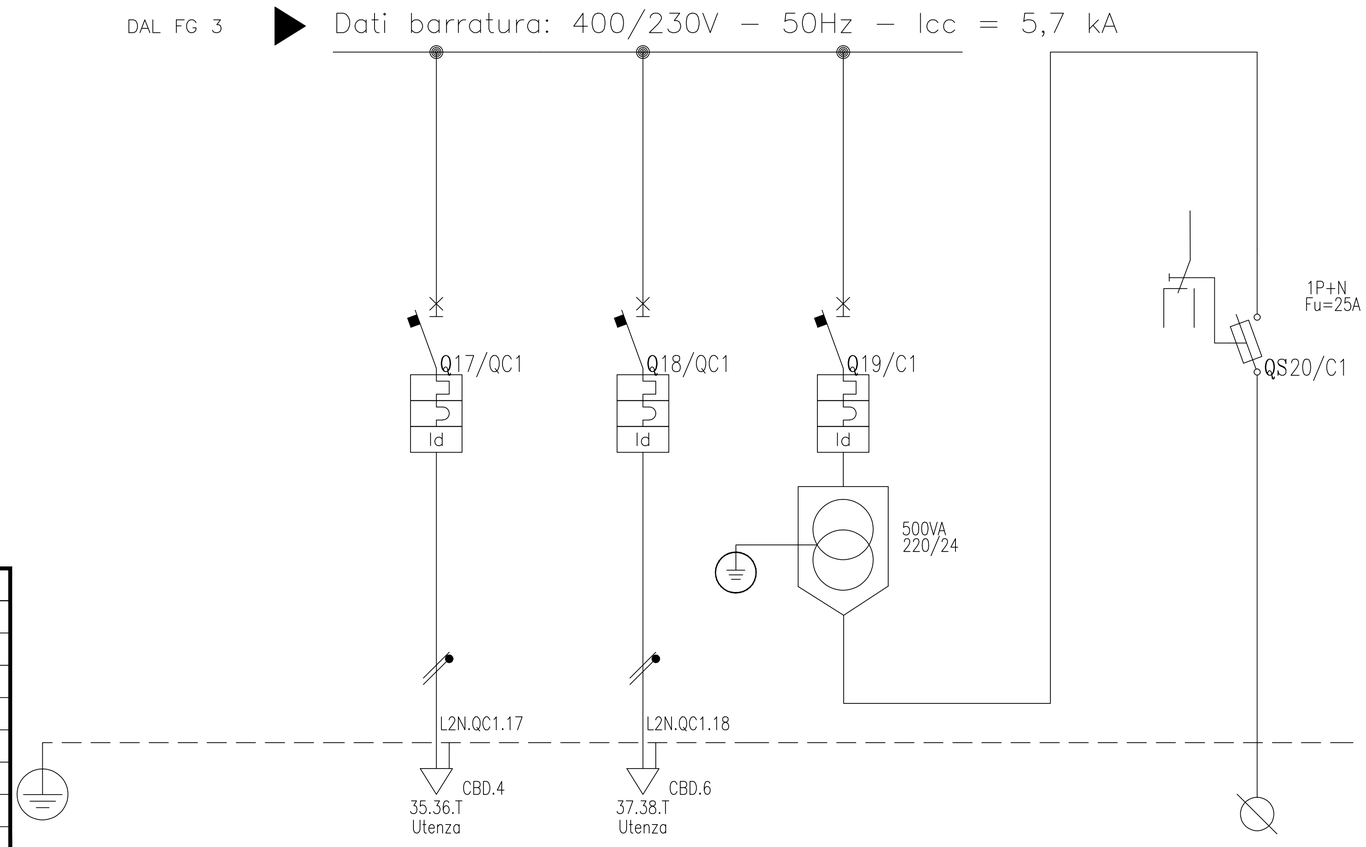

SIGLA: QC3									
Alimentazione:									
Icc Max [kA]: 4,23									
TENS. NOM. DI IMPIEGO [V]: 400									
TENS. NOM. DI ISOLAM. [V]:									
FREQUENZA [Hz]: 50									
Corrente ammissib. 1 s [kA]:									
GRADO DI PROTEZIONE: 55									
LOCALE:									
Sigla utenza		C1.11	C1.12	C1.13					
Descrizione		Riserva	Riserva	AUX		Ausiliari			
Potenza installata [kW]				0,5					
Corrente di impiego (Ib) [A]				2,406					
Tensione [V]		230	230	230					
Cosfi				0,9					
Distribuzione		Monofase L2+N	Monofase L2+N	Monofase L2+N					
PROTEZIONE	Marca di riferimento								
	Tipo di riferimento								
	Curva	C	C	C					
	N. Poli	2	2	2					
	In Max/Min/Reg. [A]	---/---/16	---/---/10	---/---/10					
	Im Max/Min/Reg. [A]								
	P.d.I. [kA]	6	6	20					
	I differenziale (Id) [A]	0,03	0,03	0,03					
	Esecuzione	MODULARE	MODULARE	MODULARE					
CONTATTORE									
STRUMENTI									
LINEA	Sigla cavo								
	Sezione [mmq]								
	Posa (CEI 64–8)								
	Lunghezza/L. Max [m]								
	C.d.t. fondo linea [%]								
	Portata (Iz) [A]								

REV	DATA	DESCRIZIONE	DISEGNATO	CONTROLLATO
2	MARZO 2005	AS–BUILT		
1	26.06.2003	EMISSIONE		

COMMITTENTE
Firenze Parcheggi spa

OGGETTO
Quadro QC3 – 1° interrato
Parcheggio Piazza Ghiberti (FI)

NOTA

FILE 00000403
DISEGNO E3
FOGLIO 4 SEGUE 5