DAL FG 1

Dati barratura: 400/230V – 50Hz – Icc = 4 kA

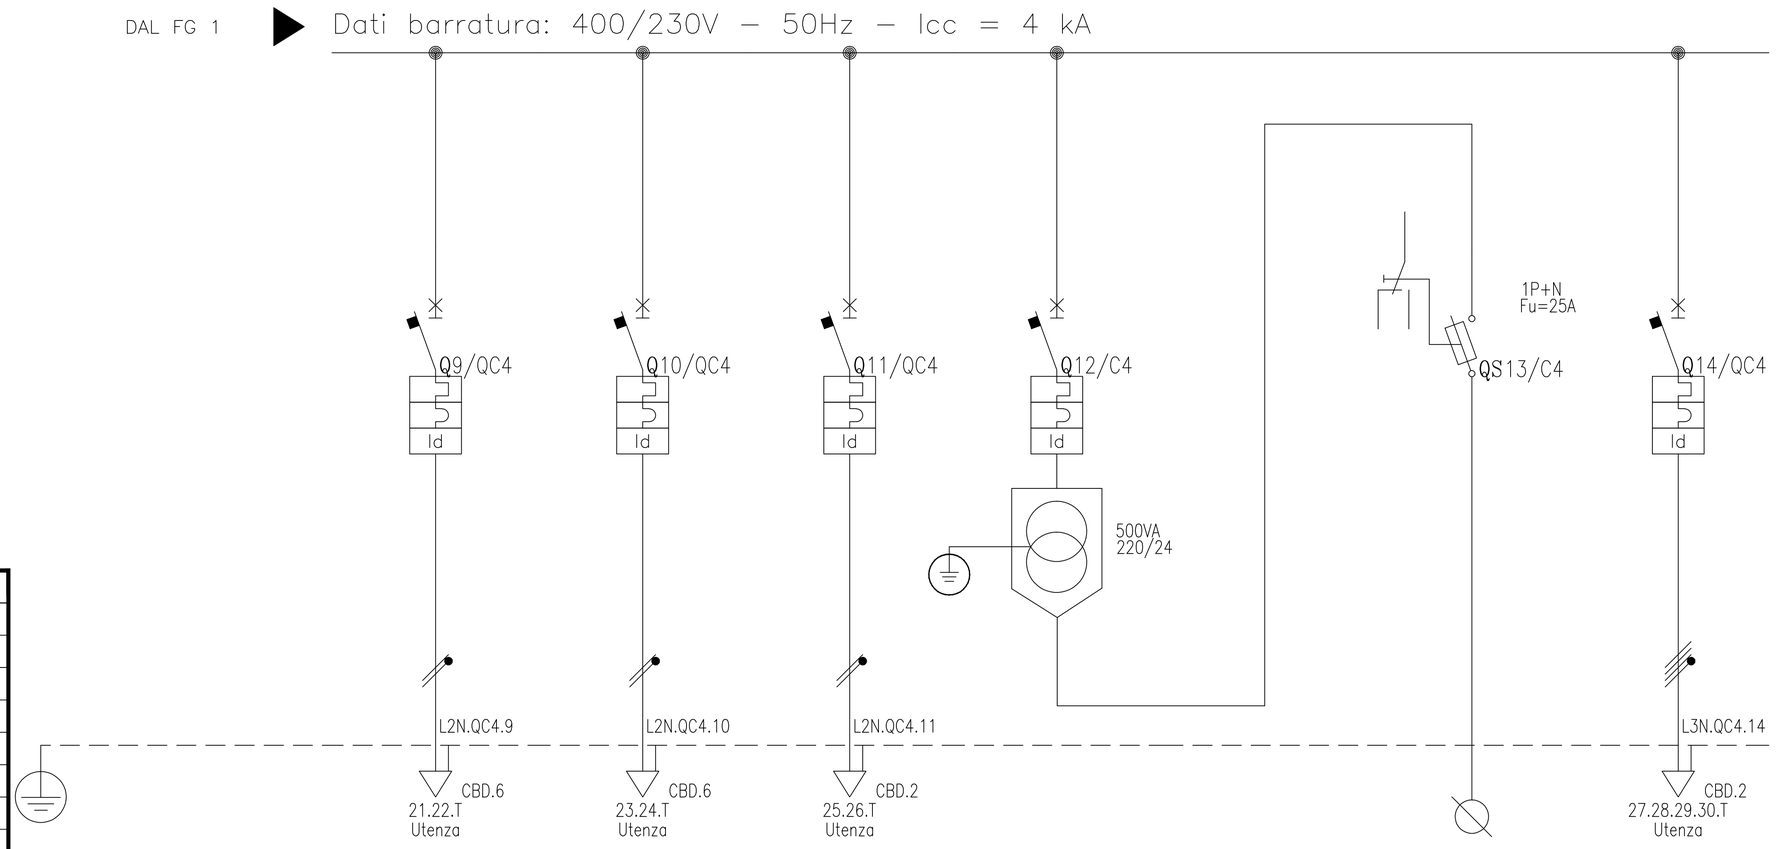

SIGLA:	QC4								
Alimentazione:									
Icc Max [kA]:	4								
TENS. NOM. DI IMPIEGO [V]:	400								
TENS. NOM. DI ISOLAM. [V]:									
FREQUENZA [Hz]:	50								
Corrente ammissib. 1 s [kA]:									
GRADO DI PROTEZIONE:	55								
LOCALE:									
Sigla utenza		C4.9	C4.10	C4.11	C4.12		C2.25	C4.14	
Descrizione		Riserva	CDZ locale UPS	Riserva	AUX		Ausiliari	Prese di servizio locali tecnici PT–S1–S2	
Potenza installata [kW]			0,1		0,1			4.5	
Corrente di impiego (Ib) [A]			0.5		0,481			7.2	
Tensione [V]		230	230	230	230			400	
Cosfi									
Distribuzione		Monofase L2+N	Monofase L2+N	Monofase L2+N	Monofase L3+N			Quadripolare	
PROTEZIONE	Marca di riferimento								
	Tipo di riferimento								
	Curva	C	C	C	C			C	
	N. Poli	2	2	2	2			4	
	In Max/Min/Reg. [A]	---/---/16	---/---/16	---/---/10	---/---/10			---/---/10	
	Im Max/Min/Reg. [A]								
	P.d.I. [kA]	6	6	6	6			6	
	I differenziale (Id) [A]	0,03	0,03	0,03	0,03			0,03	
	Esecuzione	MODULARE	MODULARE	MODULARE	MODULARE			MODULARE	
CONTATTORE									
STRUMENTI									
LINEA	Sigla cavo		FG70R					RF 31–22	
	Sezione [mmq]		3G4					5X6	
	Posa (CEI 64–8)								
	Lunghezza/L. Max [m]		6/---					15/---	
	C.d.t. fondo linea [%]		0					0.1	
	Portata (Iz) [A]		26					37	

REV	DATA	DESCRIZIONE	DISEGNATO	CONTROLLATO
2	MARZO 2005	AS–BUILT		
1	26.06.2003	EMISSIONE		

COMMITTENTE: Firenze Parcheggi spa

OGGETTO: QC4 – Quadro servizi scala B
Parcheggio Piazza Ghiberti (FI)

NOTA:

FILE:

DISEGNO: E3

FOGLIO: 3 SEGUE: 4