COMUNE DI FIRENZE
PARCHEGGIO SOTTERRANEO
DI PIAZZA GHIBERTI

FIRENZE PARCHEGGI S.p.A. via Giorgio La Pira n.21 - 50121 Firenze

PROGETTO ARCHITETTONICO:

Prof. Arch. ADOLFO NATALINI
Dott. Arch. FABRIZIO NATALINI
NATALINI ARCHITETTI
via del Salviatino n.10 - 50137 Firenze
tel. 055-608400 fax. 055-608926
e-mail: natalini.architetti@dada.it

PROGETTO STRUTTURALE:

Dott. Ing. DANIELE STORAI
Dott. Ing. JACOPO CERAMELLI

PROGETTO IMPIANTI TECNOLOGICI:

Dott. Ing. ALFREDO LUCIA
Dott. Ing. LUIGI MICHELOZZI
P. I. MAURO MARTINI

DIREZIONE DEI LAVORI:

Dott. Ing. SERGIO PITTIPALDI

COORDINATORE DELLA SICUREZZA
IN FASE DI PROGETTAZIONE E DI ESECUZIONE:

Dott. Ing. MASSIMO VIVOLI

As-Built Marzo 2005

E07 — IMPIANTI ELETTRICI E SPECIALI
IMPIANTI SPECIALI
PIANO PRIMO INTERRATO — 1:100

SAEET S.p.A. Impianti Elettrici Meccanici	Via R.Bardazzi, 45 50127 Firenze tel. 055/4476.01 fax 055/4476.02 internet: www.saeet.it e-mail: info@saeet.it	Commessa 040202	Timbro
		File	
		Data MARZO 2005	
		Disegnato S.Z.	Controllato D.D.

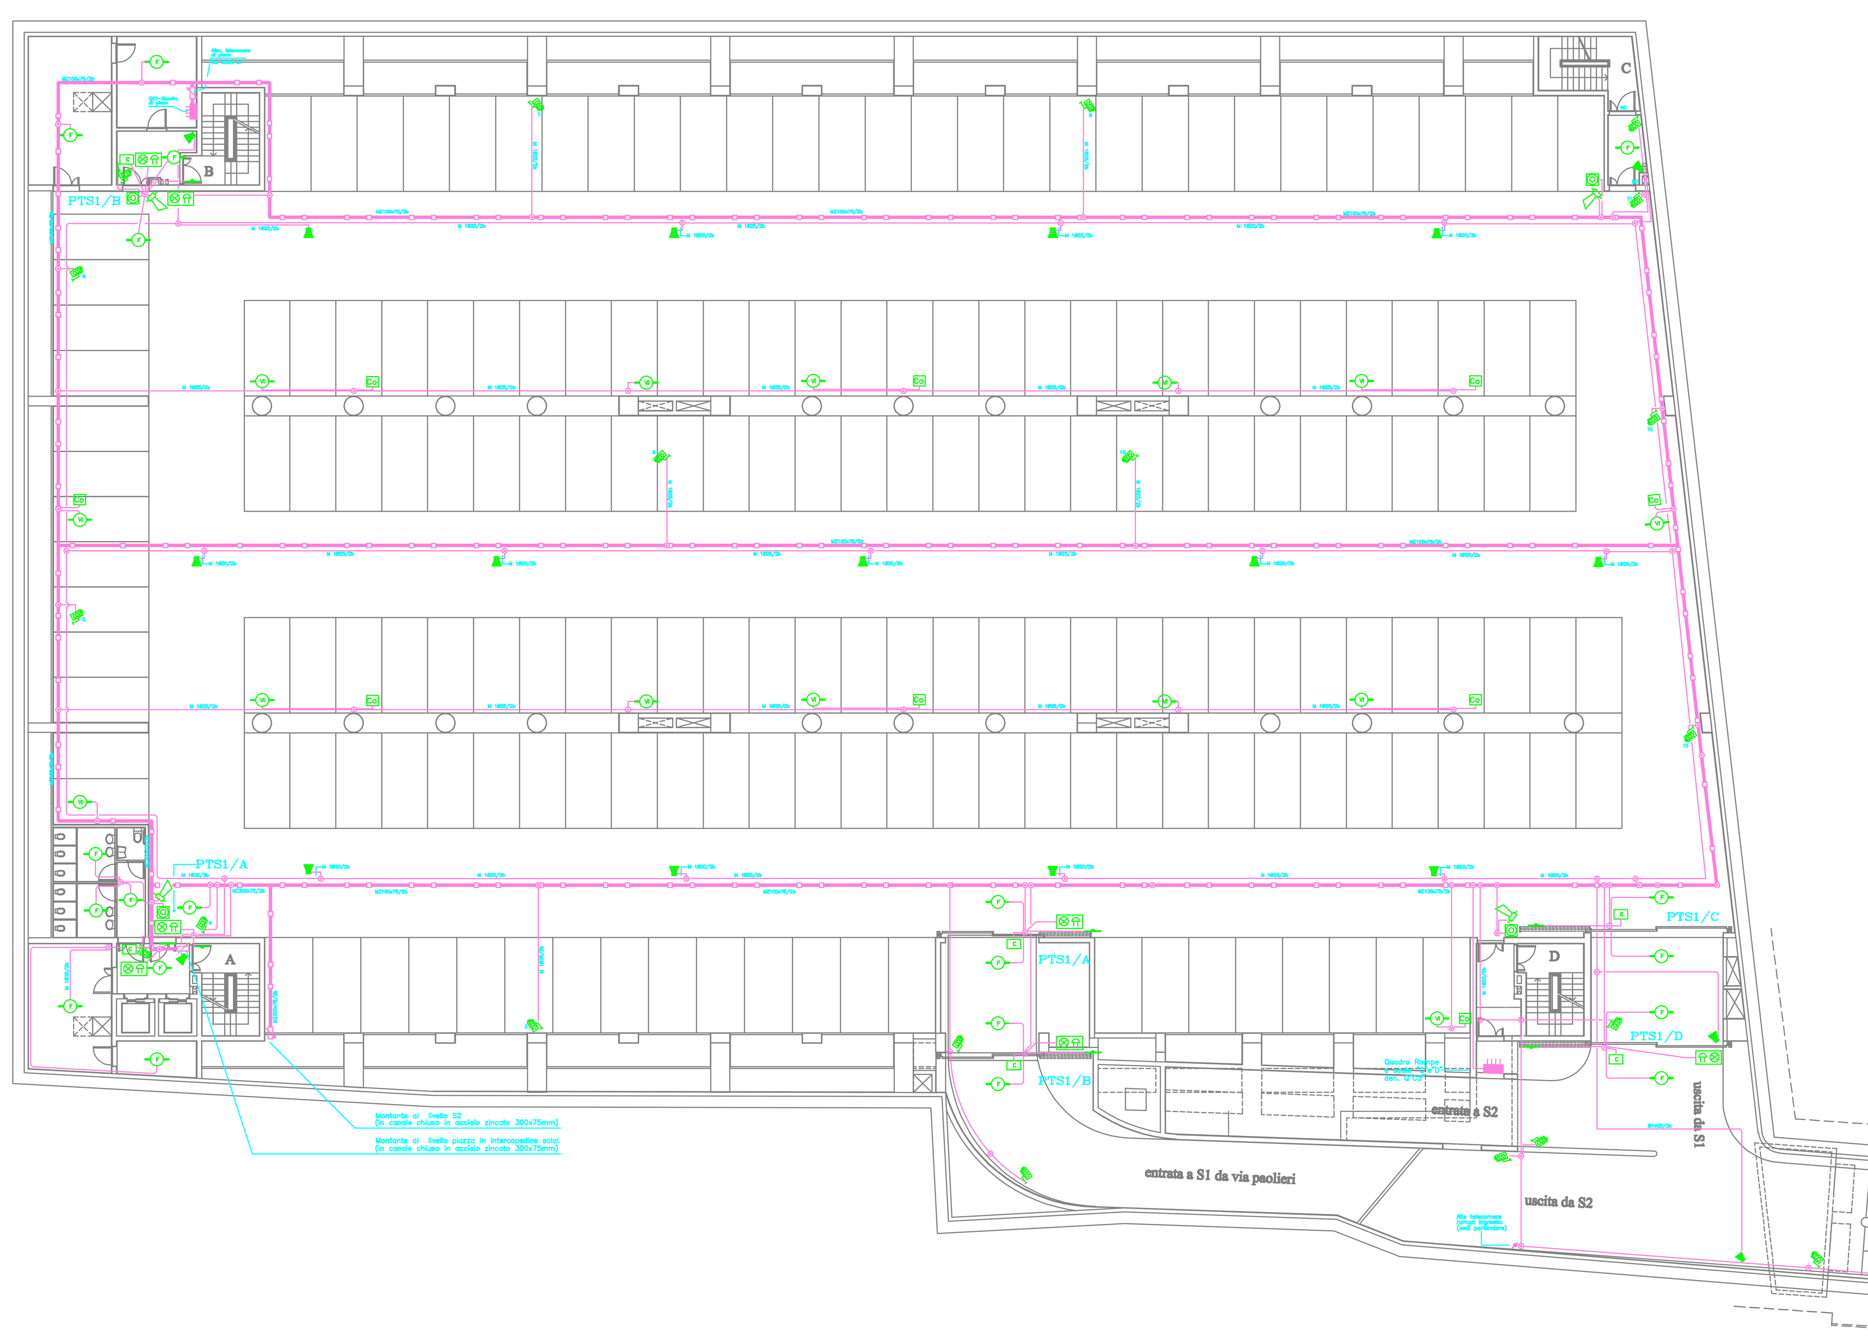

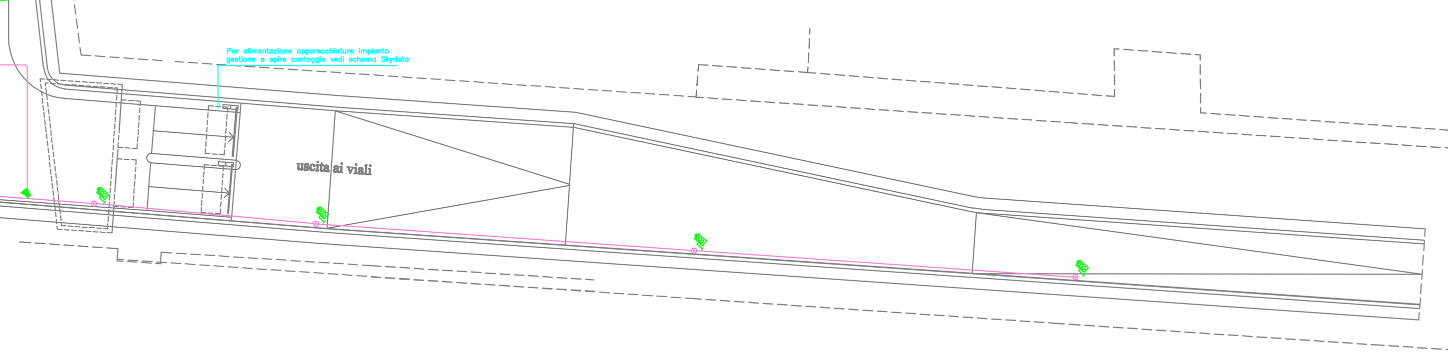

Condutture		x.y a-b/c SIMBOLO GRAFICO — x.y= numero di circuito a=codice componente b=tipo di componente c=tipo di posa	
Simboli	Codice	Descrizione	Tipo di componente
	M	Tubo in acciaio zincato tipo Taz CEI 23-25	1-Dimensioni 130x105x57mm
	CAV	Tubazione in acciaio zincato tipo TAZ CEI 23-25	
	MZ	Canale chiuso in acciaio zincato CEI 23-31	
	MZ	Canale chiuso in acciaio zincato posato verticalmente in salita	Tipo di posa
	M	Tubo in acciaio zincato posato verticalmente in salita	2b — A vista a soffitto
	M	Cassetta di derivazione metallica	3b— A vista a parete

Riv. CO e Gas		x.y a-b/c SIMBOLO GRAFICO — x.y= numero di circuito a=codice componente b=tipo di componente c=tipo di posa	
Simboli	Codice	Descrizione	Tipo di componente
		Centrale di rilevazione di vapori di Gas infiammabili e CO	
		Rilevatore di Gas Co (installato a h=1,50mt dal pavimento finito)	
		Rilevatore vapori di Gas infiammabili (inst. a 30 cm dal pavimento finito)	
			Tipo di posa
			VP — A vista a parete
			VS — A vista a soffitto

Riv. Incendio		x.y a-b/c SIMBOLO GRAFICO — x.y= numero di circuito a=codice componente b=tipo di componente c=tipo di posa	
Simboli	Codice	Descrizione	Tipo di componente
		Centrale rivelazione incendio	
		Rilevatore ottico di fumo	
		Pannello di segnalazione ottico-acustico allarme	
		Elettromagnete + contatto magnetico porta tagliafuoco(compreso nella fornitura del portone)	
		Elettromagnete porta tagliafuoco(compreso nella fornitura della porta)	Tipo di posa
		Centralina autonoma gestione porte tagliafuoco	VP — A vista a parete
		Pulsante di allarme antincendio manuale	VS — A vista a soffitto
		Sirena antincendio	

Impianti speciali		x.y a-b/c SIMBOLO GRAFICO — x.y= numero di circuito a=codice componente b=tipo di componente c=tipo di posa	
Simboli	Codice	Descrizione	Tipo di componente
		Telecamera CCD(Stato solido)1/2" T13C	
		Diffusore Acustico tipo RCF o similare P=10W	
		Predisposizione per spira posta sottopavimento	
			Tipo di posa
			VP — A vista a parete
			VS — A vista a soffitto

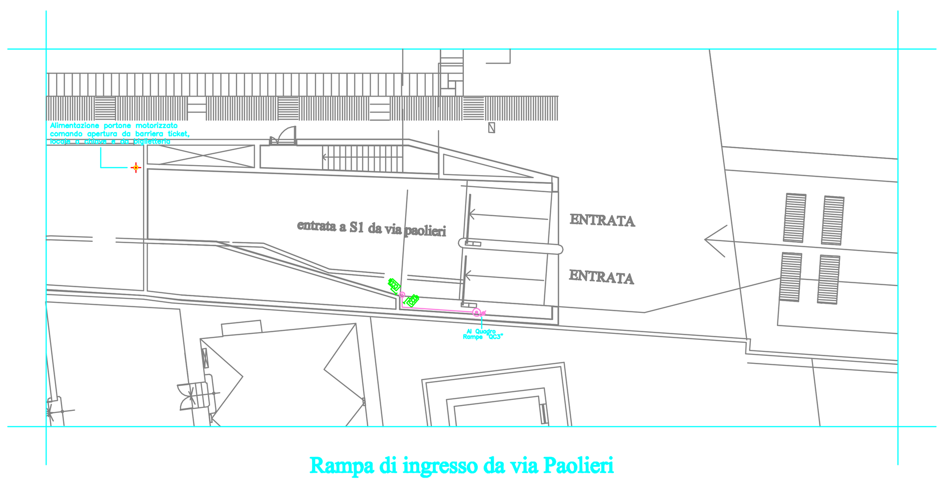

Rampa di ingresso da via Paolieri