DAL FG 2

Dati barratura: 400/230V – 50Hz – Icc = 5,7 kA

AL FG 4

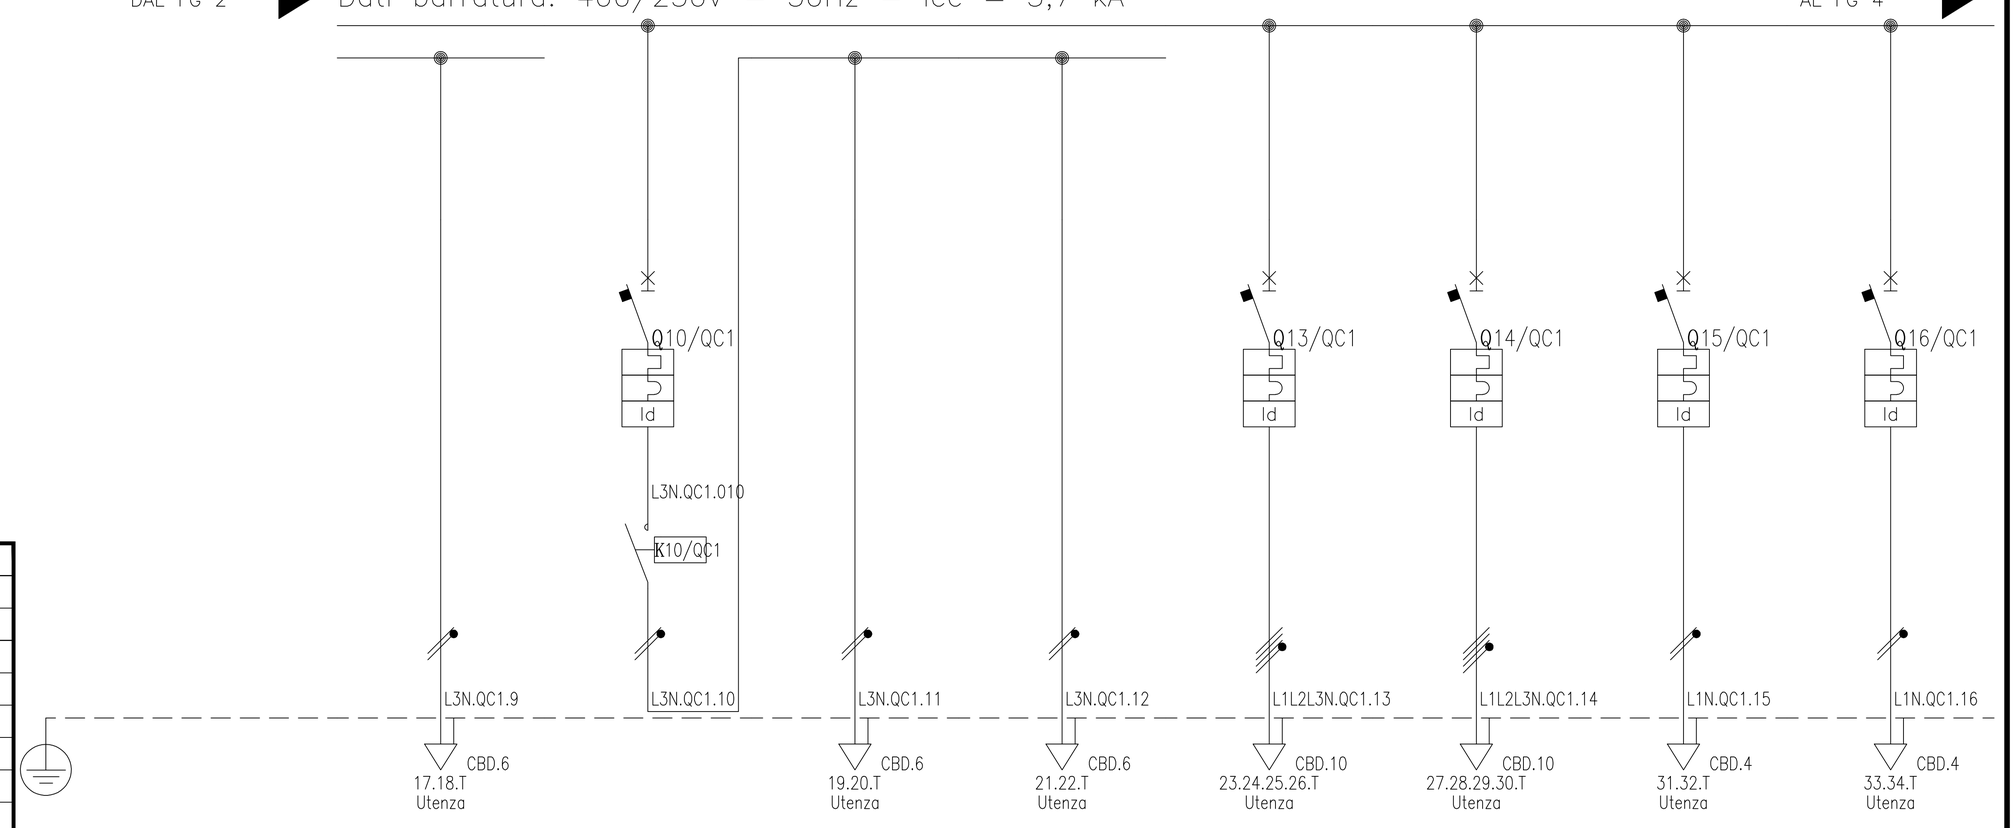

SIGLA:	QC3
Alimentazione:	
Icc Max [kA]:	4,23
TENS. NOM. DI IMPIEGO [V]:	400
TENS. NOM. DI ISOLAM. [V]:	
FREQUENZA [Hz]:	50
Corrente ammissib. 1 s [kA]:	
GRADO DI PROTEZIONE:	55
LOCALE:	

Sigla utenza			C1.5C	C1.6	C1.6D	C1.6C	C1.7	C1.8	C1.9	C1.10
Descrizione			1/2 Luce stallo SX	1/3 Luce stallo	1/2 Luce stallo DX	1/2 Luce stallo centrale	Prese di servizio	Prese di servizio	Alim. telecamere	Autoalimentate SA
Potenza installata		[kW]	0,7		0,7	0,7	2,5	2,5	0.8	0.3
Corrente di impiego (Ib)		[A]	3.4		3.4	3.4	4	4	3.9	1.4
Tensione		[V]	230	230	230	230	400	400	230	230
Cosfi										
Distribuzione			Monofase L3+N	Monofase L3+N	Monofase L3+N	Monofase L3+N	Quadripolare	Quadripolare	Monofase L1+N	Monofase L1+N
PROTEZIONE	Marca di riferimento									
	Tipo di riferimento									
	Curva		---	C	---	---	C	C	C	C
	N. Poli		---	2	---	---	4	4	2	2
	In Max/Min/Reg.	[A]	---/---/---	---/---/16	---/---/---	---/---/---	---/---/16	---/---/16	---/---/10	---/---/10
	Im Max/Min/Reg.	[A]	---/---/---		---/---/---	---/---/---				
	P.d.I.	[kA]	---	6	---	---	6	6	6	6
	I differenziale (Id)	[A]	---	0,03	---	---	0,03	0,03	0,03	0,03
	Esecuzione		---	MODULARE	---	---	MODULARE	MODULARE	MODULARE	MODULARE
CONTATTORE				4P/20A						
STRUMENTI										
LINEA	Sigla cavo		FG70R/N07 V-K	---	FG70R/N07 V-K	FG70R/N07 V-K	FG70R/N07 V-K	FG70R/N07 V-K	FG70R/N07 V-K	FG70R/N07 V-K
	Sezione	[mmq]	1(2(1X4))+PE4		1(2(1X4))+PE4	1(2(1X4))+PE4	1(4(1X6))+PE6	1(4(1X6))+PE6	1(2(1X2,5))+PE2,5	1(2(1X2,5))+PE2,5
	Posa (CEI 64-8)			---						
	Lunghezza/L. Max	[m]	80		60/---	60/---	130/---	130/---	120/---	120/---
	C.d.t. fondo linea	[%]	1		0.8	0.8	0.7	0.7	2.9	1.1
	Portata (Iz)	[A]	26		26	26	30	30	24	19

REV	DATA	DESCRIZIONE	DISEGNATO	CONTROLLATO
2	MARZO 2005	AS-BUILT		
1	26.06.2003	EMISSIONE		

COMMITTENTE
Firenze Parcheggi spa

OGGETTO
Quadro QC3 – 1° interrato
Parcheggio Piazza Ghiberti (FI)

NOTA

FILE

DISEGNO E3

FOGLIO 3 | SEGUE 4